

SNEIÐING. 1:100

Skráningartala: Melabraut 24 Hafnarfirði. Landnúmer: 121854. Matshúsnúmer: 01. Útgáfa: 4.01b. Dags: 24.-11.-2014.

Skrásetjari: Jón Guðmundsson arkitekt. Kennitala: 310551-3259.


Uppskipting og lýsing		Stærðir														
D0 Lokun	D1 Rými hæð-roð	D2 Notkun texti	D3 Hófu-flokkun	D4 Eignar-hæð	D5 Boluflokkur m²	D5M Málflatur m²	D6 Sigar m²	D7 Op m²	D8 Brúttóflokkur m²	D9 Brúttóflokkur sk < 1,8	D10a Salarhæð mín	D10b Salarhæð max	D11 Brúttó rúmmál m³	D12 Netoflokkur m²	D16 Brúttó rúmmál m³	D17 Skipta rúmmál m³
		Matshúsi			788,1	25,5	2,0	0,0	813,6	0,0			3.558,6	737,9	809,5	3.142,815
		Botn											79,2			
	01	1. hæð			396,1	0,0	0,0	0,0	396,1	0,0			1.578,2	359,3	392,0	
A	0101	Léttur-íðnaður.	N	0101	98,0				98,0		4,00	4,00	392,0	86,8	98,0	4,00 347,200
A	0102	Léttur-íðnaður.	N	0102	196,0				196,0		4,00	4,00	784,0	183,0	196,0	4,00 732,000
A	0103	Léttur-íðnaður.	N	0103	98,0				98,0		4,00	4,00	392,0	86,8	98,0	4,00 347,200
A	0104	Inntaksklefi.	T	X	4,1				4,1		2,35	2,65	10,2	2,7		
	02	2. hæð			392,0	25,5	2,0	0,0	417,5	0,0			1.901,2	378,6	417,5	
A	0201	Léttur-íðnaður.	N	0201	196,0		2,0		196,0		4,00	5,70	950,6	177,2	196,0	4,85 859,420
A	0202	Miðil.-Geymslur.	N	0201		25,5			25,5					24,7	25,5	
A	0203	Léttur-íðnaður.	N	0203	98,0				98,0		4,00	5,70	475,3	90,5	98,0	4,85 438,925
A	0204	Léttur-íðnaður.	N	0204	98,0				98,0		4,00	5,70	475,3	86,2	98,0	4,85 418,070

Athugasemdir
 A lóðinni vó 2. hæð hússins er frístandandi sorpgámur sem tilhefnir 2. Hæð hússins. Gert er ráð fyrir að vó neðri hæð hússins verði notaður frístandandi sorpgámur fyrir 1. hæð.

Samoðgnir sumra

Eignarhald	Eignarhald	Notkun texti	Brúttó rúmmál m³	Skipti rúmmál m³	Sáreign og samögn m³
	0101	Léttur-íðnaður.	98,0	347,200	347,200
	0102	Léttur-íðnaður.	196,0	732,000	732,000
	0103	Léttur-íðnaður.	98,0	347,200	347,200
	0201	Léttur-íðnaður.	221,5	859,420	859,420
	0203	Léttur-íðnaður.	98,0	438,925	438,925
	0204	Léttur-íðnaður.	98,0	418,070	418,070
	Alls		809,5	3.142,815	3.142,815

196,0 → 221,5

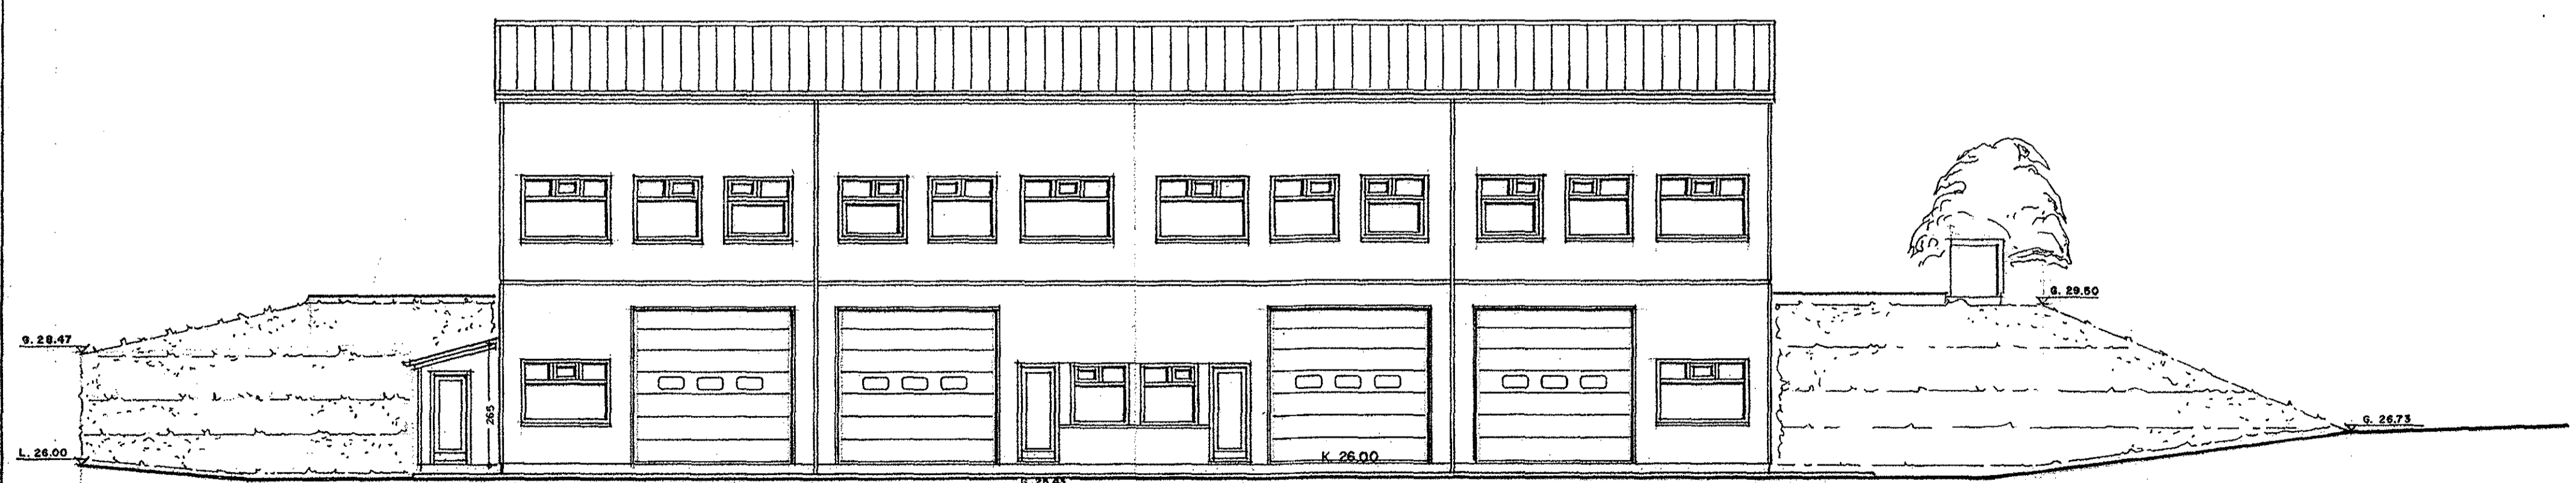

NORÐ-VESTURHLIÐ. 1:100

Breytt. 24. - 11. - 2014
 Breytt skráningartöflu.
 BREYTT SKRÁNINGATÖFLU.
 3. - 1. - 2000

MELABRAUT 24 HAFNARFIRÐI. SNEIÐING - ÚTLIT.

VERK NR. 199. DAGS. 10.-3.-1999 MÁL. 1:100
 TEIKN. NR. 04. BREYTT.

JÓN GUÐMUNDSSON ARKITEKT. Jón Guðmundsson KT: 310551-3259
 VINNUSTOFA.: SKÚLAGÖTU 63 REYKJAVÍK. Sími. 552-5055