



NORÐ - AUSTURHLIÐ. 1:100

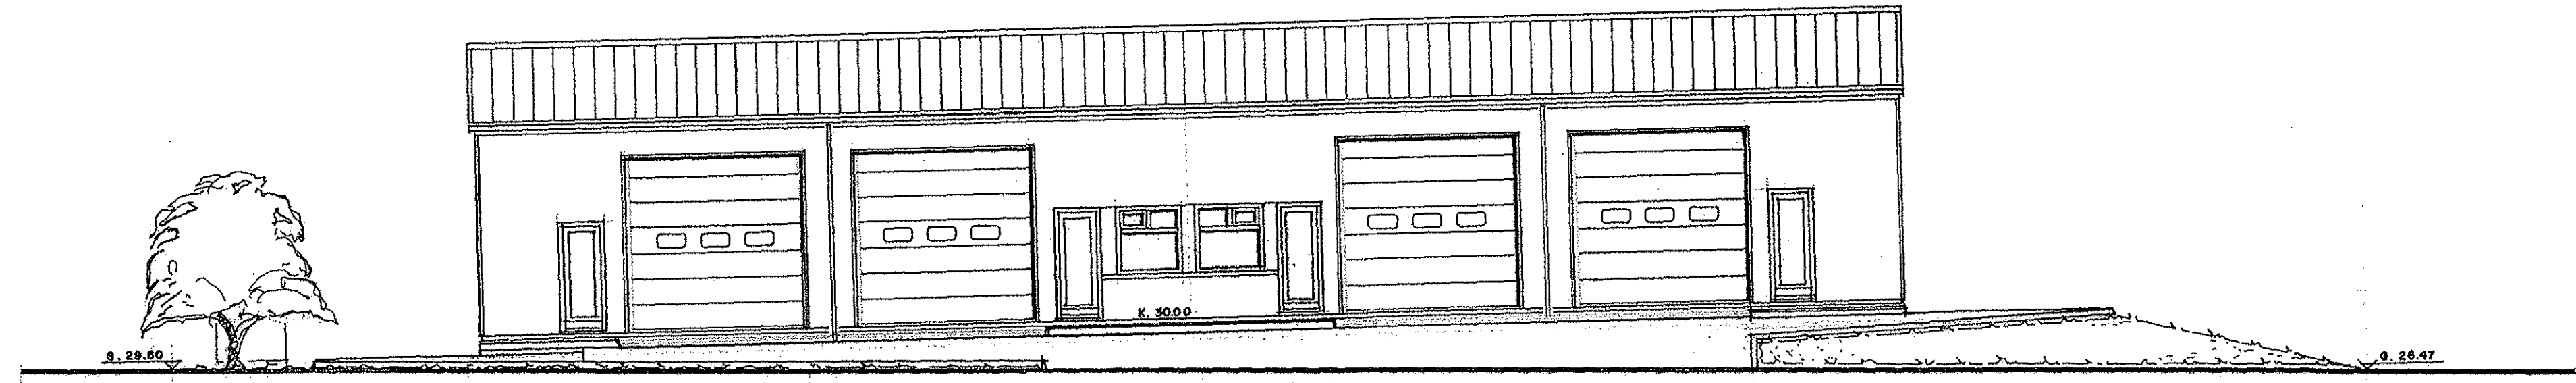

SUÐ - AUSTURHLIÐ. 1:100

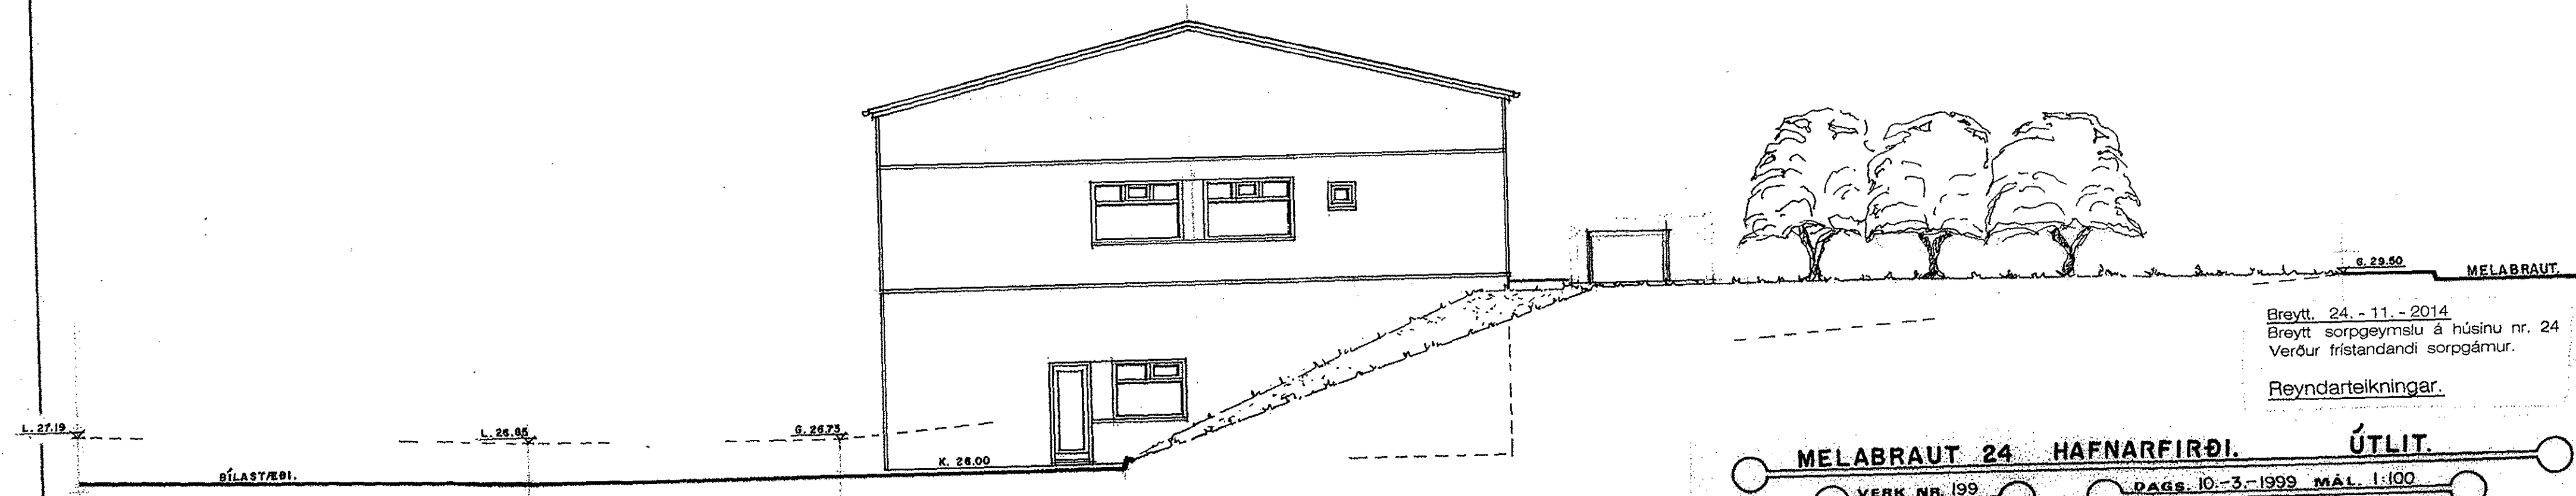

SUÐ - VESTURHLIÐ. 1:100

Breytt. 24. - 11. - 2014  
 Breytt sorpgæmslu á húsinu nr. 24  
 Verður fristandandi sorpgámur.  
 Reyndartekningar.

**MELABRAUT 24 HAFNARFIRÐI. ÚTLIT.**

VERK NR. 199      DAGS. 10.-3.-1999 MÁL. 1:100  
 TEIKN. NR. 05      BREYTT.

**JON GUÐMUNDSSON** ARKITEKT *Jon Guðmundsson* KT. 310581 3269  
 VINNUSTOFA: SKÚLAGÖTU 65 REYKJAVÍK. SÍMI. 552-5055