


Norðurbakki 9 2.-4. hæð 1:100

Reyndartekningar	10.09.15K
baðherbergi í íbúðum 06-07-08-09	04.09.15J
innréttingar	28.08.15I
Íbúðir og herbergja númer uppfærð	11.11.14H
Uppfært í samræmi m.v. verkefningum	03.06.14G
einni brunamerkingu ofaukið	02.04.12F
Íbúðum -01 og -35 breytt	27.03.12E
Íbúðum í norðurlenda skipt upp í 2 íbúðir	12.03.12D
hæðarkótur	201107 C
brunah., íbúðir-sýðst, norðurlendi	210506 B
innra fyrirkomulag íbúða, málsetn.	140306 A

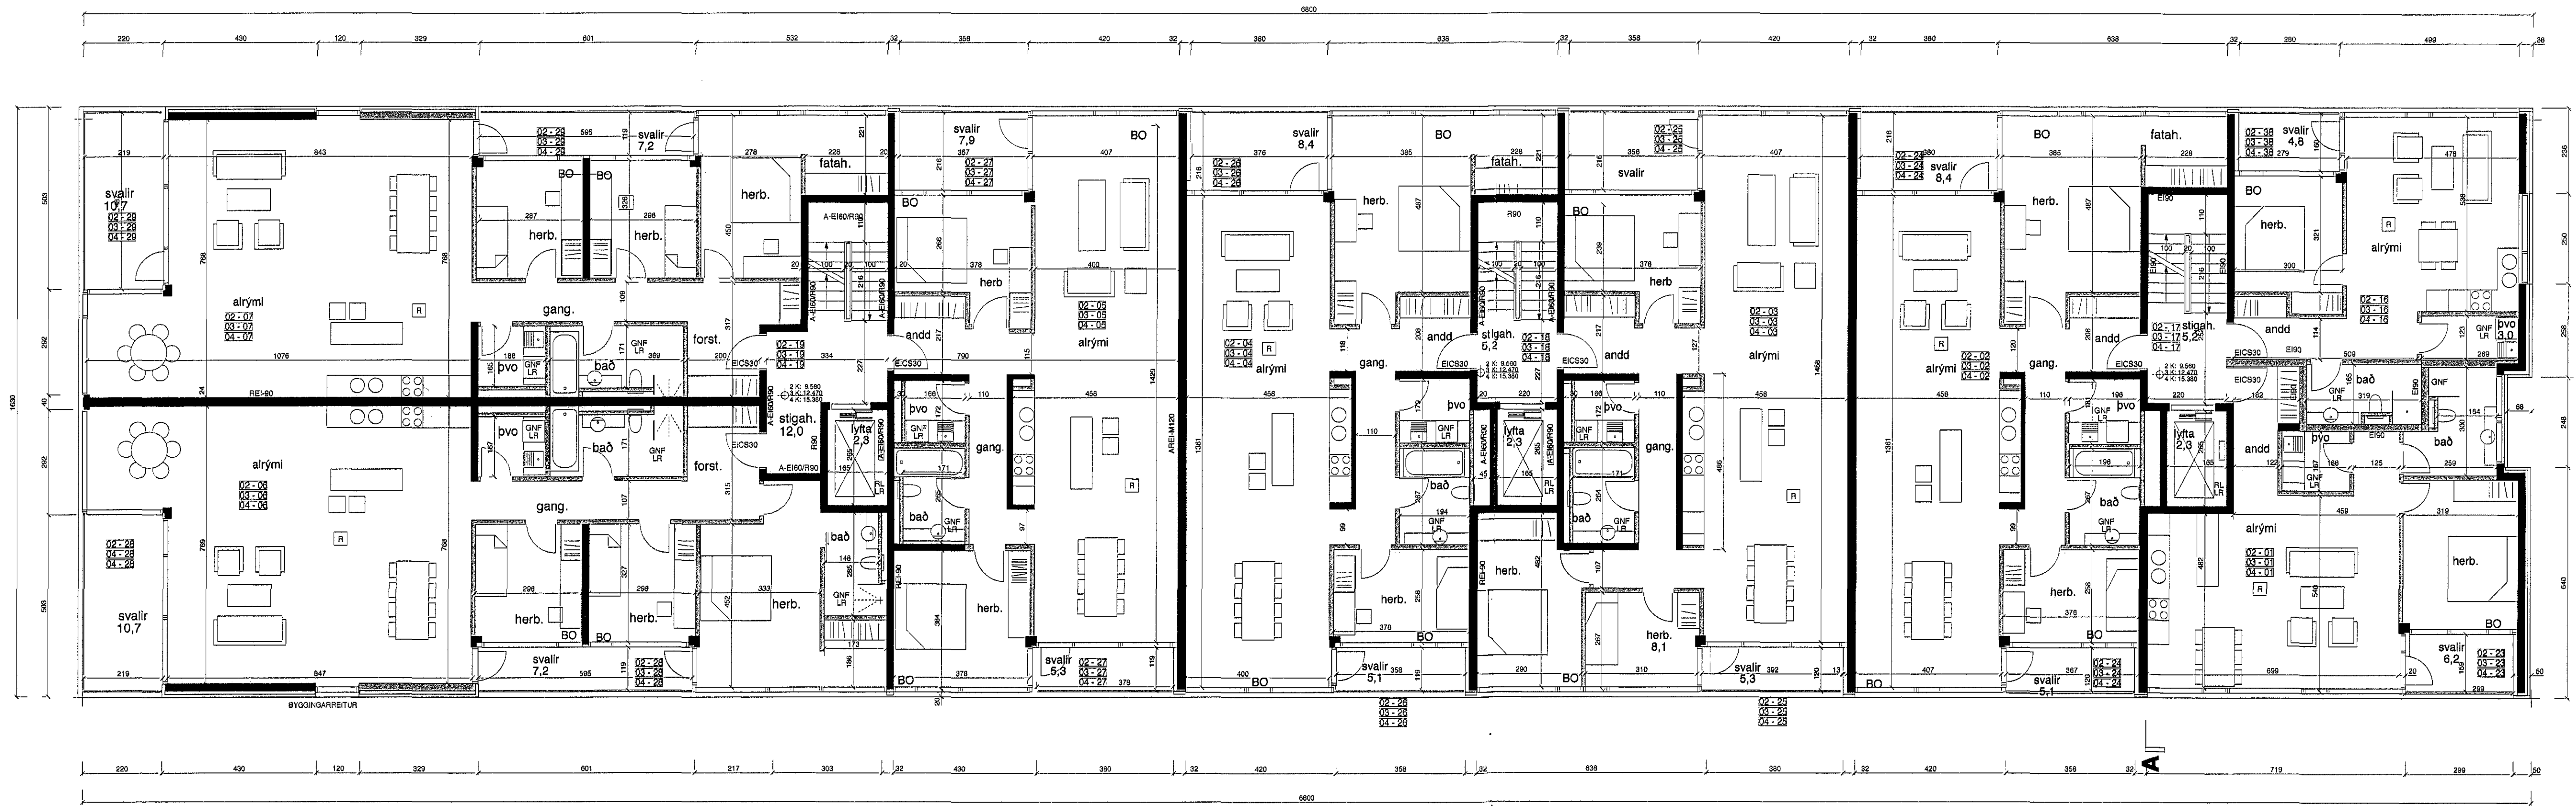

Norðurbakki 7 2.-4. hæð 1:100

norðurbakki 7-9

PÁLMAR KRISTJÓNSSON ARKITEKT
Kl. 004455-5259

TEKJUN. NR. NB 2.03-K

TEKJUN. NR.	06006
GRUNNMÝND	2.3 OG 4. HÆÐ
DAGI	20.11.07
VERKJAFI	ADALUPPDRÁTTUR
MKV.	1:100

Pálmar Kristjánsson arkitekt 0804555259