




Stamped of
HAK og SHS.

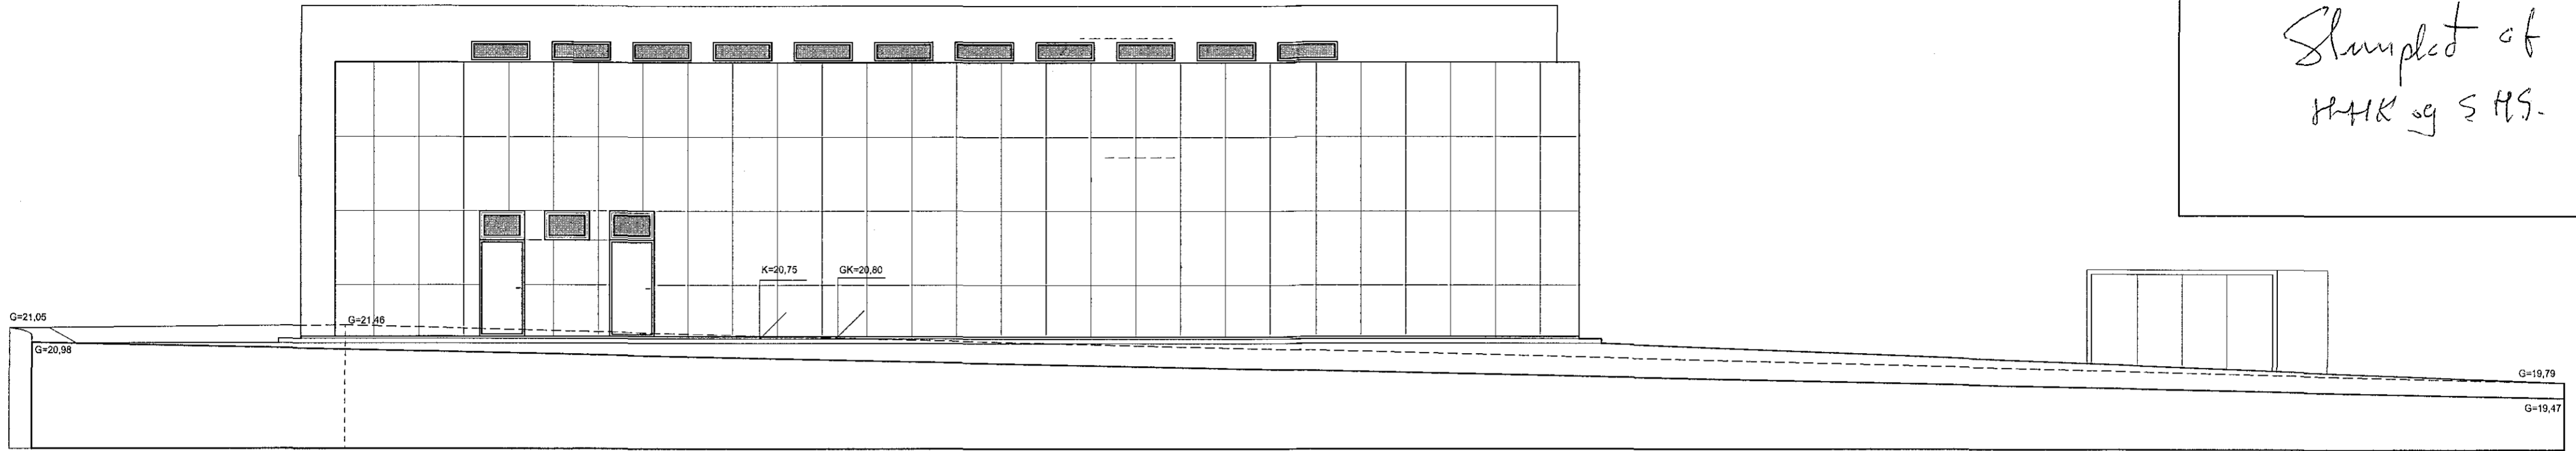

ÚTLIT Í NORÐUR, M 1:100

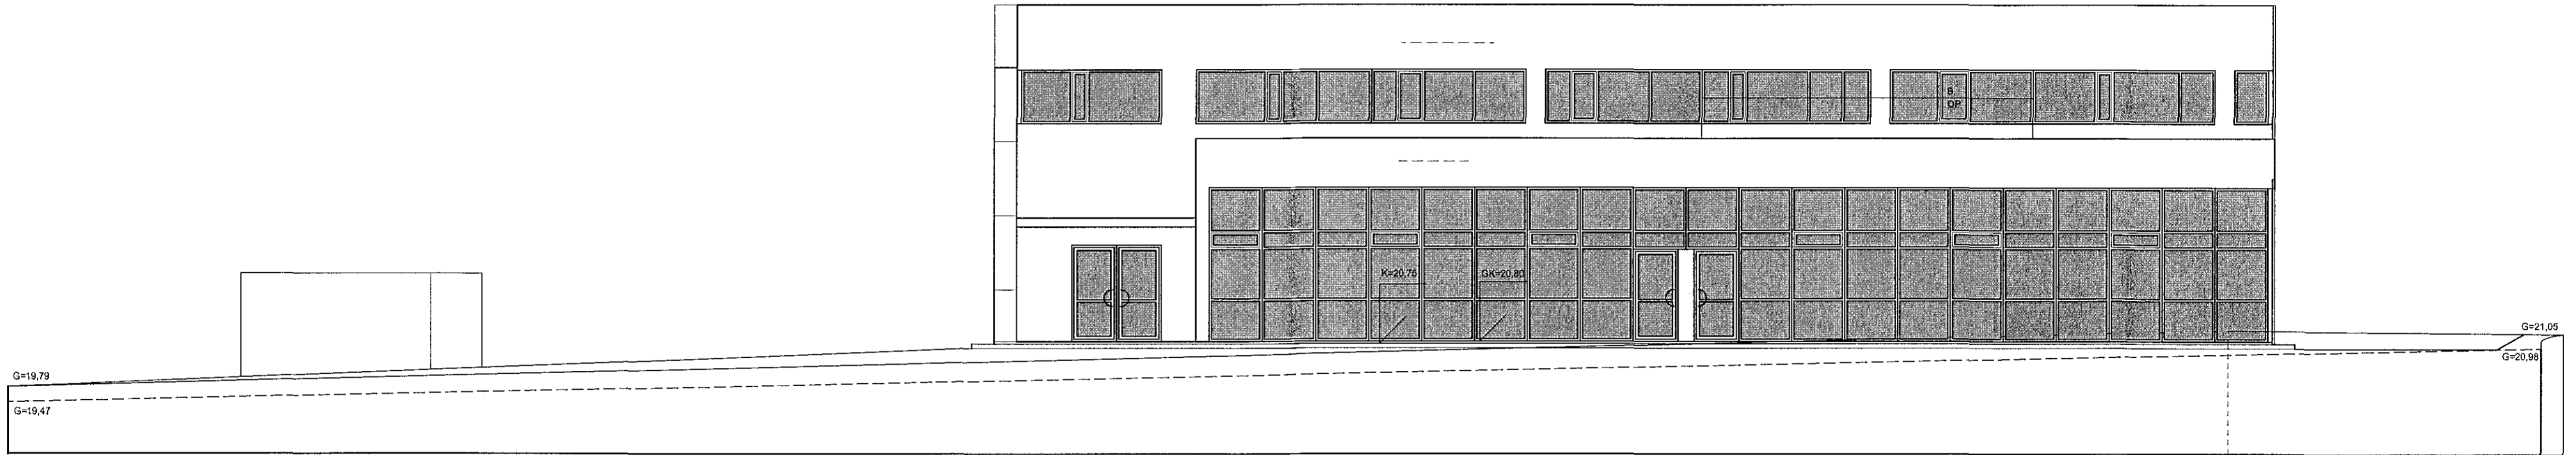

ÚTLIT Í SUÐUR, M 1:100

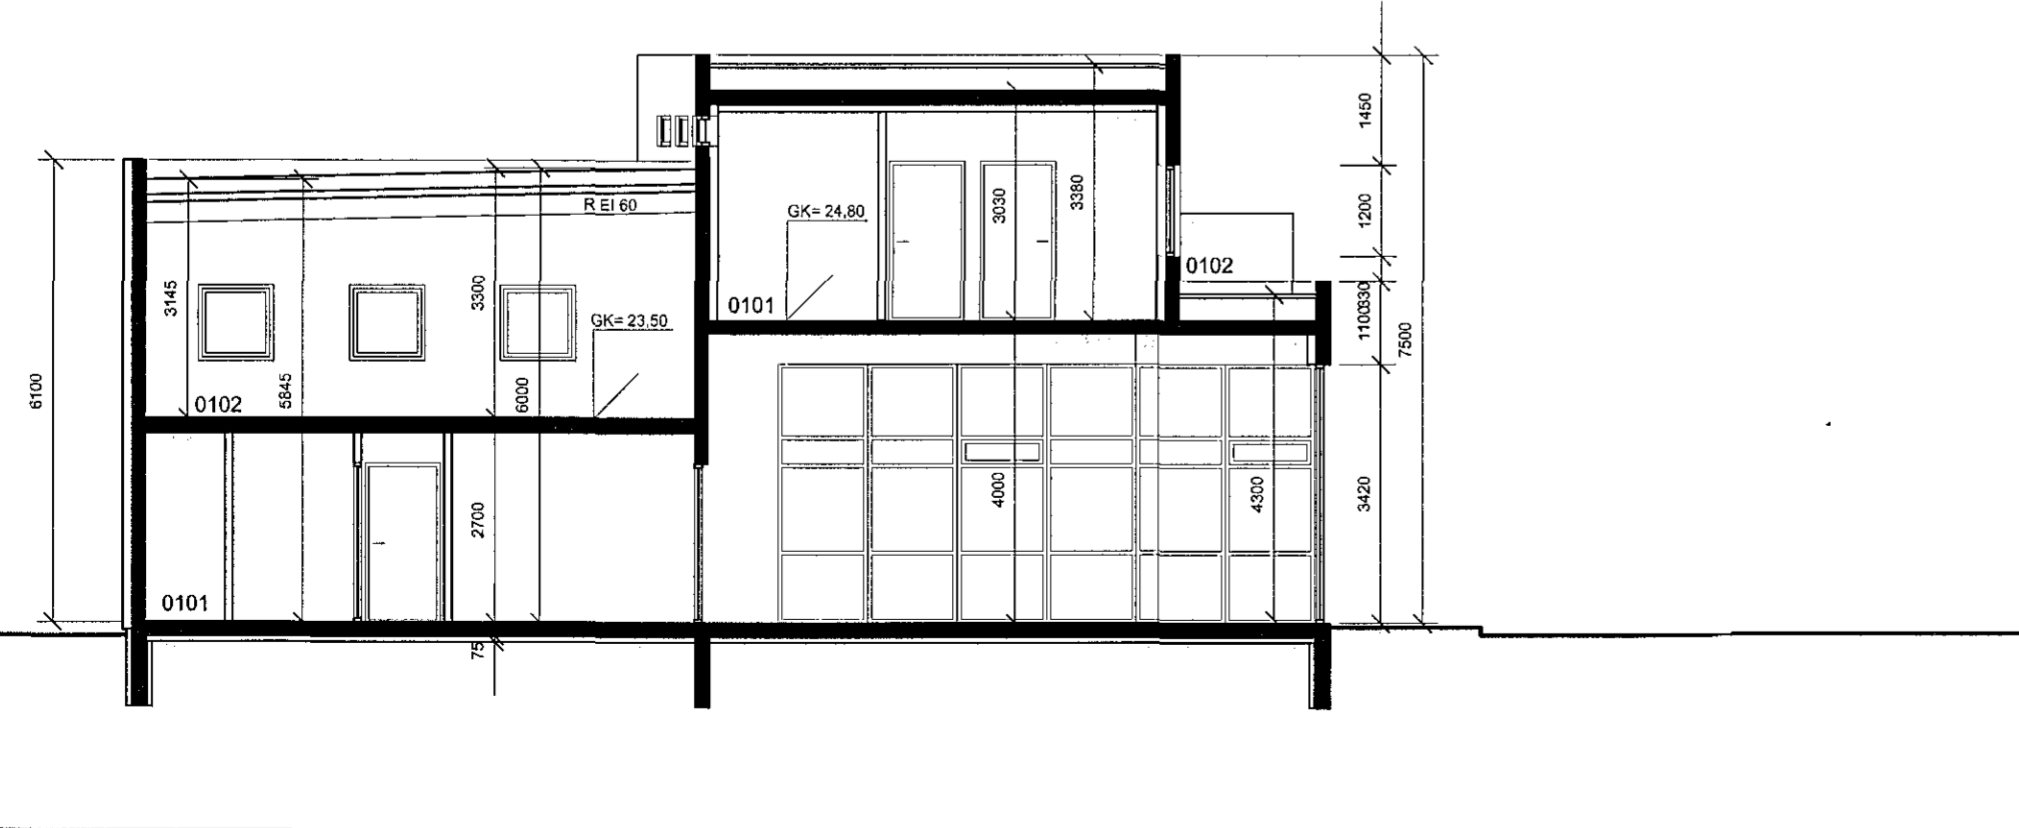

SNEIÐING A-A, M 1:100



BREYTINGAR:		
NR.	DAGS.	BREYTING

TEIKNING.IS
arkitektúr og umhverfi

Gunnlaugur Jónasson k/f 090462 2299
Pálmar Halldórsson k/f 140860 2639

Krókháls 5, 110 Reykjavík
gsm: 824 4555 / 691 1301

netfang: teikning@teikning.is

Gunnlaugur Jónasson

VERK: Norðurhella 11, Hafnarfirði

UNNIÐ FYRIR: Alexander Ólafsson ehf

TEIKNING: Útlit norður, suður og sneiðing A-A

KVARDI: 1:100

DAGS: 20.10.2012

TEIKNAD AF: GJ

TEIKNING NR: 121304