

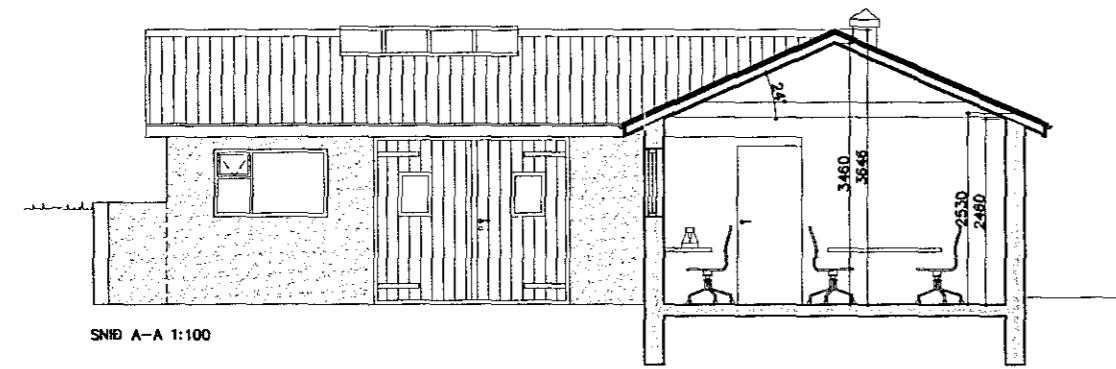


ÓUTUT NORÐ-VESTURHÍLJ 1:100

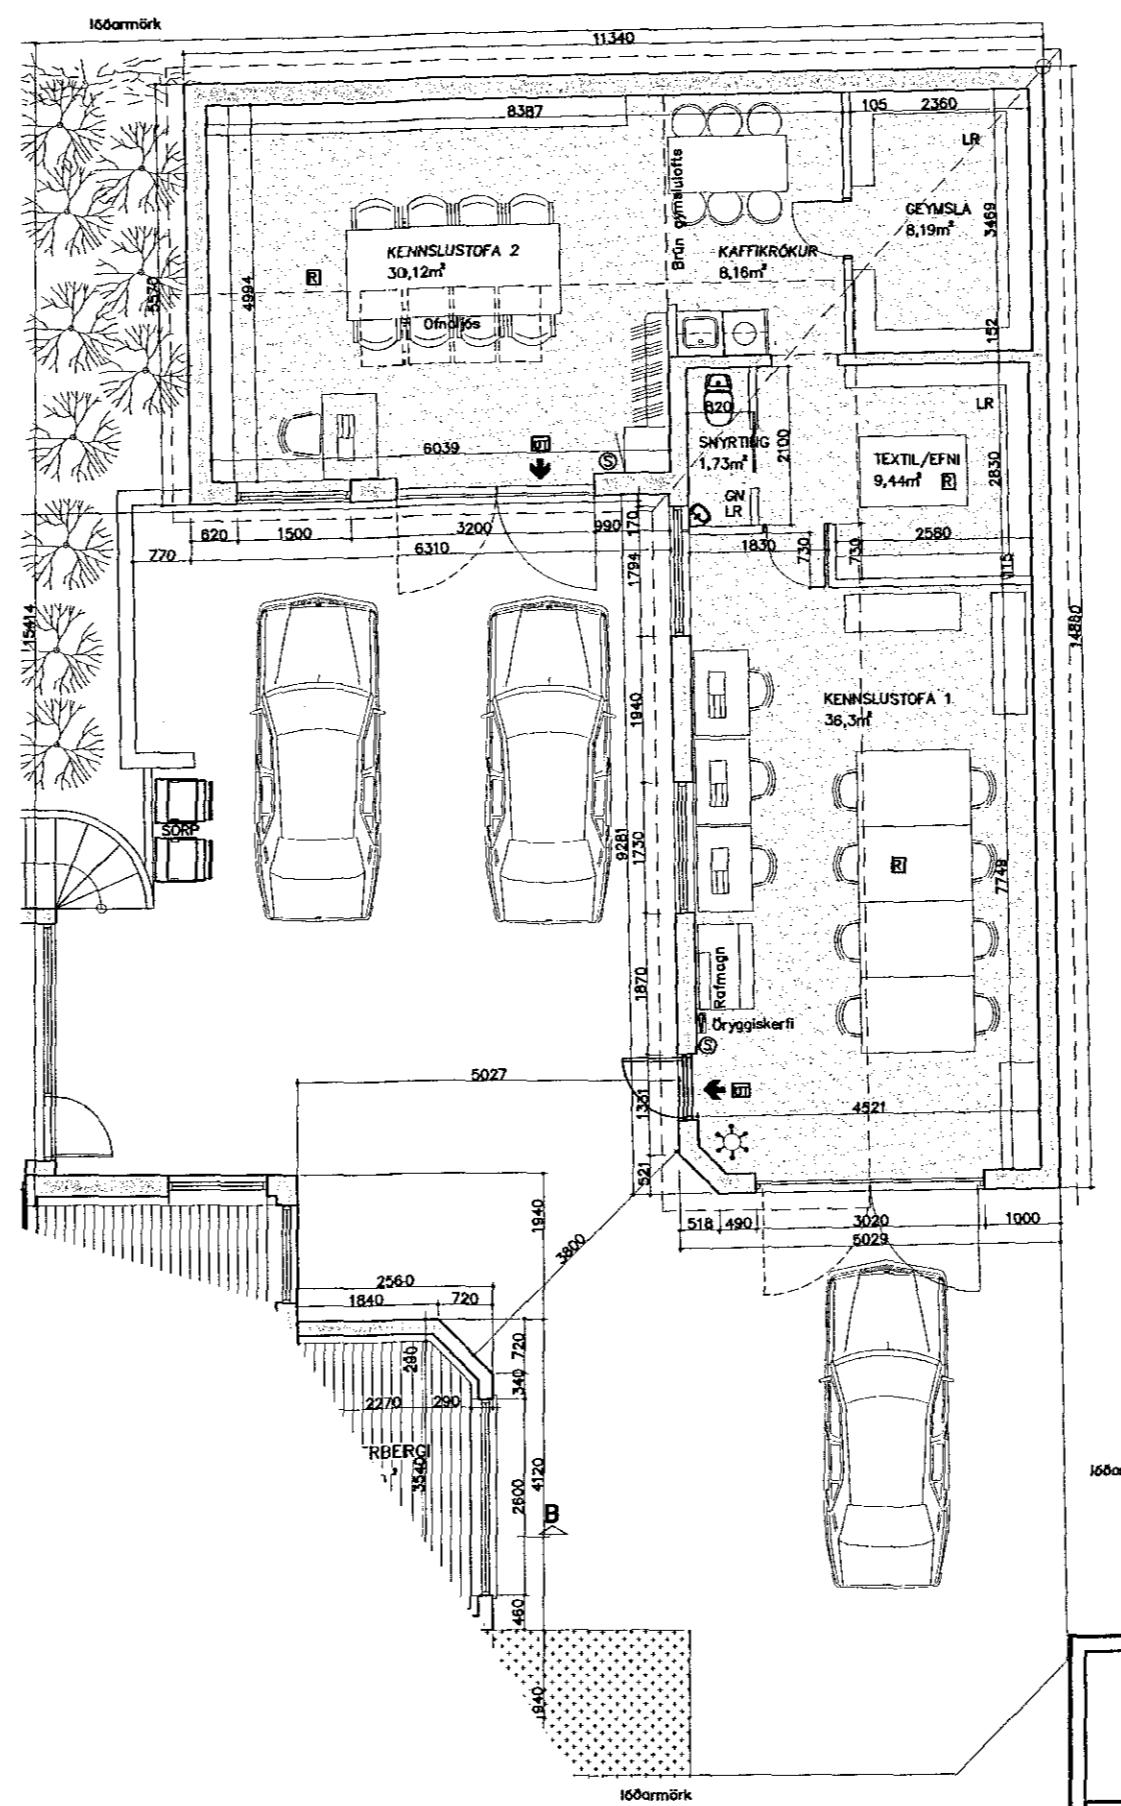

SNB A-A 1:100

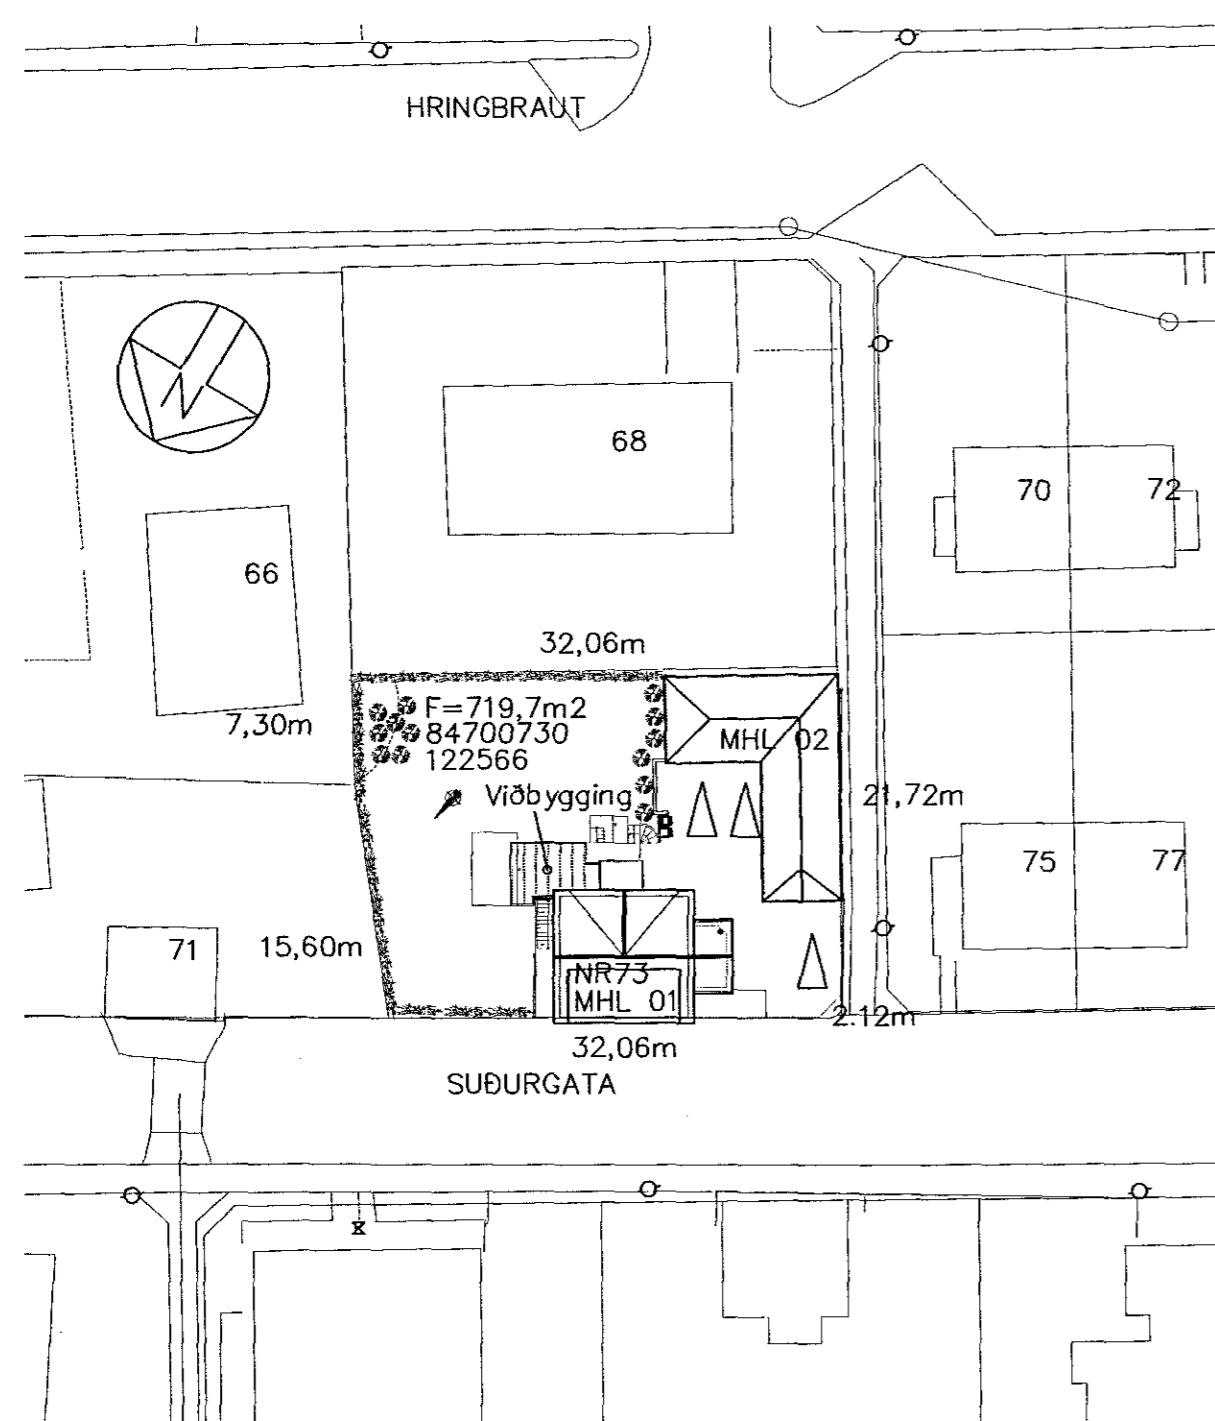

### SUÐURGATA 73 HAFNARFIRÐI - Kennsluhúsnaði.

Landnr.: 122566

Staðgr.: 1400-01-84700731

mhl.: 02

Sótt er um samþykki á reyndarteikningum af húsinu sem sýna breytt innraskipulag hússins og breytt notagildi þess í kennsluhúsnaði þar sem haldin verða fámann námskeið, ásamt lítilsháttar útlitsbreytingum glugga og paks í göflum.

Brunaviðvunar- og öryggiskerfi er í húsnæðinu, útljós sem benda á flóttaleiðir, reykskynjarar eru í öllum íverúmum og tvö slökkytækí sem staðsett eru við síthvora inngangshurð.

Bilastæðaport er á lóðinni þar sem koma má fyrir 4-6 bílum með pokkalegu móti á námskeiðstíma sem minkar þörf nemenda að nota sameiginleg bilastæði í gótu meðan á námskeiði stendur.

Húsnæðið er upphaflega hannað af Bjarna Erlendssyni árið 1953 sem bifreiðageymsla og árið 1978 var samþykkt stækkan á húsinu sem hönnuð var af Sveinbimi Sigurðssyni sem er nokkuð í samræmi við útlit hússins í dag. Um árabil hefur ýmiss rekstur verið í húsnæðinu svo sem bifreiðaverkstæði og Vélsmiðja VHE til margra ára.

Húsið er byggt upp sem steypotnplata og þar ofaná er hlaðið holsteinshús, það þússad að innan og utan með léttu tvíhalla þaki. Geymslu loft er yfir kaffirkrók og geymslu sem aðeins er hægt að komast að um færanelgum stiga frá kennslustofu 2. húsið er upphitað með hefðbundnu ofnakerfi.

Ónyx ehf				VERKEFNI	DAGS. 04.02.2015
SUÐURGATA 73 HF				TEIKNAD AF. BRYNJAR	
TEKNING. Kennsluhúsnaði Reyndarteikningar				TEIKN. A101	
YFIRFARIN OG SAMÞYKKT. 09.04.67-5229				Kt. 0.6 0.7 0.8 0.9 1.0m	
MÆLIKVARDI. 1:100 60 0.1 0.2 0.3 0.4 0.5 0.6 0.7 0.8 0.9 1.0m				Oll mál á tekningunum eru í mm. 0.0 100 200 300 400 500 600 700 800 900 1000mm	

Samþykkt þann ,  
25 FEB 2015  
Byggingafulltráinn HF  
F.h. Sigurður Steinar Jónasson