Samþykkt þann

19 NOV 2014

Byggingafulltrúinn í Hafnarfirði
F.h. Sigurður Steinar Jónsson

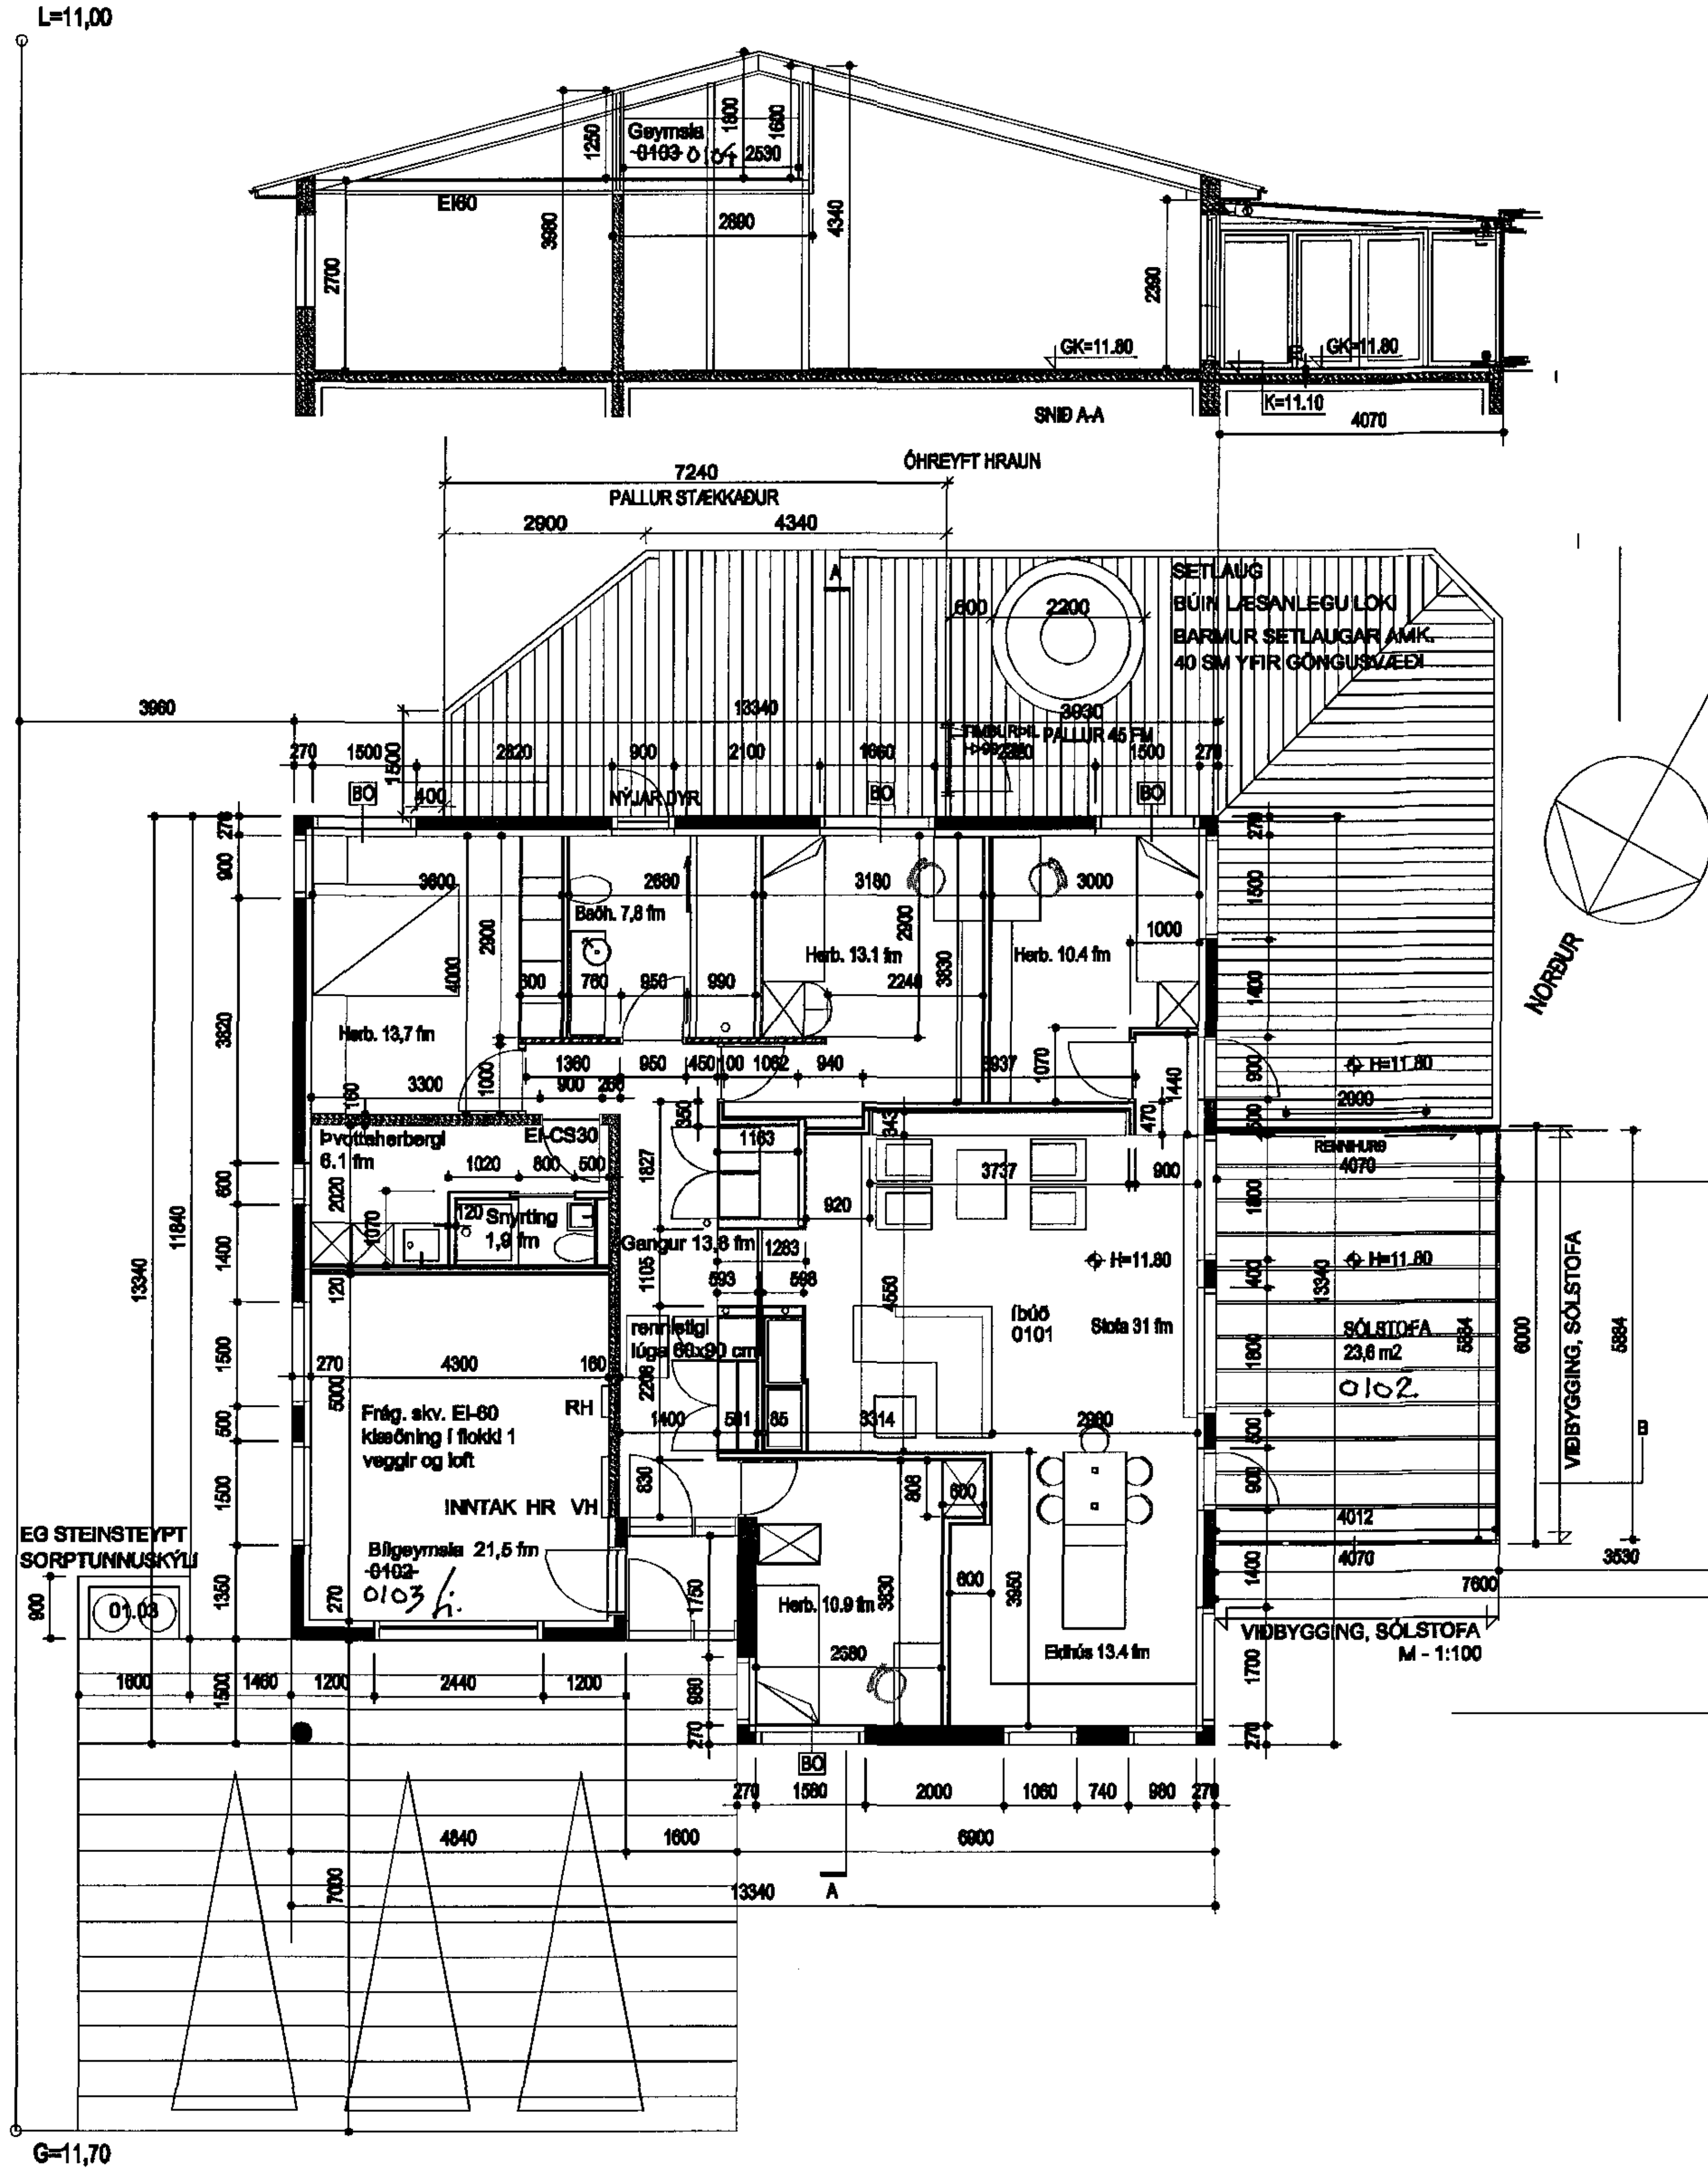

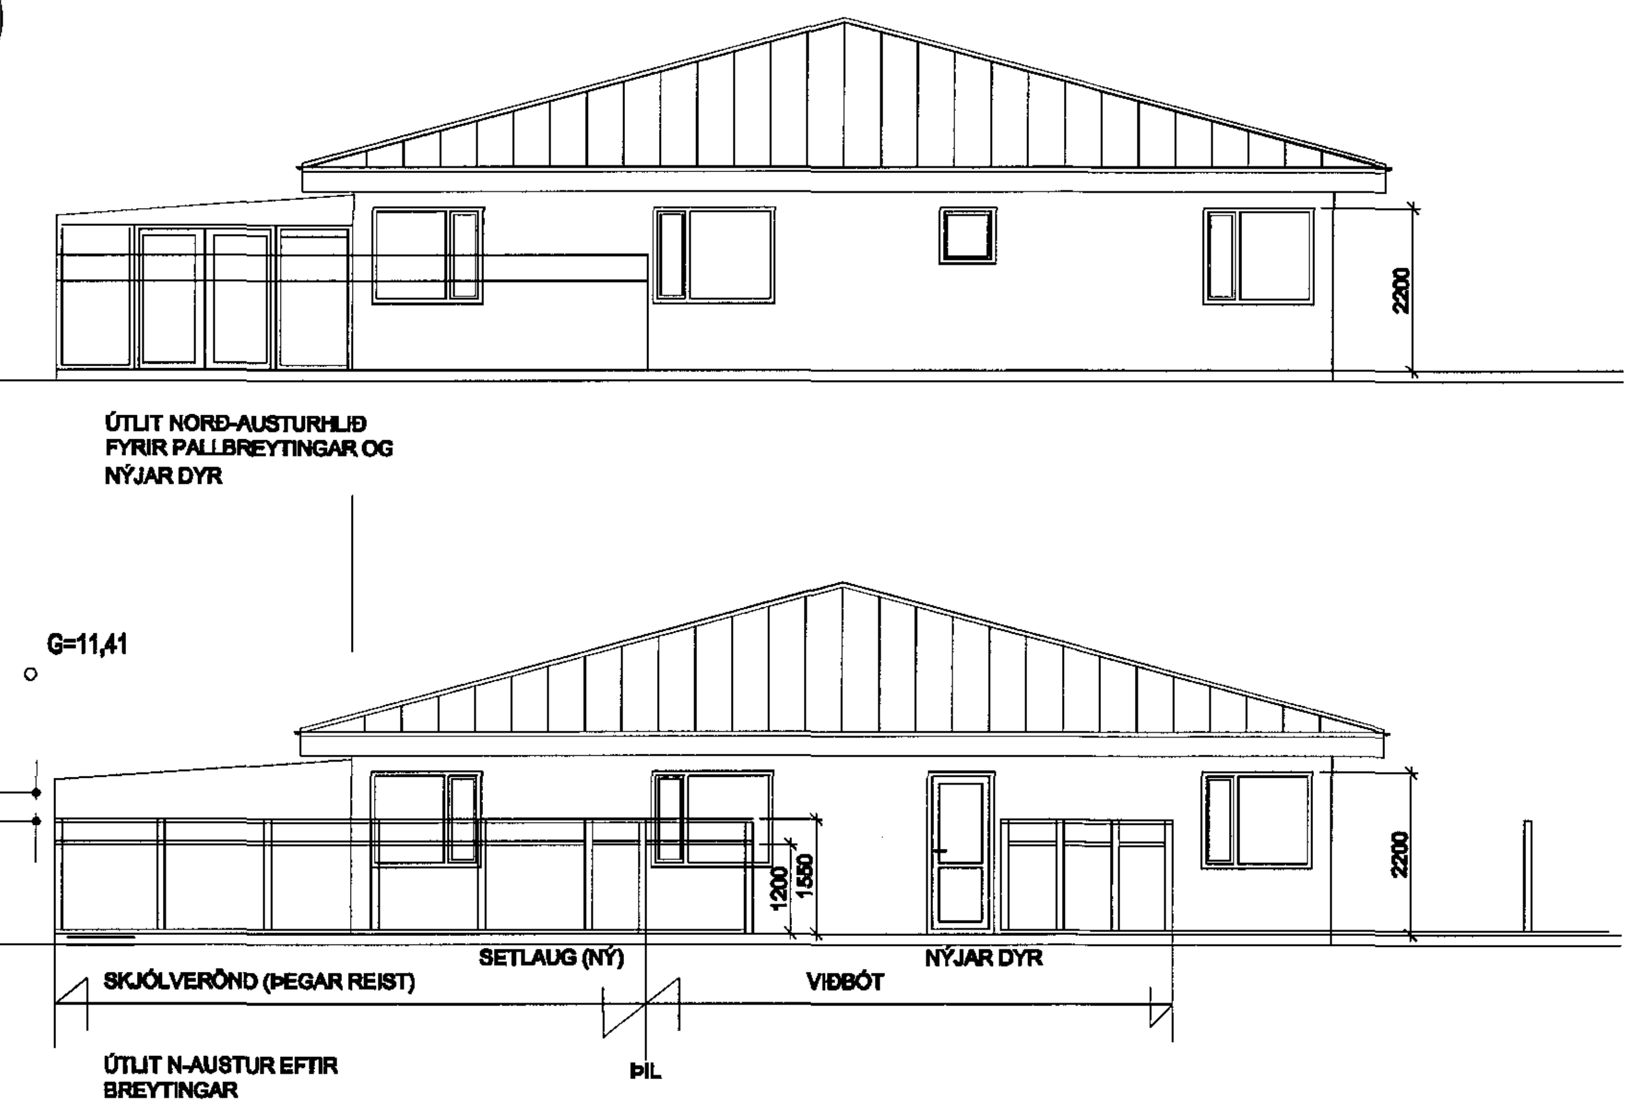

BYGGINGARLÝSING BREYTINGA

GERÐAR ERU NÝJAR DYR Á N-AUSTURHLIÐ. (TEKIÐ NIÐUR ÚR BAÐGLUGGA). SÓLPALLUR ER STÆKKAÐUR VIÐ AUSTURHLIÐ UTAN VIÐ ÞIL MEÐ DYRUM. SETT ER NIÐUR SETLAUG Á SÓLPALLI INNAN ÞILS

BR.22.10.2014: DYR Á N-AUSTURHLIÐ, PALLUR STÆKKAÐUR, SETLAUG.
BR.17.07.2008: viðbygging sólstofa, útidyrferðar, ný skráningartafla
BR.18.10.2005: bílgey, þvottah., hornsúla, sorp, málsetn, ný skráningartafla

VALLARBYGGÐ 6, HAFNARFIRÐI BL08

ÞRIÐJA HÆÐIN, ARKITEKTAR – SIGURÞÓR AÐALSTEINSSON FAÍ
LANGALÍNA 7 210 GARÐABÆR
SÍMI: [illegible] FAX: 565 48 31
KT: [illegible]
NETFANG: si@islandia.is

AÐALTEIKNING_BREYTING
GRUNNMYND_ÚTLIT_FYRIR_EFTIR

HANNAÐ: JP.SS.HG. TEIKNAÐ: DAGS: BR.01.09.2005 MKV: 1:100 VERKNR: