

Samantekt brunavarna á teikningar

Brunahólfun

Byggingin er 6 brunasamtæður sem hver um sig er aðskilin rekstrareining.

Efri hæð er í sér brunahólf með El60 veggjum og gófi, en El-CS30 hurð að stiga á 1.

hæð.

Búðarvirki

Búðarvirki brunasamtæðuskila verður RE190. Búðarvirki þáks verður R30, sjálftætt

fyrir hvert

Búðarvirki 2. hæðar verða R60.

Klaðningar

Klaðning útveggja skal vera úr A-efni. Klaðningar lofta og vegga verða í flokki 1 (B-s1, d0 skv. IST EN 13501-1). Pakklaðning í flocki T.

Floftaleiðir

Fra 1. hæð eru tvær óháðar floftaleiðir til begjáa áttá, beint út eða um stigahús.

Fra 2. hæð eru floftaleiðir um stigahús eða um þjórgunarræpi með fellistiga utan við.

Mesta lengd floftaleiðar er um 10 metrar.

Hurði í floftaleiðum séu a.m.k. 90 cm breiðar (m.v. breidd hurðarblaðs).

Allar hurðir í floftaleiði skal vera hægt að opna án lykis eða verkfara.

Út- og neyðarlýsing

Í byggingunni verða Út-ljós og neyðarlýsing skv. IST EN 1838 og IST EN 50172.

Neyðarlýsing skal vera í öllum bilum.

Handslökkvibúður

Slöngukelfi verða í hverri rekstrareiningu, staðsett þannig að hægt sé að sprauta á hvaða stað sem er með 25 metra slöngu. Slongukelfi skulu vera skv. IST EN 671-1. Handslökkvíteki verða staðsett nálegt slongukelfum og valin í samræði við slökkvilli. Handslökkvíteki skulu hefja starfsemi mið og vera skv. IST EN 3.

Reyklosun

þakpluggar með auðbrennlanlegu plasti til reykraestingar eru að lagmarki 3 m² í hverri rekstrareiningu. Innloft kennur um dyr sem slökkvillið opnar eftir þófum.

A neðrihæð í bilum 0201 og 0206 verður reykraest um innkeyrsludyr.

Loftaðsikeri

Loftaðsikerfi eru aðskilin fyrir hvert bil. Loftaðsikerfum er ekki ætlað sérstakt hlutverk í bruna.

Viðhald brunavarna

Samkvæmt lögum ber húseigandi ábyrgð á brunavörnum í húsi sínu og að þær hijóti reglubundin eftirlit og viðhald.

Notkun hússins þarf að vera í samræmi við þær forsendur sem hönnunin gerir ræð fyrir.

Endurskoða verður hömnunina ef breytting verður að notkun eða skipulagi hússins í framtíðinni.

Gert er ræð fyrir að gerður verði bjónustusamningur um viðhald á tillysingum, brunaslöngum og handslökkvítekjum.

Setja skal uppi eiginháttarsíður fyrir Norðurhella 8 í samræmi við Reglugerð um eiginháttarsíðu eftirlit eigenda og forráðamanna með brunavörnum í atvinnuhúsnæði.

Norðurhella 8, Léttur lönaður, íbúðir og þjónusta.*

SKÝRINGAR:

Staðgreinir: 1400-01-84750060

Lóðarstaði: 3138 m²

Landnúmer: 204736

Nýtingarhlutfall: 0,54

Bilastæði: 42

Helstu brúttó staðir:

D8 D11
B61 201,2 m³

1. hæð: 1.006,0 m² 5.490,6 m³

2. hæð: 771,6 m² 1.574,8 m³

Hús alls: 1.777,6 m² 7.266,6 m³

BYGGINGARLÝSING:

Húsið er fyrir atvinnustarfsemi ss. léttan lönað, vörugeymslu, hreyning verkstæði og umboðs og heildversun. Tvær löbur eru einingar í húsinu.

Bilastæði verða austan meginn eða aðkomuregin og 3 stk norðan megin, alls 42 staði.

Húsið skiptist í smærri rými með innangang á langhlíðum. Skjóleggeri eru við innanganga. Möguleiki verður að setja milliflit að hilta til í húsið, sem tengist þeim rýnum sem fyrir neðan eru með stiga. Afreldsluhúðir verða eftir langhlíðum hússins og aðkeysla um þær milli bilastæða sem þar eru.

Gengi er inn í hverja eningu gegnum vindfang/stigahús. Einigur verður salarnesástaða og ræsting í hvern eningu. Aðstaða fyrir starfsfólk er á neðrihæð með fataskápur og kaffistofa á eftirhæð.

Húsið verður einingahús úr steinsteyptum einingum á steinsteyptum undirstöðum. Húsið verður með steiningu í ljósum lit. Gluggar verða úr áli og tré og í dökkgráum lit. Þak verður úr forspennum Filigranplötum, einangrað þar ofan á með 200 mm elhangrun og ofsl. pvc-dík. Samkvæmt leiðbeiningum framleiðanda og skal þær uppfylla kröfur byggingarreglugerðar.

Léttir innveggir verða blikkstodarveggir klæddir með glifspítum. Vegir milli rýmu verða einingar. Öll lokub, gluggalas innirými verða loftað upp til þak eða út úr vegg. Stærri rými verða upphittu með blásurum og minni rými verða með vatnsfönum.

Á löð hússins er gert ræð fyrir 42 bilastæðum. Þar af eru tvö sérstaklega ætluð hreyfihómluðum.

Sérstakar teikningar og skráningargögðun skal leggja inn til skipulags og byggingarnefdar ef milliflit verður byggt. Á löð hússins er gert ræð fyrir eldfstörfum sorpgámi með sorppressu. Ein innkeyrslur verður inn á löðina og hegt verður að aka bak við húsið. Frágangur á löðarmörkum við hraun gerður með steinhléðsu, bannig að það aðlagist hrauninum á sem bestan hætt og verður það gert innan löðarmarka. Allir umferðarflotir sem og staðið okutækja verða malibikuð eða frágengin með samþærilega varanlegum hætti. Gangstéttir og aðrir flotir fyrir gangandi fólk umhverfis húsið, verða helluлагðir og kannitsteinar steyptir. Yfirborðsvatti skal veitt í niðurföll innan löðar, sjá hánar á teikningum verkfraðinga. Að öru leiti skal bent á Greinargerð og skipulagsskilmála fyrir Selhraun suður dagsett 07.07.2005.

Hvað varðar mengumávaranir og hollustuhætti, þa skulu öll spíllefni sett í sérstök þar til gerð ílát og farð með í vísurbundnar spíllefnamáttoku. Gera þarf ræð fyrir oltugildri við fraveitu, (sjá telkinningar verkfraðinga).

Alment skal uppfylla þær reglugerðir umhverfisráðuneitis sem við á, fyrir þessa staðsemi.

Kólinunartölur byggingarhlutu:


U-gildi fyrir útveggini er 0,284 W/mK < 0,4 W/mK

U-gildi fyrir DSR-pakið er 0,19 W/mK < 0,2 W/mK


U-gildi gólf, vegið meðaltað 0,35 W/mK < 0,4 W/mK

Samþykkt þann 1 OCT 2014

Byggingafulltrúinn í Hafnarfjörðu
Fh. Sigurður Steinar Jónsson

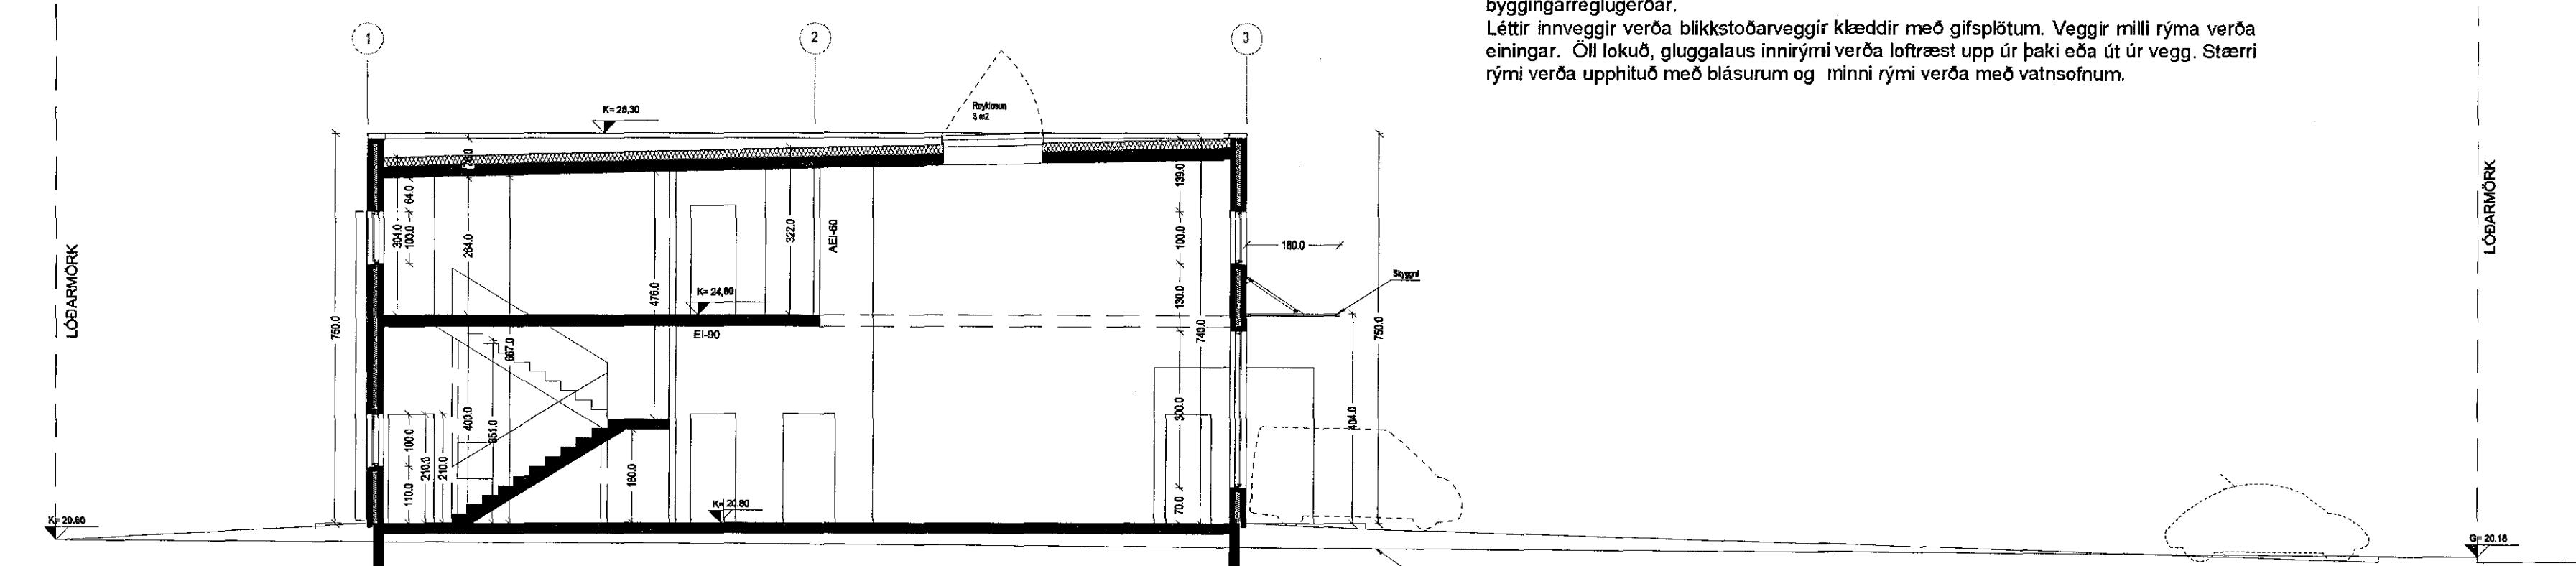

G.1.2014
HEILBRIGDISEFTIRLITIS
HAFNARFJARDAR-
OG KOPAVÖGSSVÆDIS
Gardaborg/7 - 210 Gardabæ
T. Guðjónsson

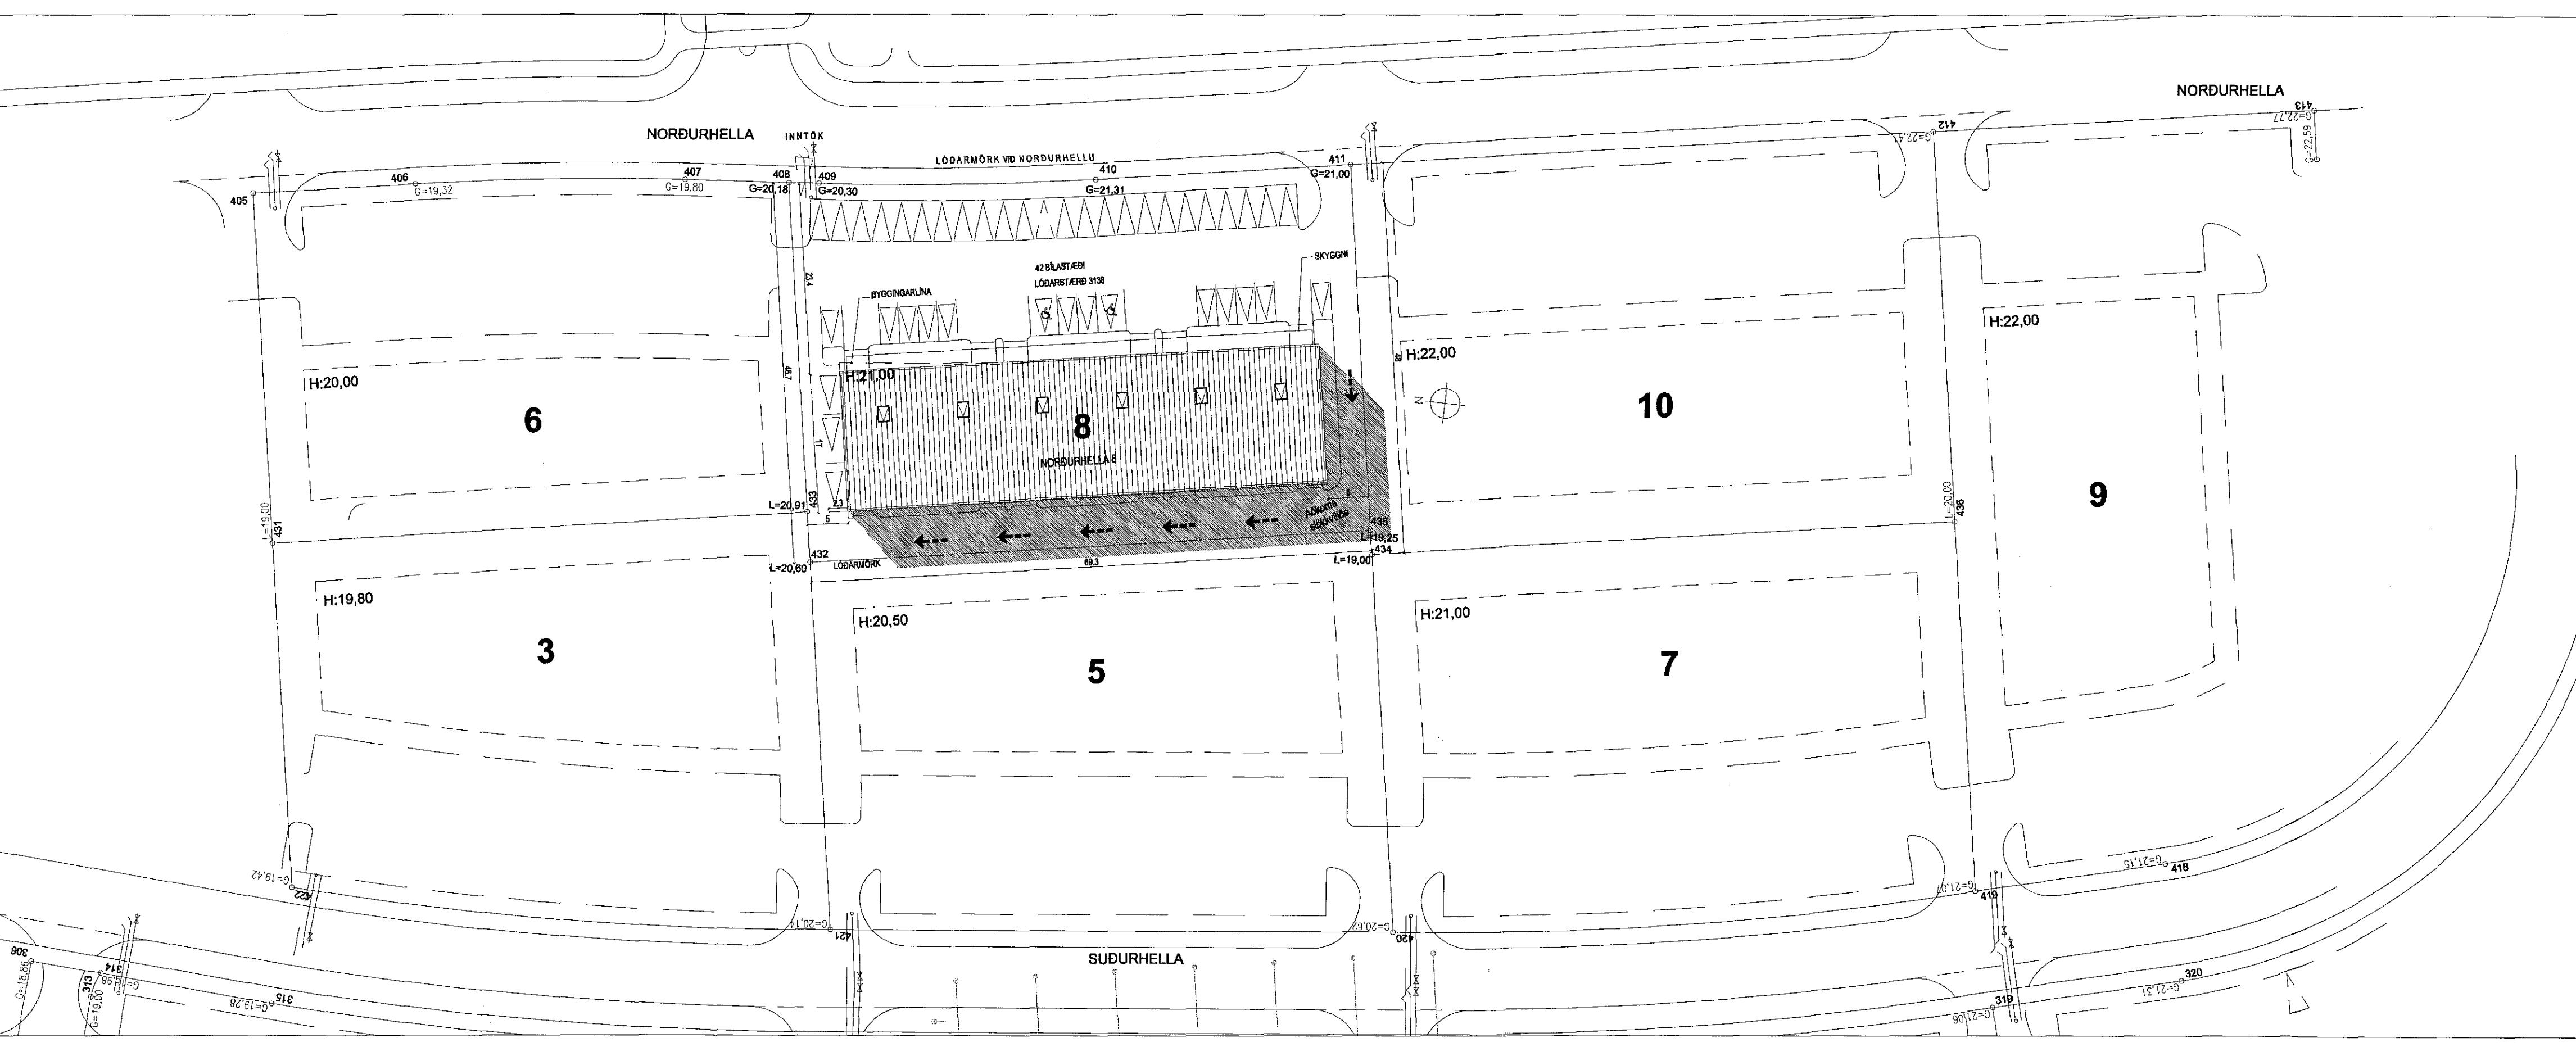

E: Reyndartekningar	01.04.2014
D: Staðir laðfærðar í byggingarhlutu	21.02.2012
C: Bætt við glugga, skyggi og slóður þarf.	24.09.2010
B: Byggingarhlutingu br. staðir húss.	18.01.2011
A: Rými 0201 og 0206 stakkuð, myr glugg	18.06.07

LYKILMYND:

VERKAUPT:

BYGGINGARHLUT: NORÐURHELLA 8, HAFNARFIRBI
ADALUPPRÄTTUR-REYNTARTEKNINGAR
AFSTÖÐUMYND
SKÝRINGAR

VENIC 1102 North
KVANIC 1:500 TEKNIC: JB-P
DAGR 18.01.2011 SKRÁC 1102-north-reyndart.dwg

ÚTI INNI

ARKITEKTAR

HINCHOLTSSTRÆTI 27
SÍMAR 5527680 & 5527680
NETFANG VEFFANG
BALDUR Ó. SAVARSSON
12039-7-149
JÓN PÓR PORVALDSSON
0212567579

101 REYKJAVÍK
FAX 5527681
ul@ul.is
http://www.ul.is
ARKITEKTAR FAI

TEKNINGANR: A-100 BREYTING: E

E