




























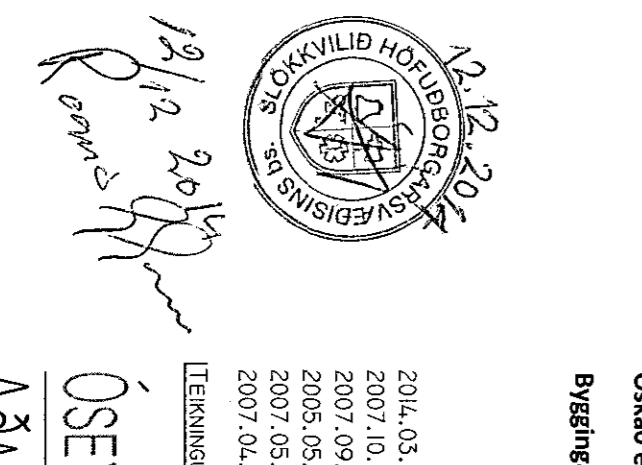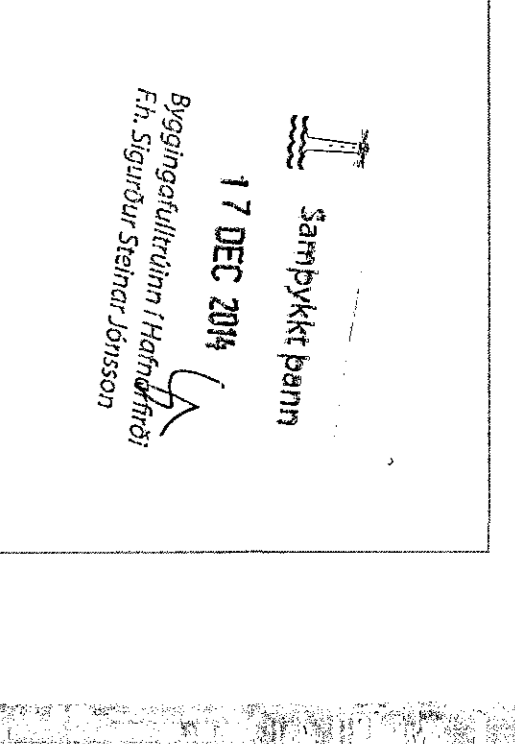

TEKNIstofa
 HRAUNRÚN 12 220 HAFNAF-JÖRÐUR
 S. 895 4005 NET: SINDR@TEKNIstofa.is TEL: 524.24.2049

ÖSEYRARBRÁUT 29 HAFNAF-JÖRÐUR
ÁÐLUPPRÁTTUR, REYNDARUPPRÁTTUR,
ÚTLIT, SMÍÐ OG SKÝNINGAR, BRUNAVARNAUPPRÁTTUR, A-3-B

