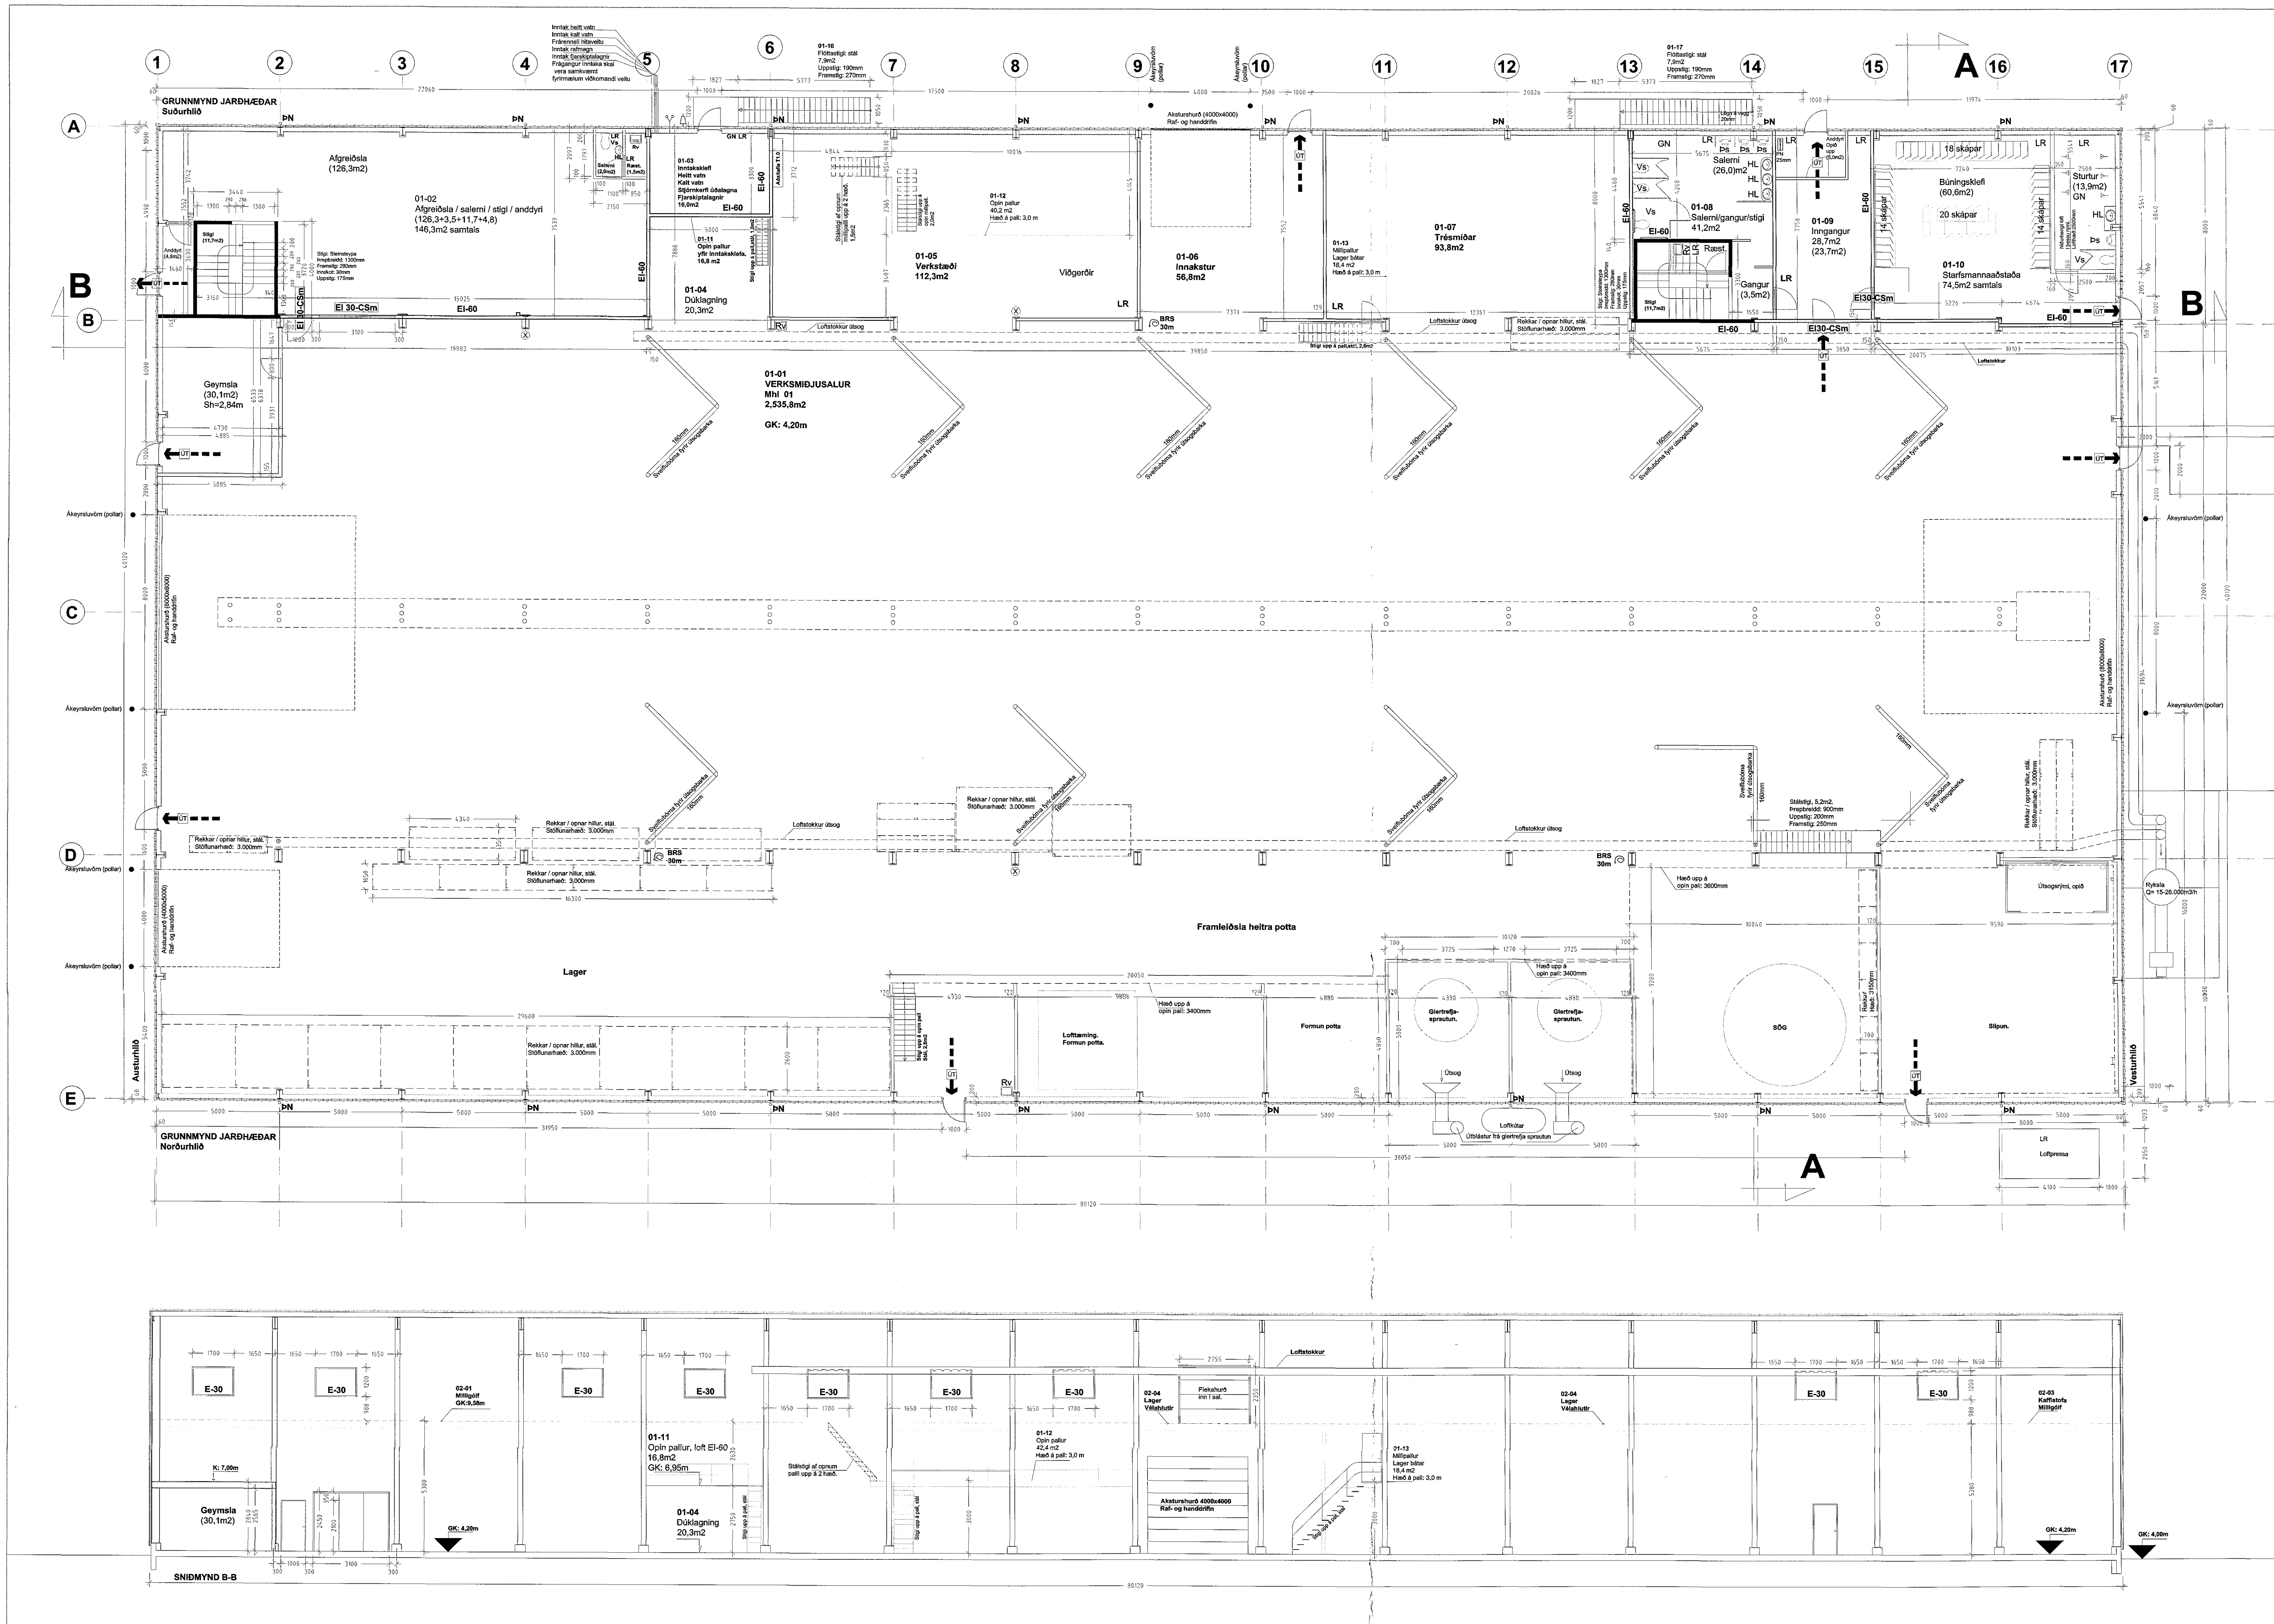

Samþykkt þann
17 DEC 2014
Byggingafulltrúinn í Hafnarfirði
F.h. Sigurður Steinar Jónsson

2014.03.08.Reyndaruppdráttur, uppdrættir staðfærðir og leiðréttir.
2007.10.14.Loftpressa, loftræsting innfærð
2007.09.01.Reyklúgur í þaki færðar, hringstigi úti, innra skipulagi breytt
2007.05.30.Stigi,veggsvalir,gangur breikkaður,flóttahurðir,milligólf,texti
2007.05.01.Texti lagfærður,ræstiklefi stækkaður
2007.04.10.Akstursdyrðaropnun á grunnmynd, inntök, texti, loftræsting

Teikningu breytt

ÓSEYRARBRAUT 29 HAFNARFJÖRÐUR

AÐALUPPDRÁTTUR. REYNDARUPPDRÁTTUR.

GRUNNMYND 1. HÆÐ. BRUNAVARNARUPPDRÁTTUR. A-1-B

HANNAÐ : SK TEIKNAÐ : SK DAGS : 2014.12.10 MKV : 1:100 VERKN : X

TEIKNISTOFA
SVEINN KARLSSON TÆKNIFRÆÐINGUR FTFÍ
HRAUNBRÚN 12 220 HAFNARFJÖRÐUR
S.896 4005 NETF. SVEINKI@SIMNET.IS KT.131247-2069