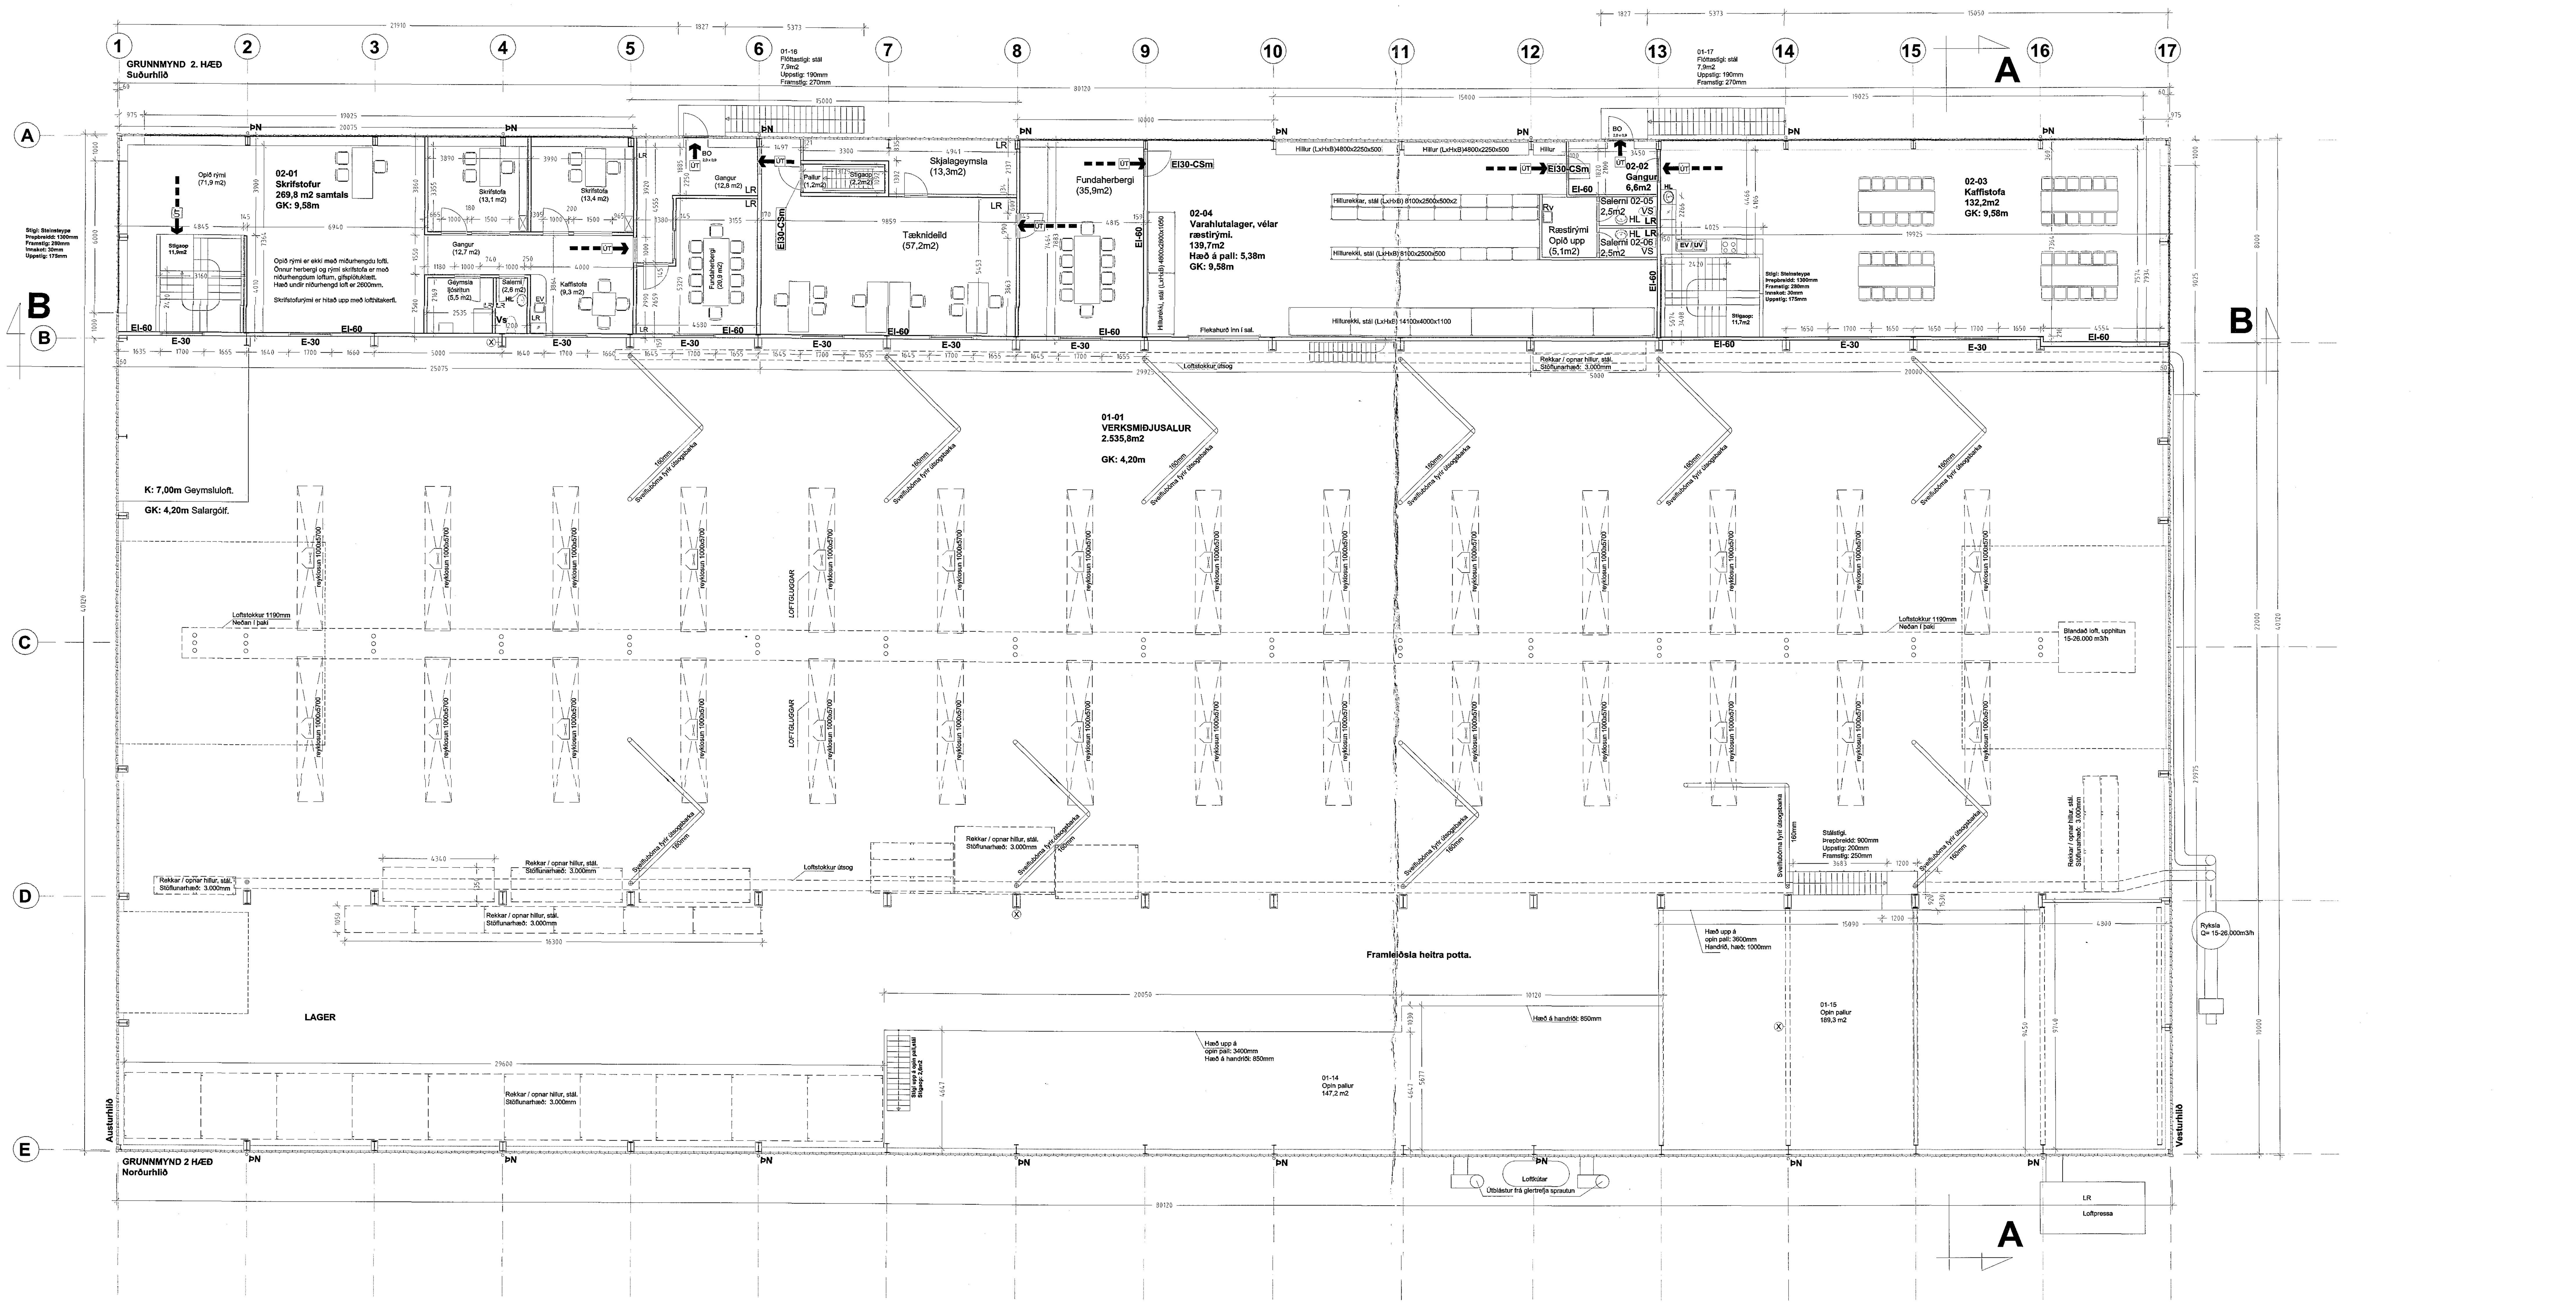

2014.03.08. Reyndaruppdráttur, uppdrættir staðfærðir og leiðréttir.
2007.10.14. Loftpressa, loftræsting innfærð
2007.09.01. Reyklúgur í þaki færðar, hringstigi úti, innra skipulagi breytt
2007.05.30. Stigi, veggsvalir, gangur breikkaður, flóttahurðir, milligólf, texti
2007.05.01. Texti lagfærður, ræstiklefi stækkaður
2007.04.10. Aksturshurðaropnun á grunnmynd, inntök, texti, loftræsting
Teikningu breytt

ÓSEYRARBRAUT 29 HAFNARFJÖRÐUR

AÐALUPPDRÁTTUR. REYNDARUPPDRÁTTUR.
GRUNNMYND 2. HÆÐ. BRUNAVARNARUPPDRÁTTUR. A-2-B

HANNAÐ: SK TEIKNAÐ: SK DAGS: 2014.12.10. MKV: 1:100 VERKN: X

TEIKNISTOFA
SVEINN KARLSSON TÆKNIFRÆÐINGUR FTFÍ
HRAUNBRÚN 12 220 HAFNARFJÖRÐUR
S.896 4005 NETF. SVEINKI@SIMNET.IS KT.131247-2069

SLÖKKVILIÐ HÖFUÐBORGARSVÆÐISINS BS.
12.12.2014

Samþykkt þann
17 DEC 2014
Byggingafulltrúinn í Hafnarfirði
F.h. Sigurður Steinar Jónsson