



SKÍPALÓN 25 :
Landnr. 2033009 Staðgreinir.75700290

ÍBÚÐIR : Í húsinu eru 20 íbúðir með eitt stígaflutuhúsi. Samgönging hljóða- vagnageymsla og sorpgeymsla er í kjallara. Undir bílastæði hússins er bílageymsla. Fimm herbergja íbúðir eru 5 talsins, fjögurra herbergja íbúðir eru 5 talsins og þriggja herbergja íbúðir 10 talsins. Allar íbúðir gata hentað hreyfihúluðum.

STÆRÐIR :

	BRÚTTÓFLÖTUR	BRÚTTÓRUMMÁL
Kjallari án bílageymslu	389,9 m ²	1087,1 m ²
1.hæð	445,1 m ²	1267,8 m ²
2.hæð	437,3 m ²	1244,0 m ²
3.hæð	437,3 m ²	1244,0 m ²
4.hæð	437,3 m ²	1244,0 m ²
5.hæð	437,3 m ²	1395,8 m ²

Stærð húss samtals : 2584,2 7482,5 m²
Bílageymsla : 554,5 m² 1552,6 m²
Heildarstærð með botnpl. : 3.138,7 m² 9243,9 m²
Nýtingarhlutf. (A+B-bílg.)/Íbúð : 2807,4 m²/2132,8 m² = 1,32

BÍLASTÆÐI : Bílastæðakraftan hljóðar upp á 1,75 bílastæði per íbúð. Álls eru 36 bílastæði, þar af 16 stæði á kjó (þar af eitt fyrir fatfata) og 20 stæði í bílageymslu (þar af eitt stæði fyrir fatfata). Lóð er hönnuð af Landslagi ehf.

BYGGINGARLÝSING :
Húsið er steinsteyppt fjölbýlishús, fimm íbúðahæðir og kjallari.

Botnplata og sókkjar eru einangruð með 75mm einangrun. Kólnunartala botnplötu er 0,3 W/m² °C, eða betri.

Plata ofan á bílageymslu er staðsteypt 27 cm þykk. Gert er ráð fyrir að bílplataní og gólf í bílageymslunni verður malbikað.

Útveggir eru staðsteyptir og einangraðir að utanverðu með 100mm steinullarplötum. Utan á einangrun er báruð álklaðning, slétt að hluta til. Sókkjar og botnplötu er einangruð með 75 mm plasteinangrun. Bílageymsla er einangruð að innanverðu. Svalgangurinn er klæddur með timburklæðningu. Kólnunartala útvegga er 0,4 W/m² °C, eða betri. Litir utanhússu eru með ljósu yfirbragði, álklaðning grá og ljósgrá.

Gluggar eru ál-tré gluggar. Einangrunargildi glugga og hurða er 2,0 W/m²PK. Allar klæðningar eru í brunaflokki 1.

Innveggir eru hefðbundnir gipsplötuveggir, 12-15 cm á þykkt. Allar klæðningar eru í brunaflokki 1.

Svalgangar eru úpphilaðir. Framan á þeim eru lóðréttir stálpróflar með upp 1 meters milliþili. Á milli þeirra eru skifur úr hertu örggigleri og það er 100mm bil við gólf og 600 mm bil við loft. Í meters hæð er handlisti, bakvið gleríð.

Þak er einangrað á steinsteyppta plötu með plasteinangrun ("styrisol") fösud í tveimur lögum, samt 180 mm þykk. Heilbræddur tjörupappi er undir einangrun á þaki og þakköntum. Vatnshalli á þaki er 2%. Þakpappinn er í brunaflokki T. Kólnunartala þakflata er 0,2 W/m² °C, eða betri.

Aðallagnaleiðir í húsinu eru í stökkum á bak við veggghengd salerni.

Útloftun sókka sjá teikningar verkfræðinga.

Hljóðvist. Lofthiðeinangrun á milli íbúða skal vera amk. 52 dB og högghljóðeinangrun a.m.k. 63 (58) dB.

Sorp. Ein sorpgeymsla er í húsinu sem samnýtt af öllum íbúðum hússins. Sorprenna er af öllum hæðum úr stígaðisi niður í sorpgeymslu. Aðgengi er að henni norð-vestan megin við hlíð bílageymslunnar.

Brunavarnir. Veggir milli íbúða eru EI90 (staðsteyptir). Klæðningar innanhússu eru amk. í flokki 2. Svalgangar verða lokaðir með hertu gleri a.m.k. 60 cm. op við ofan við plötu en a.m.k. 10 cm. op við gólfplötu. Fjarlægð milli óvarinnna glugga tveggja íbúða er amk. 1,2 m. Í hverri íbúð eru að minnsta kosti tveir reykskynjarar og handsökkvítæki sbr. grein 92.3 í byggingarreglugerð. Bílageymsla verður sér brunasamtæða með a.m.k. R60, en burðavirki og hæðaskili sem þjóna íbúðarhluti verða a.m.k. R90/RE100. Loftötsög í bílag, er frá gólfleti með vélknúnum búnaði. Gert er ráð fyrir að platan yfir bílageymslunni þoti þyngri umferð, aðkomu slökkviliðs (dæltubla og körfubla) er því heimil.

Útsög er frá öllum lokuðum gluggalausum rýmum.


Gólfhlöðull eru í öllum votrymum, staðsett á teikningum í mkv. 1:50.

Bílageymslan er upphituoð og einangruð með véirænu útsögi frá gólf. Snjóbræðsla er í innkeyrslunni að bílageymslunni, í gönguleiðum að aðalinnangi, bílastæði fatfata og í trossum niður að bílageymslu.

A

06.01.2015
Sótt er um að loka svölum á súðvesturhlíð með svalagleri.

Svalagler lýsing:
A.m.k. 85% opnanlegt, gleríð opnast innvið. Kerfíð er vottað af Mannvirkjastofnun. Glerflekarnir hanga ekki í efri braut heldur renna til á jafnslórum hjólum að ofan og neðan. Neðri braut er fest með ryfrium boltum c/c 60 cm og efri braut er fest með steinskrúfum með c/c 50cm.

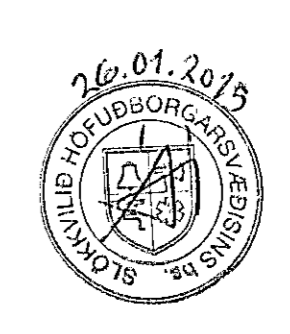

A	LGS	SS	06.01.2015
Svalalokun á öllum íbúðum á efri hæðum og garðskálar á jafnhæð.			
ÓTGÁFA	TEKNAÐ	SBANVIRKI	LAGD
BYGGINGAR			

ASK Arkitektar
Geisgötu 9
101 Reykjavík
Sími 515 0300
Fax 515 0319
www.ask.is

Artun aðalhöfundur:
Nau Gunnar

Þáð skunilagsáskilningu arkitekt FAI, N. 210552-2198

Skípalón 25
Aðalteikningar

VERKFR.	VERKFR.	VERKFR.	VERKFR.
06131	10-01	06131	10-01

Afstöðumynd og byggingarlýsing

SKALA	SKALA
1:500	1:500
SS	SS
LAGD	LAGD
6.12.2006	6.12.2006
ÓTGÁFA	ÓTGÁFA
A	A