



GRUNNMYND 1:100
 4. HÆÐ

a-a
 10-20
 b-b
 10-20

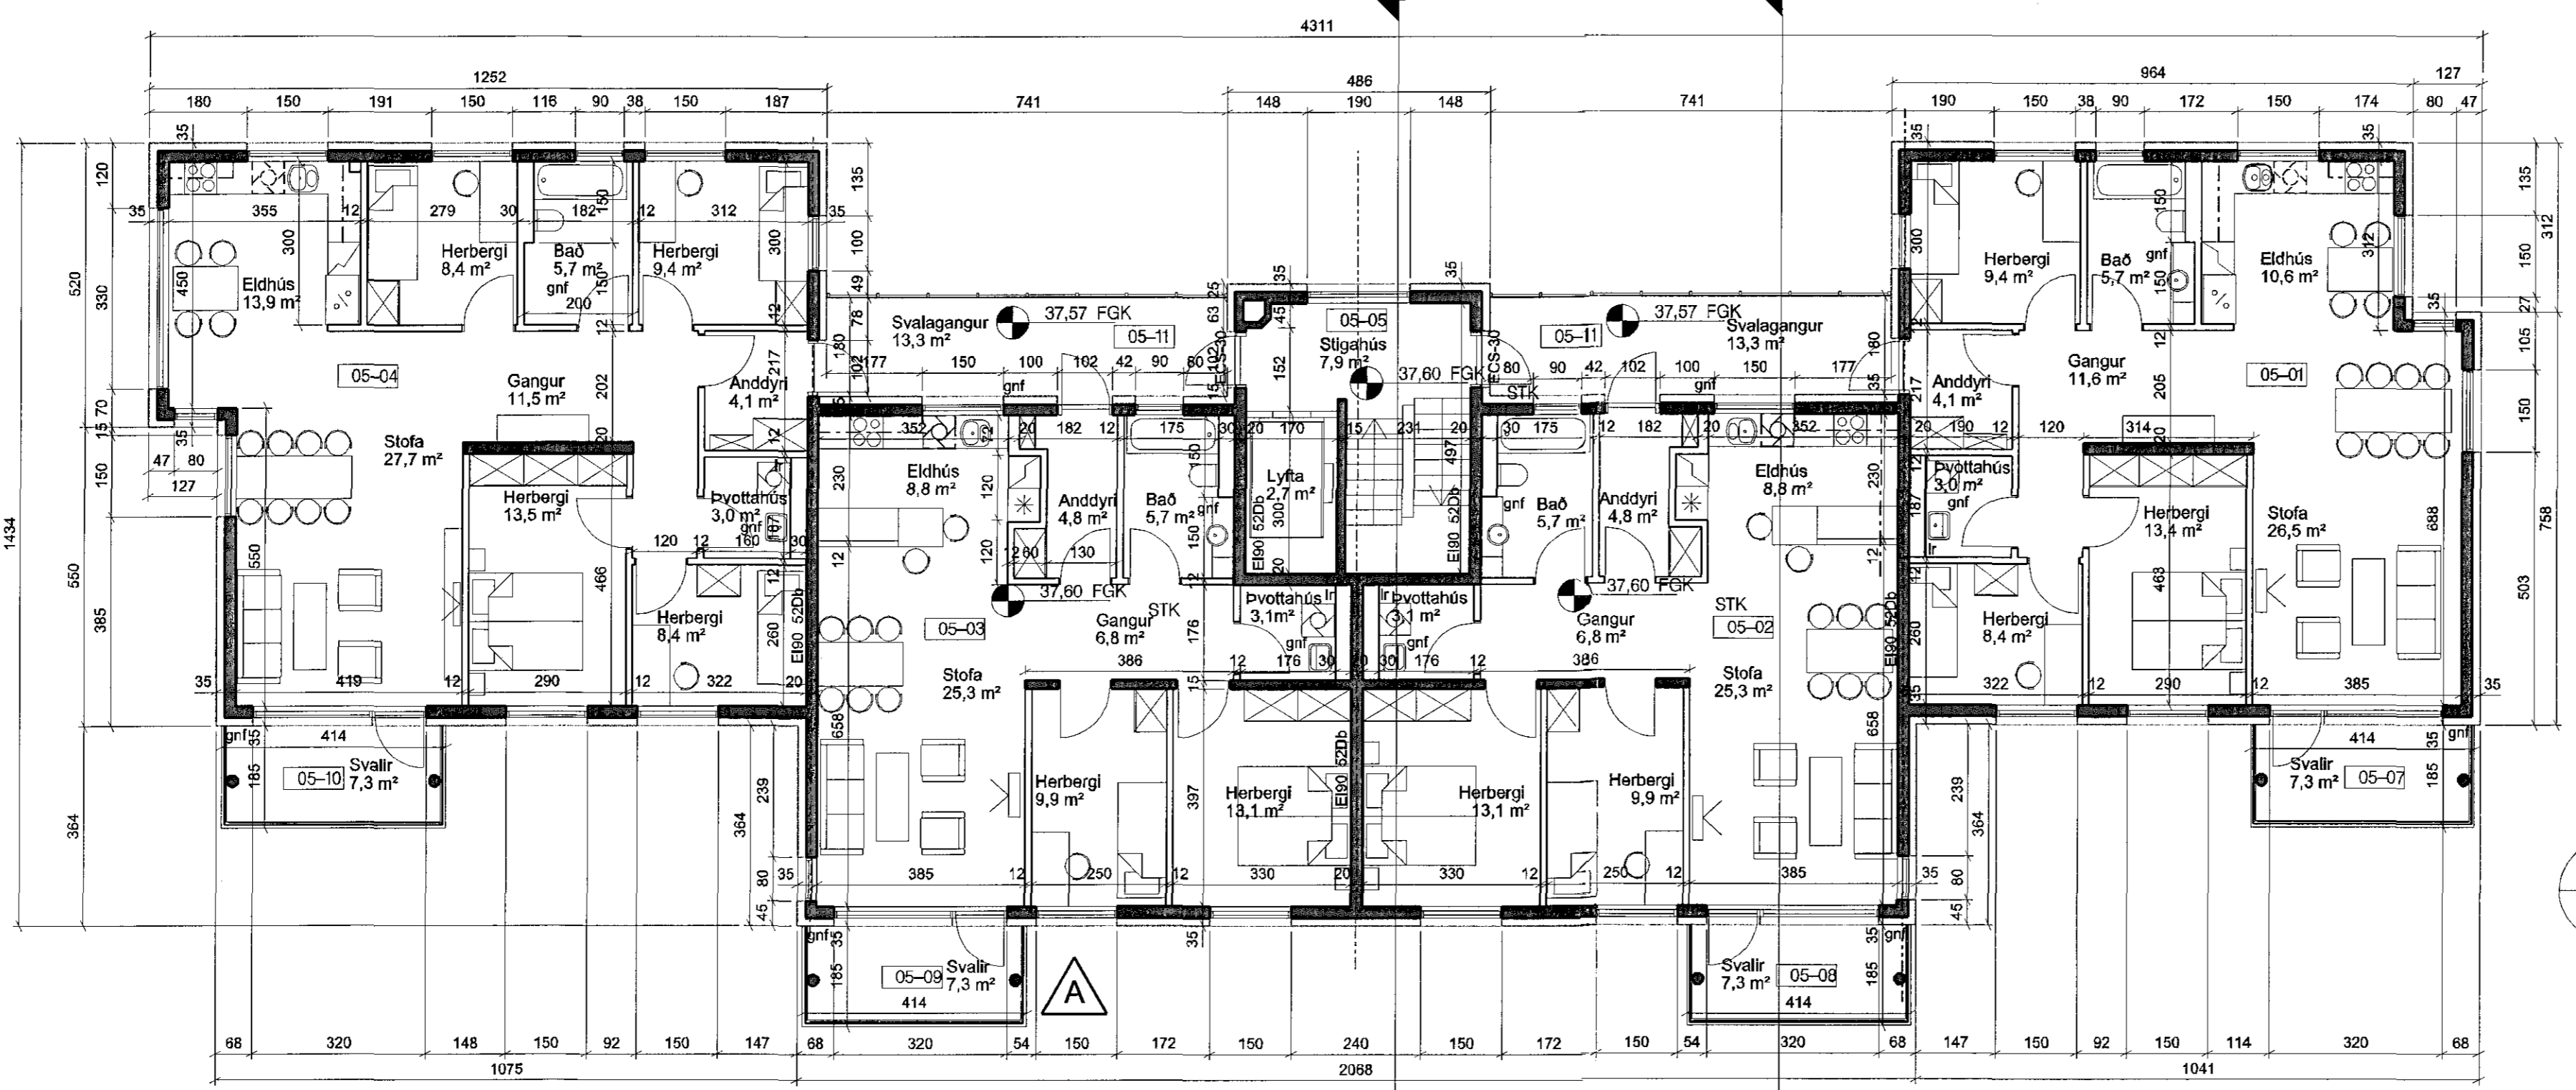

GRUNNMYND 1:100
 5. HÆÐ

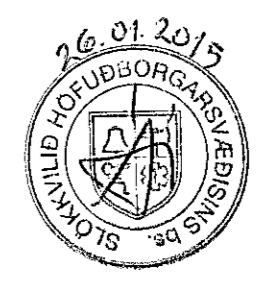

A	LOS	SS	06.01.2015
Svalagangur á öllum íbúðum á öfri hæðum			
GTGAFI	TEKNAÐ	SAMBÝKKT	ÍDAGB
BÍLSTYKINGAR			

ASK Arkitektar
 Geisgata 9
 101 Reykjavík
 Sími 515 0300
 Fax 515 0310
 www.ask.is



Áritun meðhöfðunar:
Paul Guðlaugsson
 Páll Guðlaugsson arkitektur, FAI, hl. 210562-2199

Skipalón 25
 Aðalleikningar
 GRUNNMYNDIR 4. OG 5. HÆÐAR

VERKFR.	NÚMÉR TEIÐNINGAR	STAF
06131	10-05	A