
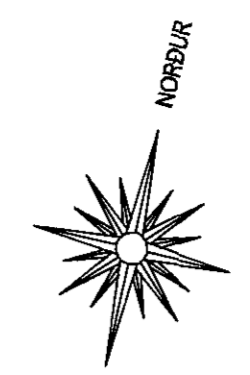


DREKAVELLIR 18 HAFNARFIRÐI.

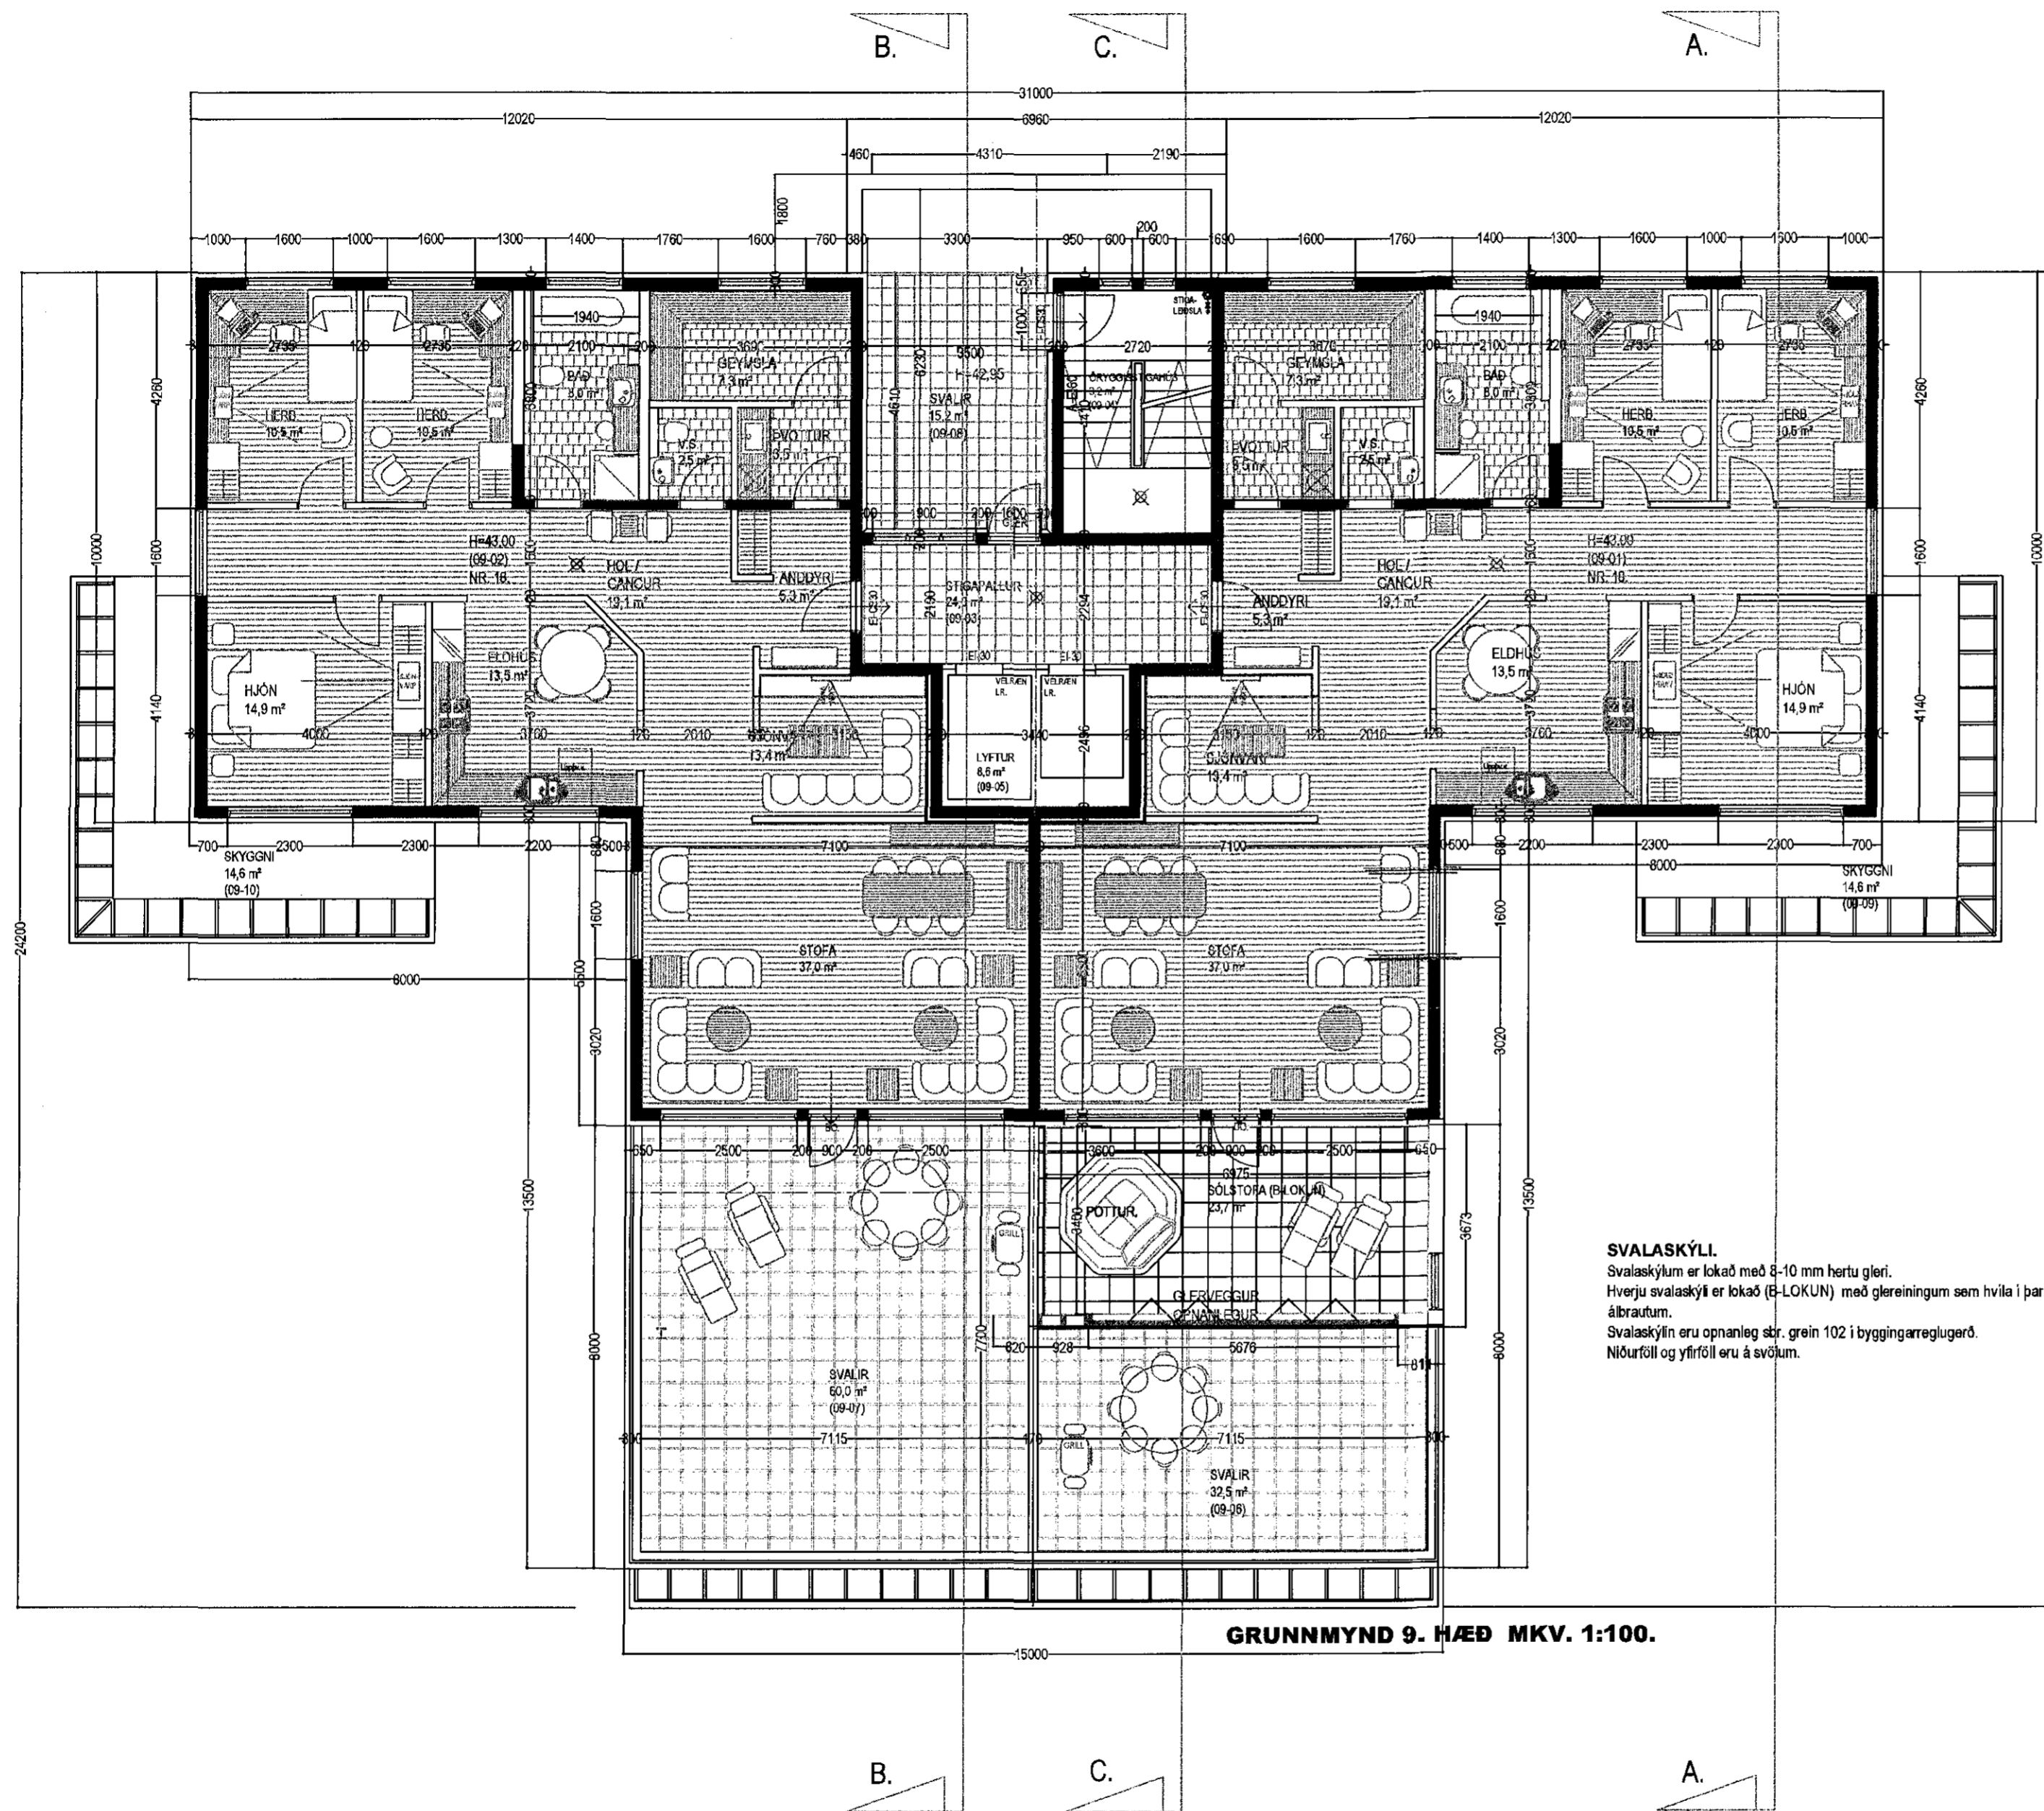

Sambýðing
 n 7 OCT 2015
 Byggingafræðingur
 F.h. Sigurður Ólafsson

Breytingar:

Efni:	Dags.	Teikn.	Yfirf.:

Hluti af svölum Svölum þakibúðar (0901) lokað með gleri (B lokun) í sept. 2015. Sig. Þ.
 Sjá meðf. undirritað samþykki íbúa frá 12 feb. 2007.

Svölum lokað með gleri (B lokun) í júlí 2006. Sig. Þ.
 9 HÆÐ TEIKNUÐ Í MAÍ 2005. Sig. Þ.

SVALASKÝLI.
 Svalaskýlum er lokað með 8-10 mm hertu gleri.
 Hverju svalaskýli er lokað (B-LOKUN) með glereiningum sem hvíla í þar til gerðum ábrautum.
 Svalaskýlin eru opnanleg str. grein 102 í byggingarreglugerð.
 Niðurföll og yfirföll eru á svölum.

GRUNNMYND 9. HÆÐ MKV. 1:100.

Vardandi frekari málsetningar, sjá sérteikningar aðalhönnuðar í mkv. 1:50.
 Séruppdrættir skulu unnir þegar aðaluppdrættir hafa verið samþykktir af byggingaryfirvöldum.

DREKAVELLIR 18 HAFNARFIRÐI.
 Landnúmer: 197710

Aðaluppdráttur. Númer. 1 af 5

Efni: Grunnmynd 9 hæð.
 Mælikvarði: 1 : 100
 Frumstærð blaðs: A1
 Teiknað: Sig. Þ. Verk nr: 02815
 Yfirfarið: Sig. Þ. Teikn. nr: 101
 Dagsetning útgáfu: 20-09-2015 Endursk:

STH. teiknistofan ehf. Strandgötu 11.
 Áritun aðalhönnuðar. 220 Hafnarfirði.
 kt. 510298-2769.
 Sími 5651510.
 teiknistofan@simnet.is.

Sigurður Þorvarðarson byggingafræðingur bfl. kt. 141250-4189.