DREKAVELLIR 18 HAFNARFIRÐI.

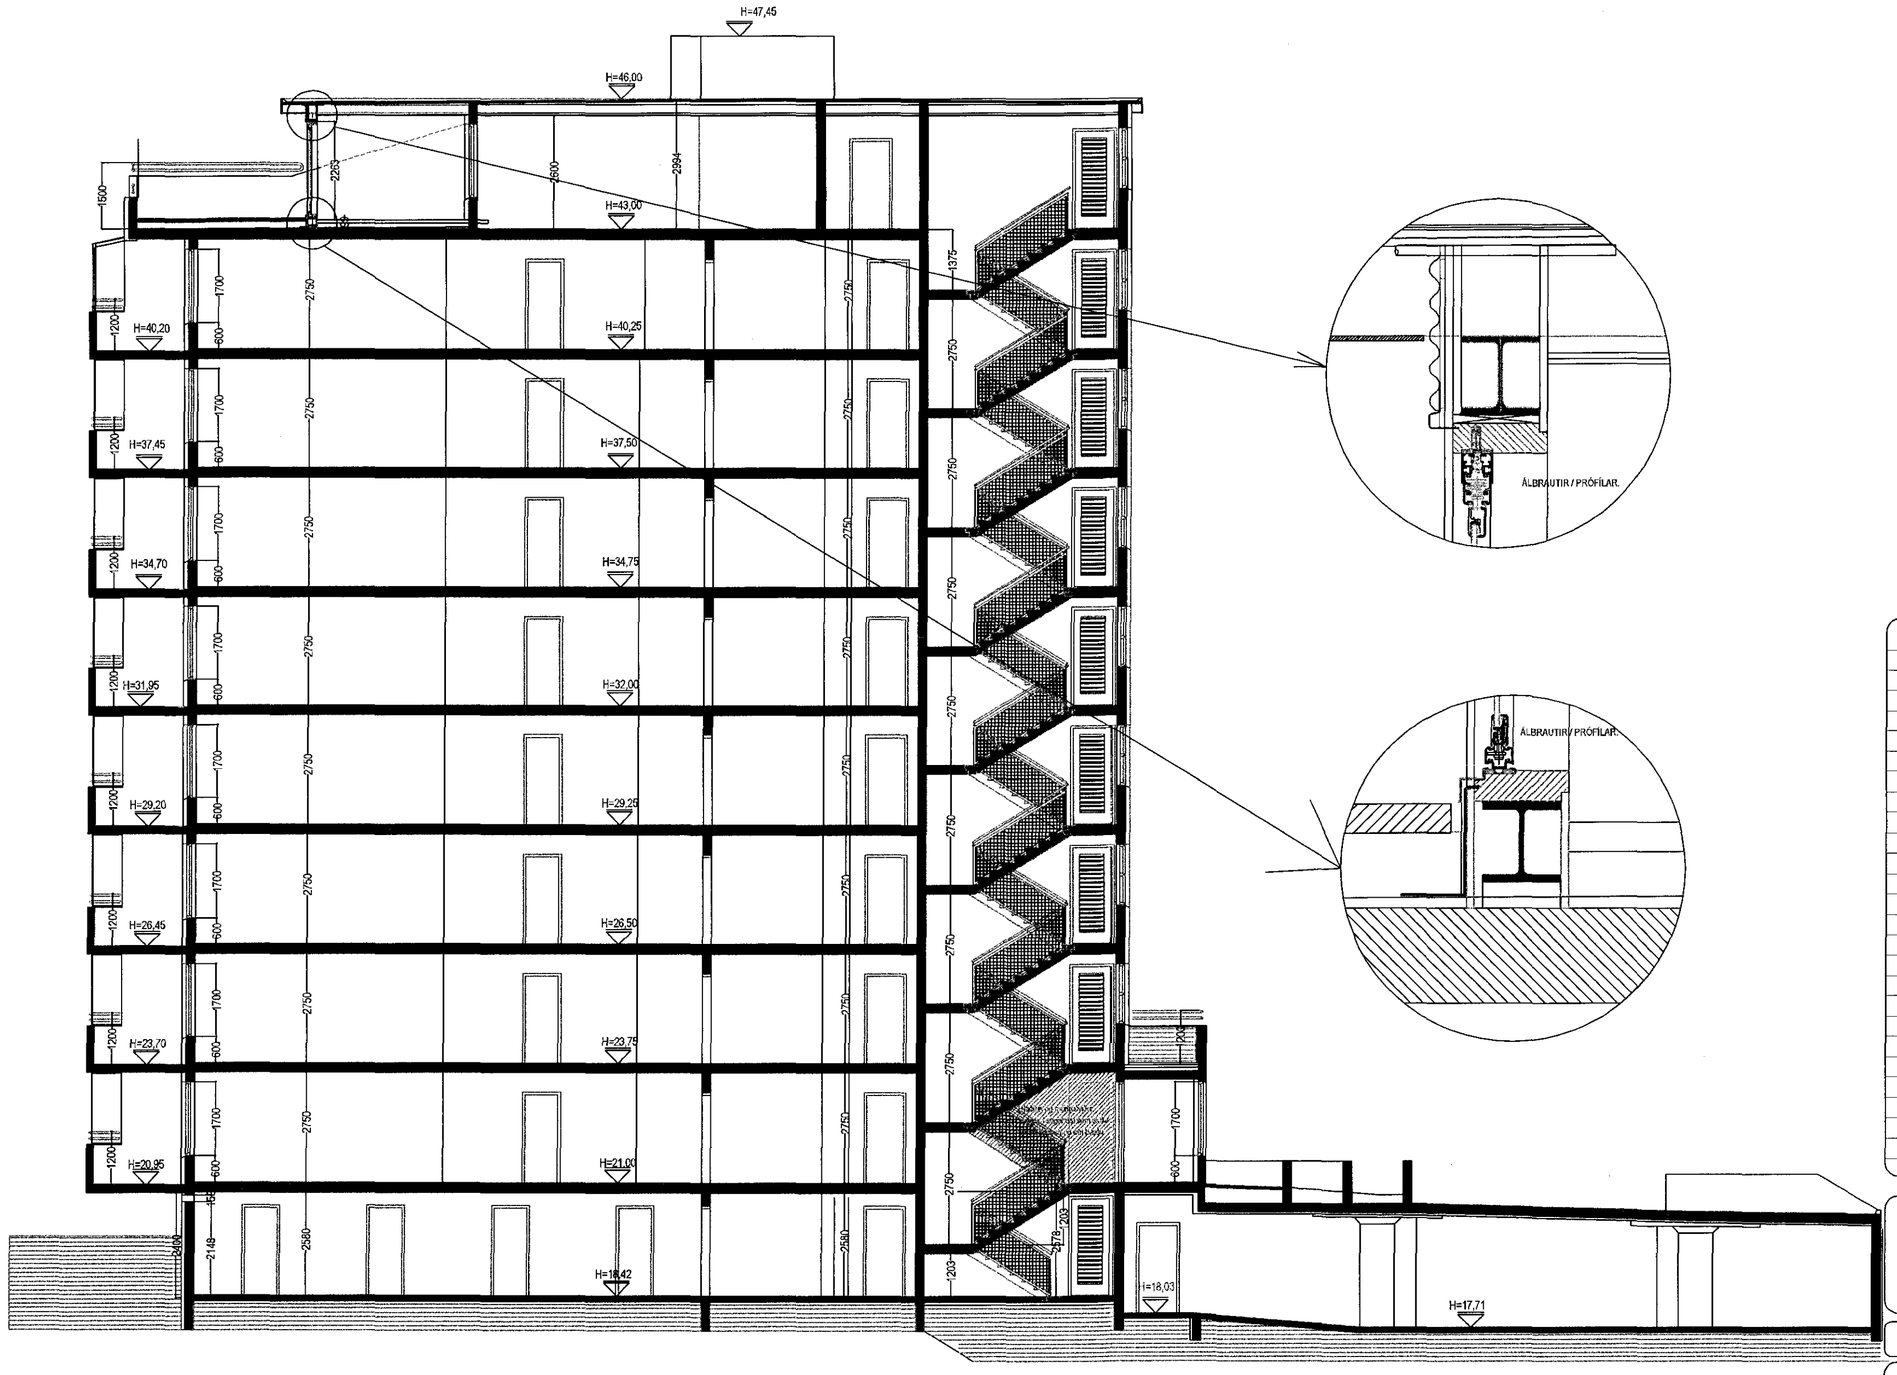

SNIÐ C-C MKV. 1:100.

Varðandi frekari málsetningar, sjá sérteikningar aðalhönnuðar í mkv. 1:50.
Séruppdrættir skulu unnir þegar aðaluppdrættir hafa verið samþykktir af byggingaryfirvöldum.

Samþykkt hann
17 OCT 2015
Byggingafulltrúinn í Hafnarfirði
F.h. Sigurður Steinar Jónsson

Breytingar:

Efni:	Dags.	Teikn.	Yfirf.:
Hluti af svölum Svölum þakíbúðar (0901) lokað með gleri (B lokun) í sept. 2015. Sig. Þ. Sjá meðf. undiritað samþykki íbúa frá 12 feb. 2007.			
Svölum lokað með gleri (B lokun) í júlí 2006. Sig. Þ.			
9 HÆÐ TEIKNUÐ Í MAÍ 2005. Sig. Þ.			

DREKAVELLIR 18 HAFNARFIRÐI.
Landnúmer: 197710

Aðaluppdráttur. Númer. 3 af 5

Efni:	Snið C-C.		
Mælikvarði:	1 : 100		
Frumstærð blaðs:	A1		
Teiknað:	Sig. Þ.	Verk nr:	02815
Yfirfarið:	Sig. Þ.	Teikn. nr:	103
Dagsetning útgáfu:	*20-09-2015*	*Endursk:*	

STH. teiknistofan ehf.
Áritun aðalhönnuðar.
Strandgötu 11.
220 Hafnarfirði.
kt. 510298-2769.
Sími 5651510.
teiknistofan@simnet.is.

Sigurður Þorvarðarson byggingafræðingur bfí. kt. 141250-4189.