


GRUNNMYND  
 2.HÆÐ

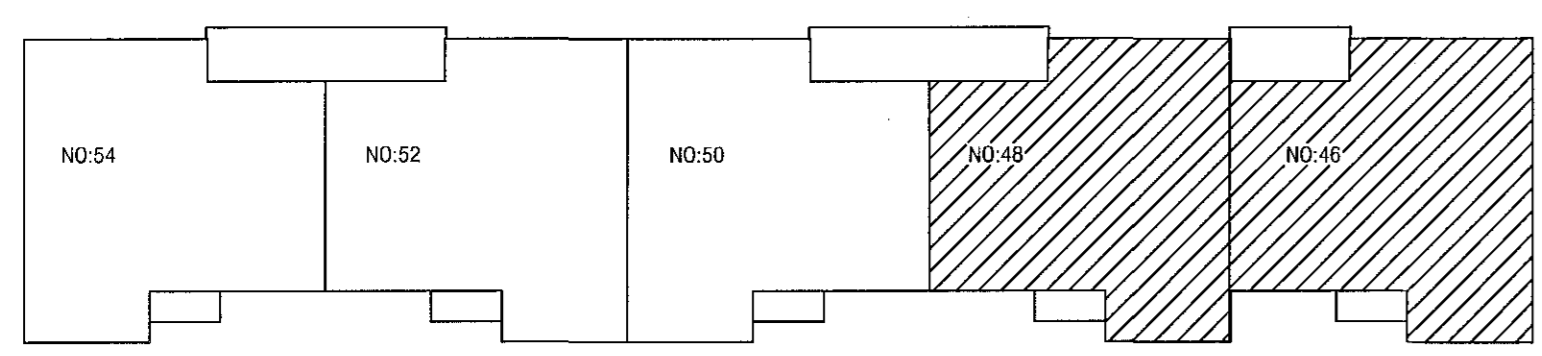

LYKILMYND

**SKÝRINGAR:**

- Steyptur 180 mm útveggur, einangraður með 100 mm polystyren einangrun og hefðbundinni 20mm múrhúðun.
- Steyptur 180 mm veggur, einangraður með 100 mm steinull og hefðbundinni 20 mm múrhúðun
- Steyptur 150 mm innveggur
- Hefðbundinn innveggur t.d. 70 mm grind c/c 600 mm, klædd 2x13 mm gífsi eða 1x16 mm spónaplötum/einangrun.
- Létur veggur sem verður fyrir vatnsráun. Klæddur rakavörðu gífsi.

**ATH**

ALLAR MÁLSETNINGAR GLUGGA OG HURÐA MIDAST VIÐ ÍSTEYPT. VERÐI GLUGGAR OG HURDIR SETT Í EFTIRÁ „PURFA GATMÁL Í STEYPU AÐ VERA 30 MM (2\*15) STÆRRI EN KARMMÁL

Breyting 03.09.2015:  
 Breyttur innistig húss nr. 48.  
 Breyttar stærðir pvoittahúss, baðs og herbergja.

<b>VEKTOR</b> - hönnun og ráðgjöf - Akralind 6, 201 Kópavog.		Jón Heiðin Hildverson Byggingafræðingur NÚ 209882-6519 Sími: 554-6650 fax: 554-6660.	KVISTAVELLIR 46-54, HAFNARFJ. GRUNNMYNDIR 2. HÆÐ
Teikn. nr. Sambýkt	Tilvísun á teikningu	Sr. Dag.	Hannað JHH
20.12.2006		Verk nr. A-06-06-36	Teiknað ÓÞÓ
Mælikvæði 1:50		Teikn. nr. S-04	