Samþykkt bann
30 SEP 2015
Byggingarfulltrúinn í Hafnarfirði
F.h. Sigurður Steinar Jónsson

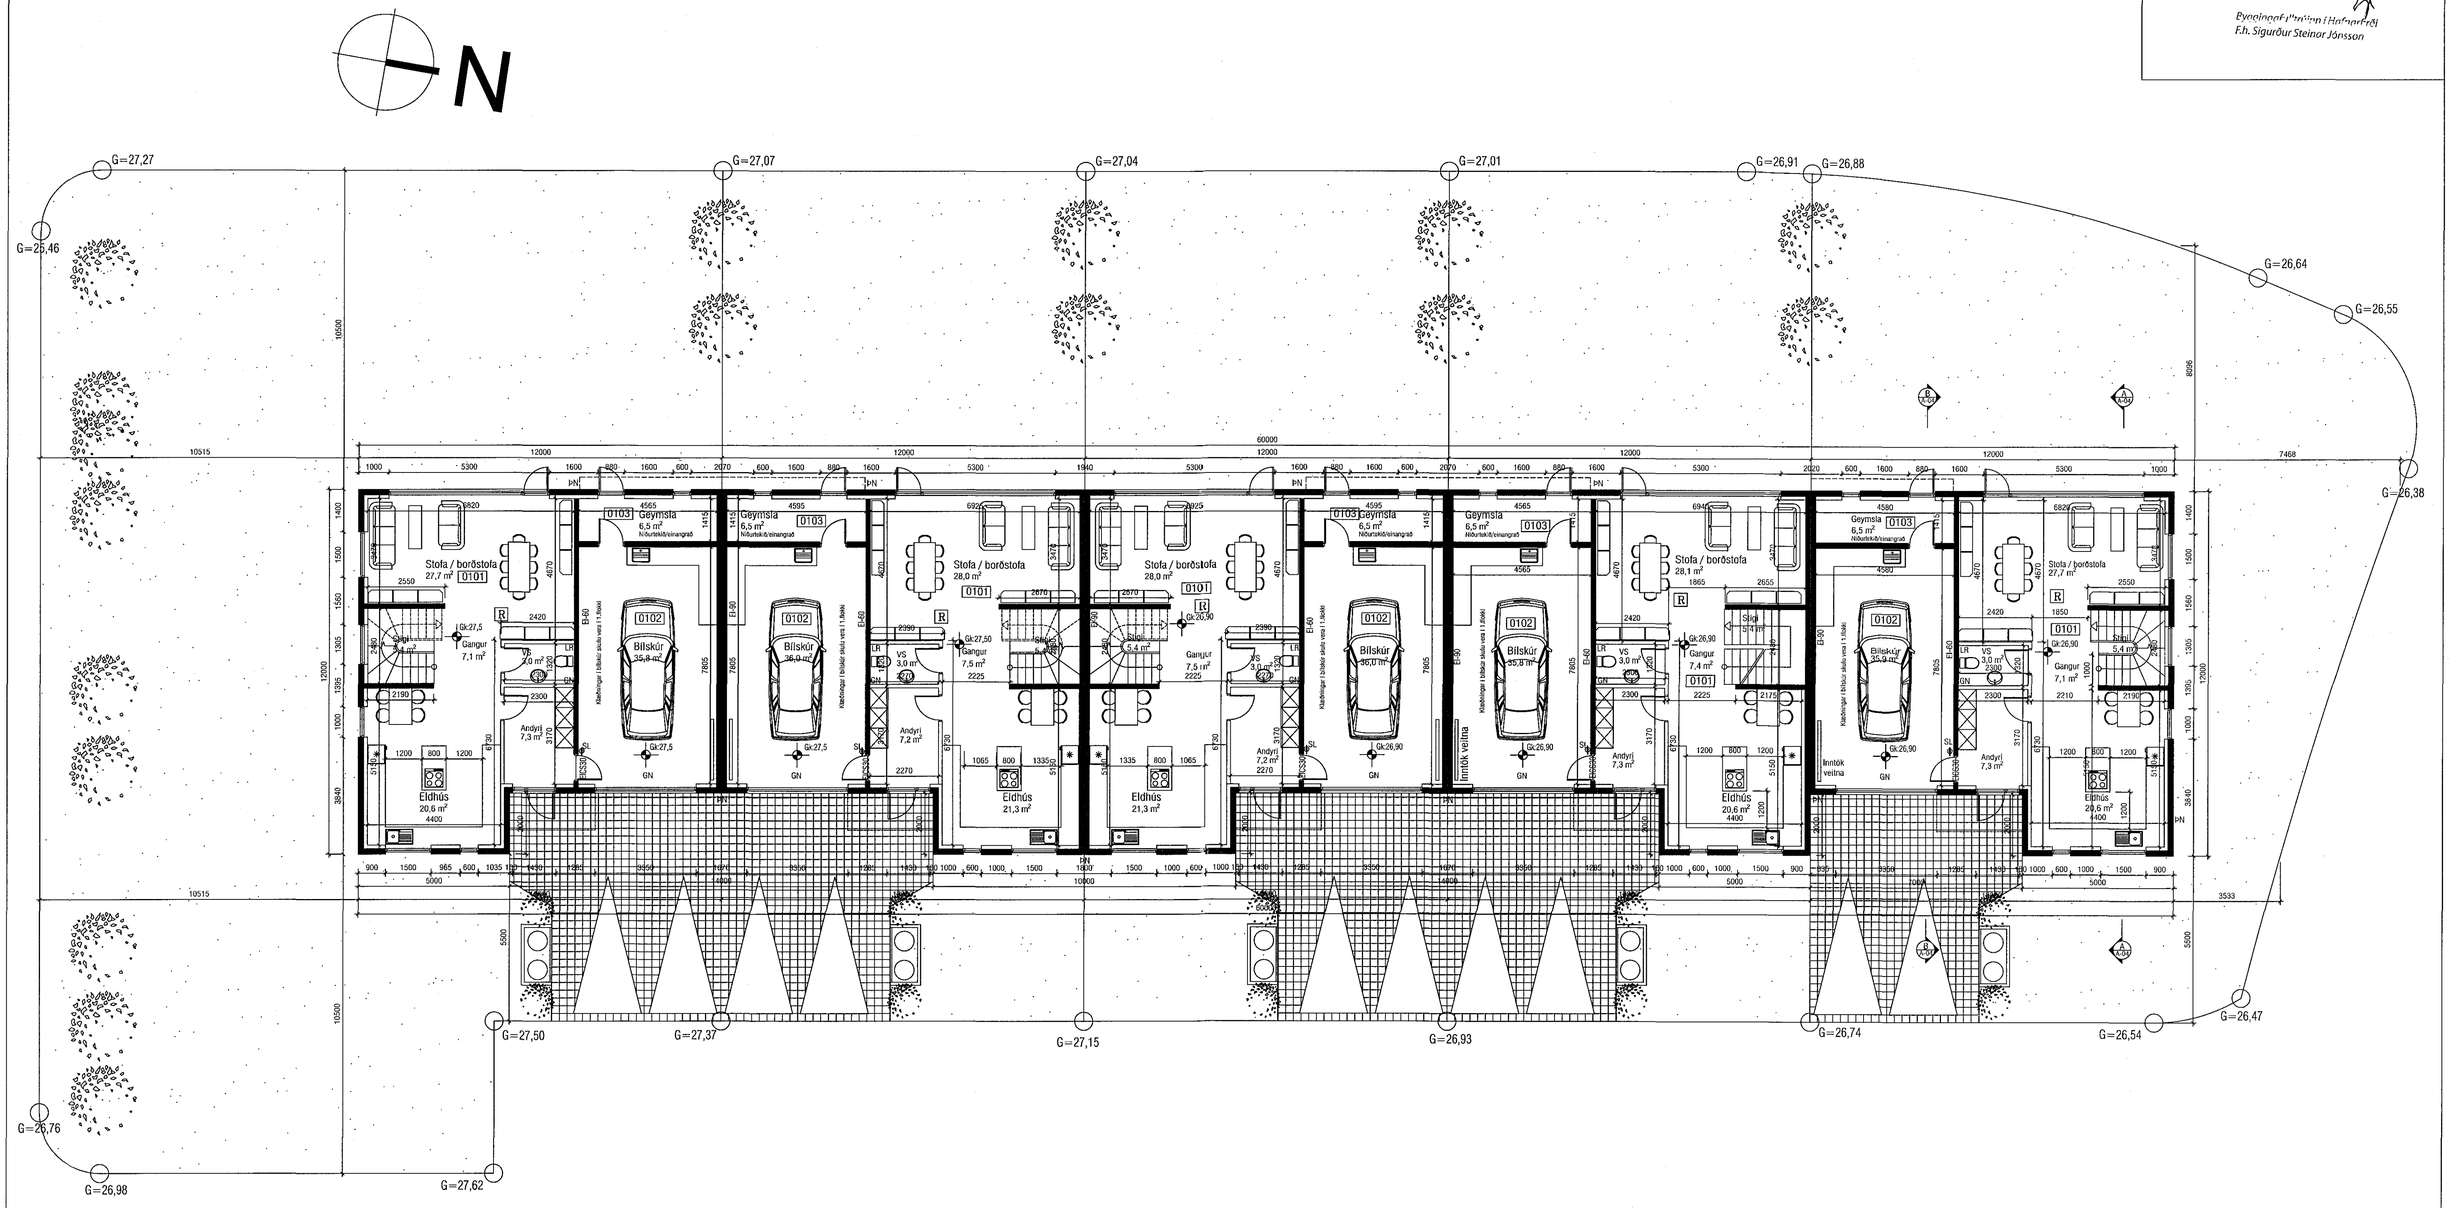

GRUNNMYND 1.HÆÐ
1:100

Breyting 03.09.2015: Hús nr. 48.
Breyttur innistigi.

VEKTOR - hönnun og ráðgjöf - Akralind 6 , 201 Kópavogi.	Jón Hrafn Hlöðversson byggingafræðingur Kt. 260662-6519 sími: 554-6650 fax: 554-6669.	KVISTAVELLIR 46-54, HAFNARFJ.	
Teikn. nr. / Tilvísun á teikningu	Br. / Dags.	GRUNNMYNDIR 1. HÆÐ	
Samþykkt		Hannað: JHH	Teiknað: VB
		Dagsetning: 12.12.2006	Verk.nr.: A-06-06-36
		Mælikvarði: 1:100	Teikn. nr.: A-02