

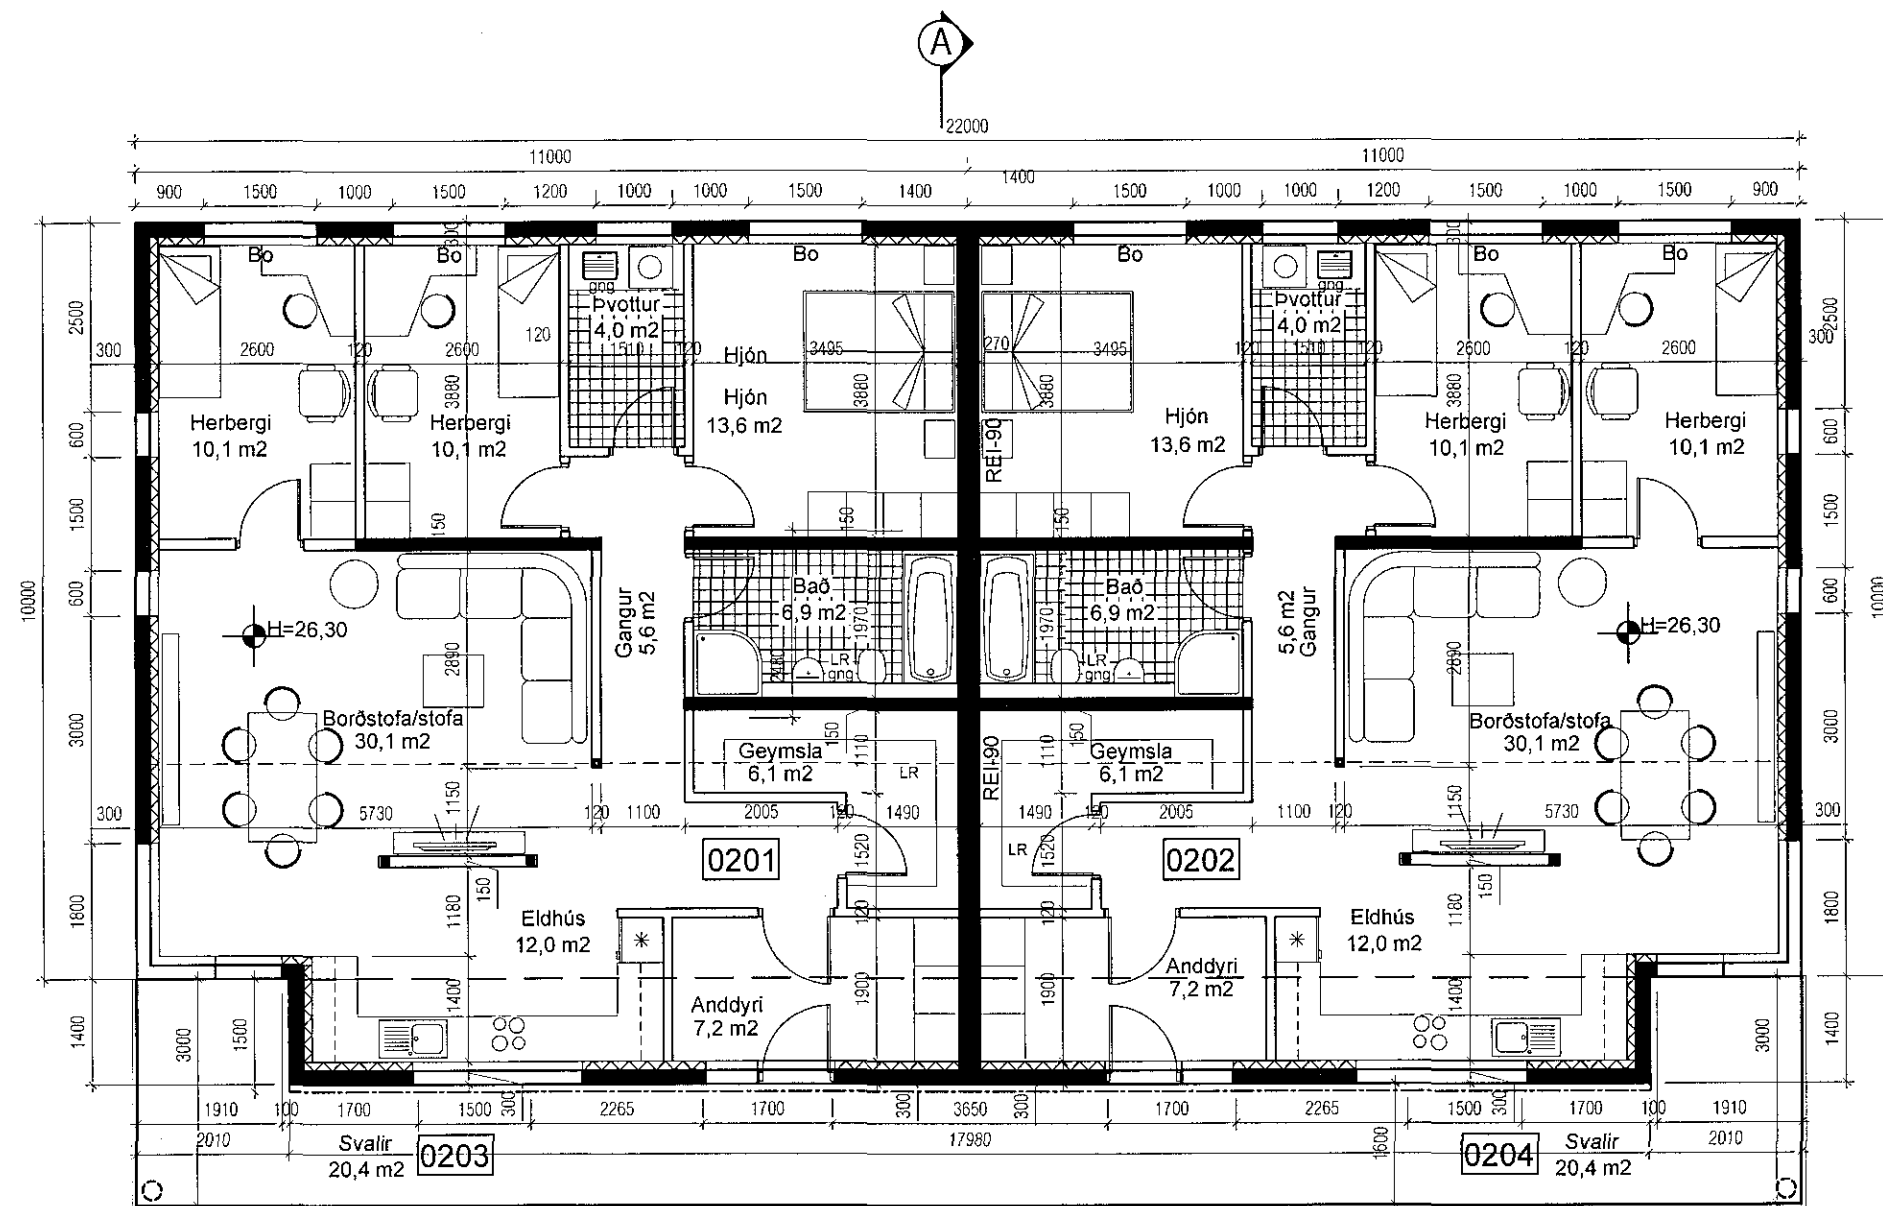



Byggingarfulltrúi
 samþykkir erindið.
 25. Júlí 2007
 Bætt skal á að samþykkt þessi verður ekki virk.
 Því er eftir þinglýsinga eignaaskiptafrýsingar-
 linnar og skráningu hennar hjá Fasteignanári ríkisins.
 Byggingarfulltrúinn í Hafnarfirði
 E.h. Kristján Þórarinnsson

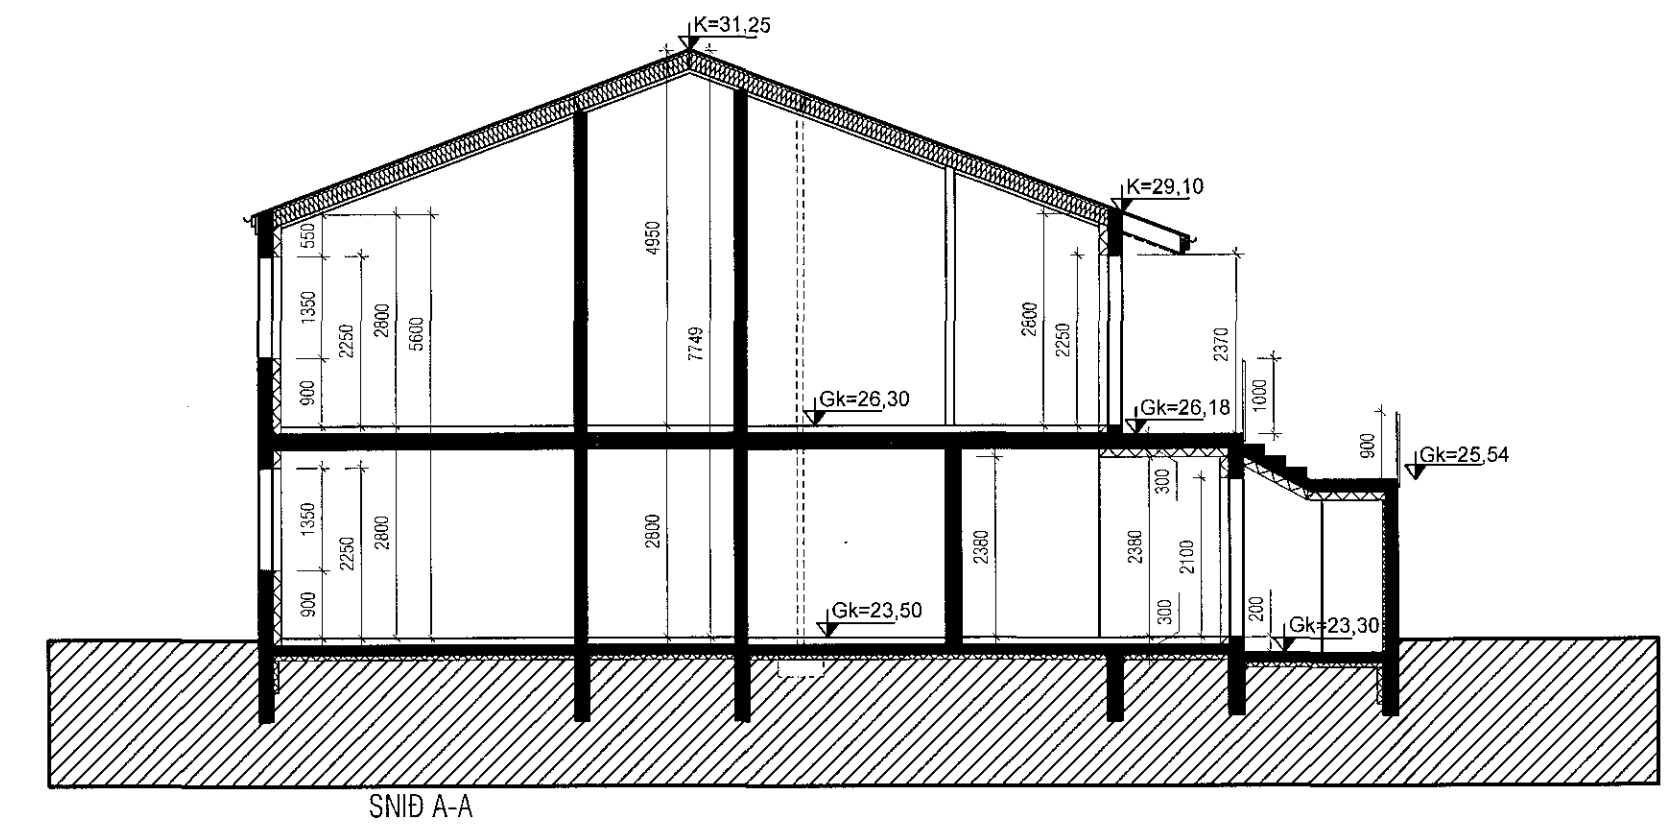

Grunnmynd 2.hæð

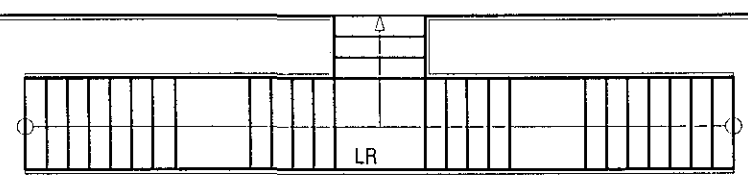

- Br. nr. 1: 09.07.2007 Gólfkóti grunnmynd leiðréttur
- Br. nr. 2: 09.07.2007 Glugga eldhúsi breytt
- Br. nr. 3: 09.07.2007 Þakskyggni bætt við fyrir ofan aðaldyr efri hæðar

VEKTOR - hönnun og ráðgjöf - Akralind 6, 201 Kópavogi.		Jón Hrafn Hlöðversson byggingarfræðingur Kt. 290662-6519 sími: 554-6650 fax: 554-6669.	Glitvellir 2 Grunnmynd Neðri Hæðar Sneiðing A-A
Teikn. nr. _____ Samþykkt _____	Tilvísun á teikningu _____ Br. _____ Dags. _____	Hannað JHH Teiknað ÁVB	Dagssetning 23.05.2007 Verkn. A-07-03-22 Mælikvarði 1:100 Teikn. nr. A-003