



Byggingarfulltrúi
samþykkir erindið.
25 JÚLÍ 2007

Bent skal á að samþykkt þessa verður ekki virk, fyrr en eftir þinglýsingu eignaskiptafrýsingarinnar og skráningu hennar hjá Fastegnamati ríkisskiptisráðs.
Byggingarfulltrúi í Hafnarfirði
F.h. Kristján Þórárnsson

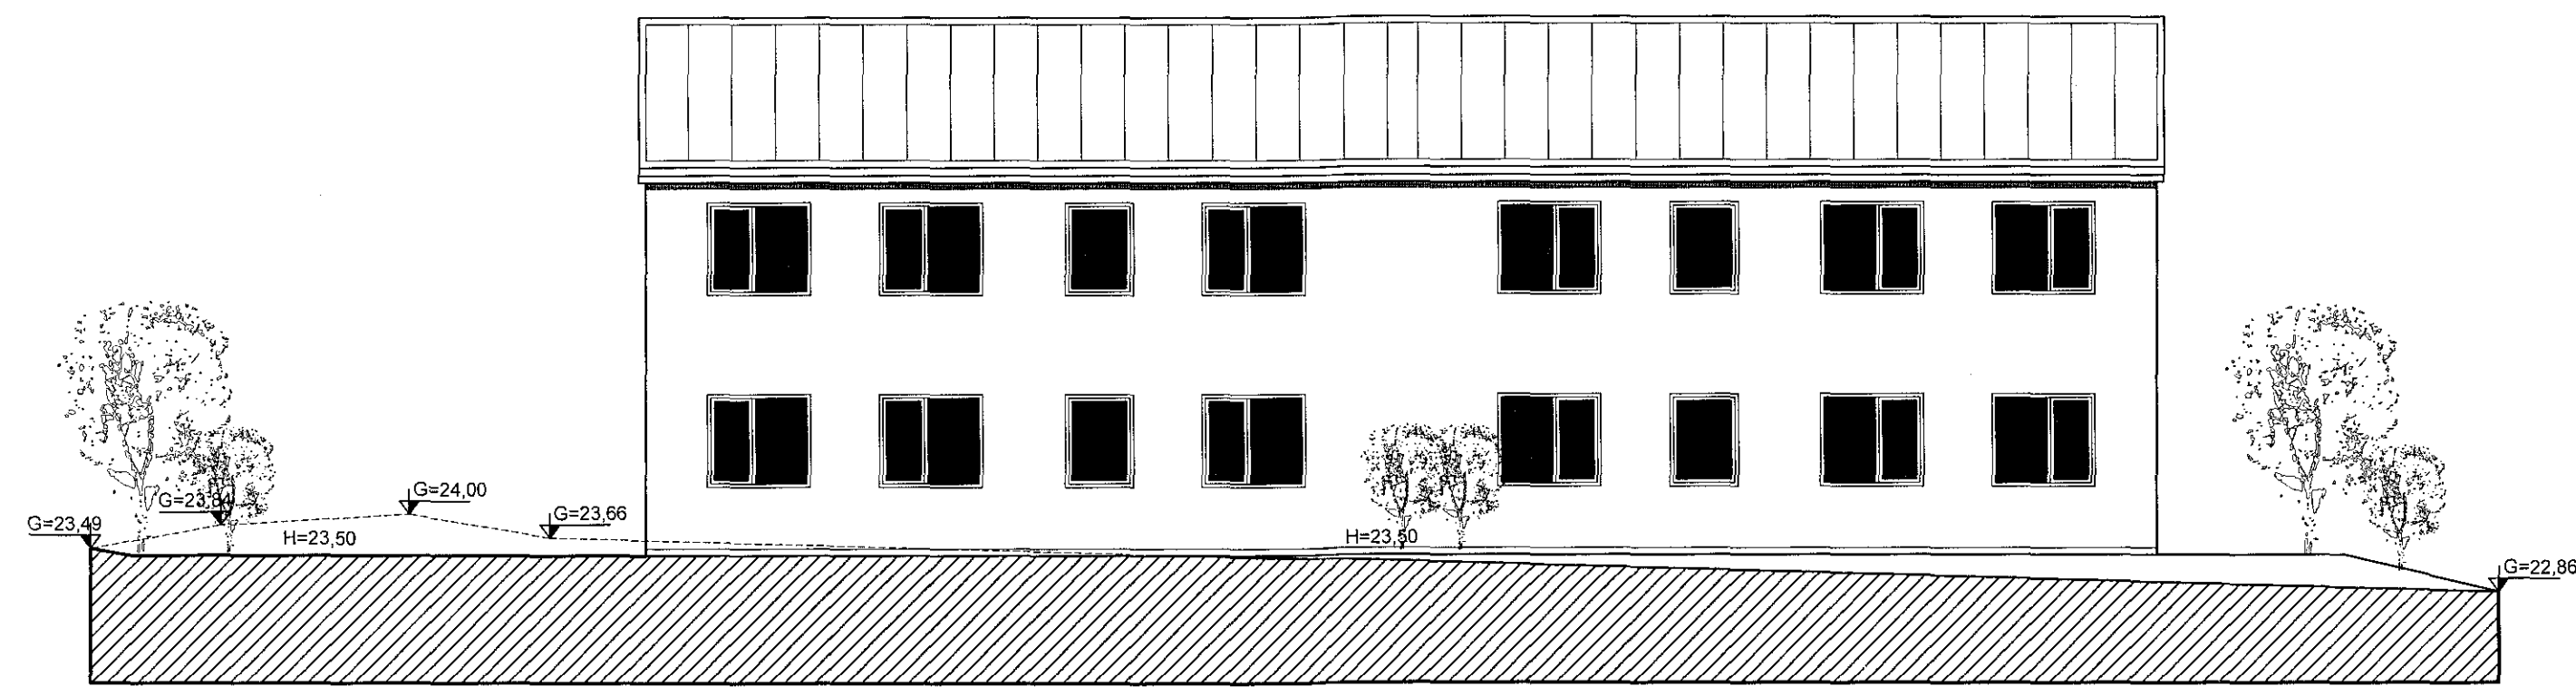

ÚTLIT NORÐUR

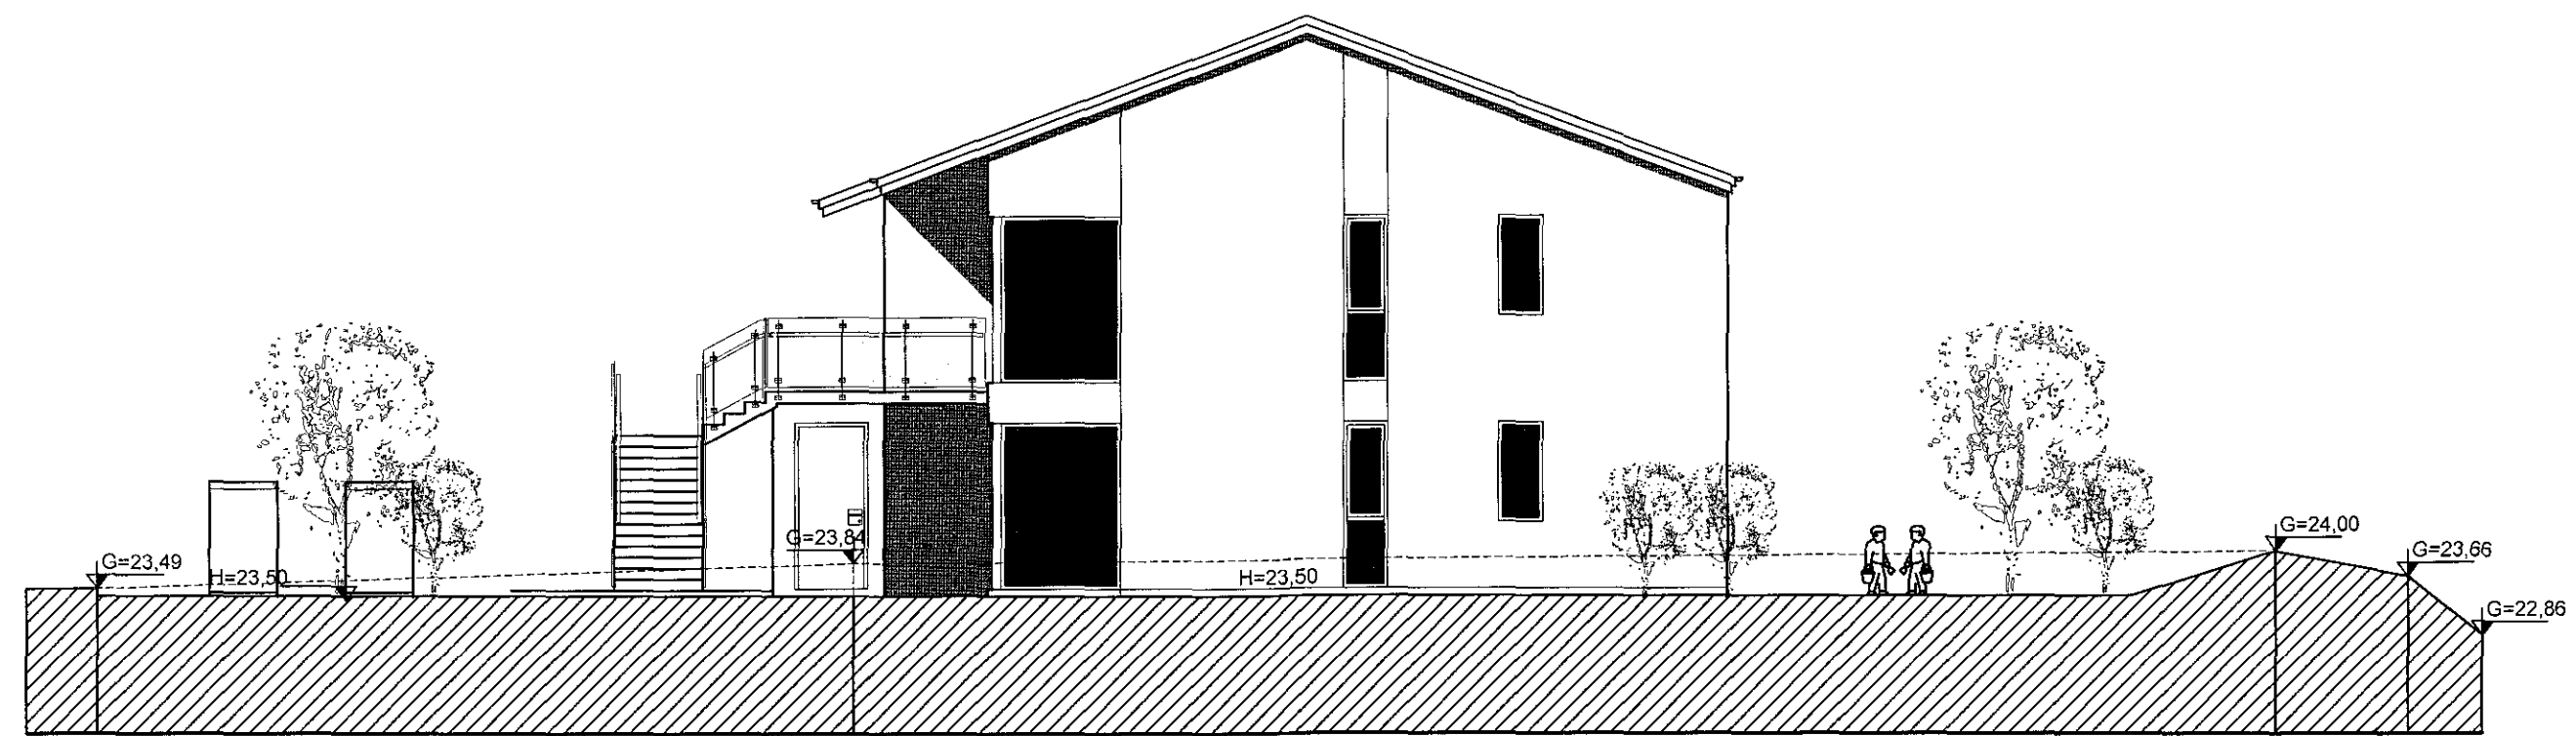

ÚTLIT AUSTUR

Br. nr. 1: 09.07.2007 Þakskyggni bætt við fyrir ofan aðaldyr efri hæðar

VEKTOR - hönnun og ráðgjöf - Akralind 6, 201 Kópavogi.		Jón Hrafn Hliðverson byggingarfræðingur Kt. 260662-6519 sími: 554-6650 fax: 554-6669.	Glitvellir 2 Útlit
Teikn. nr. _____ Samþykkt _____	Tilvísun á teikningu _____ Br. _____ Dags. _____	Teiknað _____ Mælikvarði _____ Verk nr. _____	Teiknað _____ Mælikvarði _____ Verk nr. _____
Dagselning 23.05.2007		Verk nr. A-07-03-22	Mælikvarði 1:100 Teikn. nr. A-005