



Samþykkt þann

28 OCT 2015


Byggingafræðingur í Hafnarfirði
F.h. Sigurður Steinar Jónsson




NORÐAUSTUR MKV 1:100.



NORÐAUSTUR MKV 1:100.

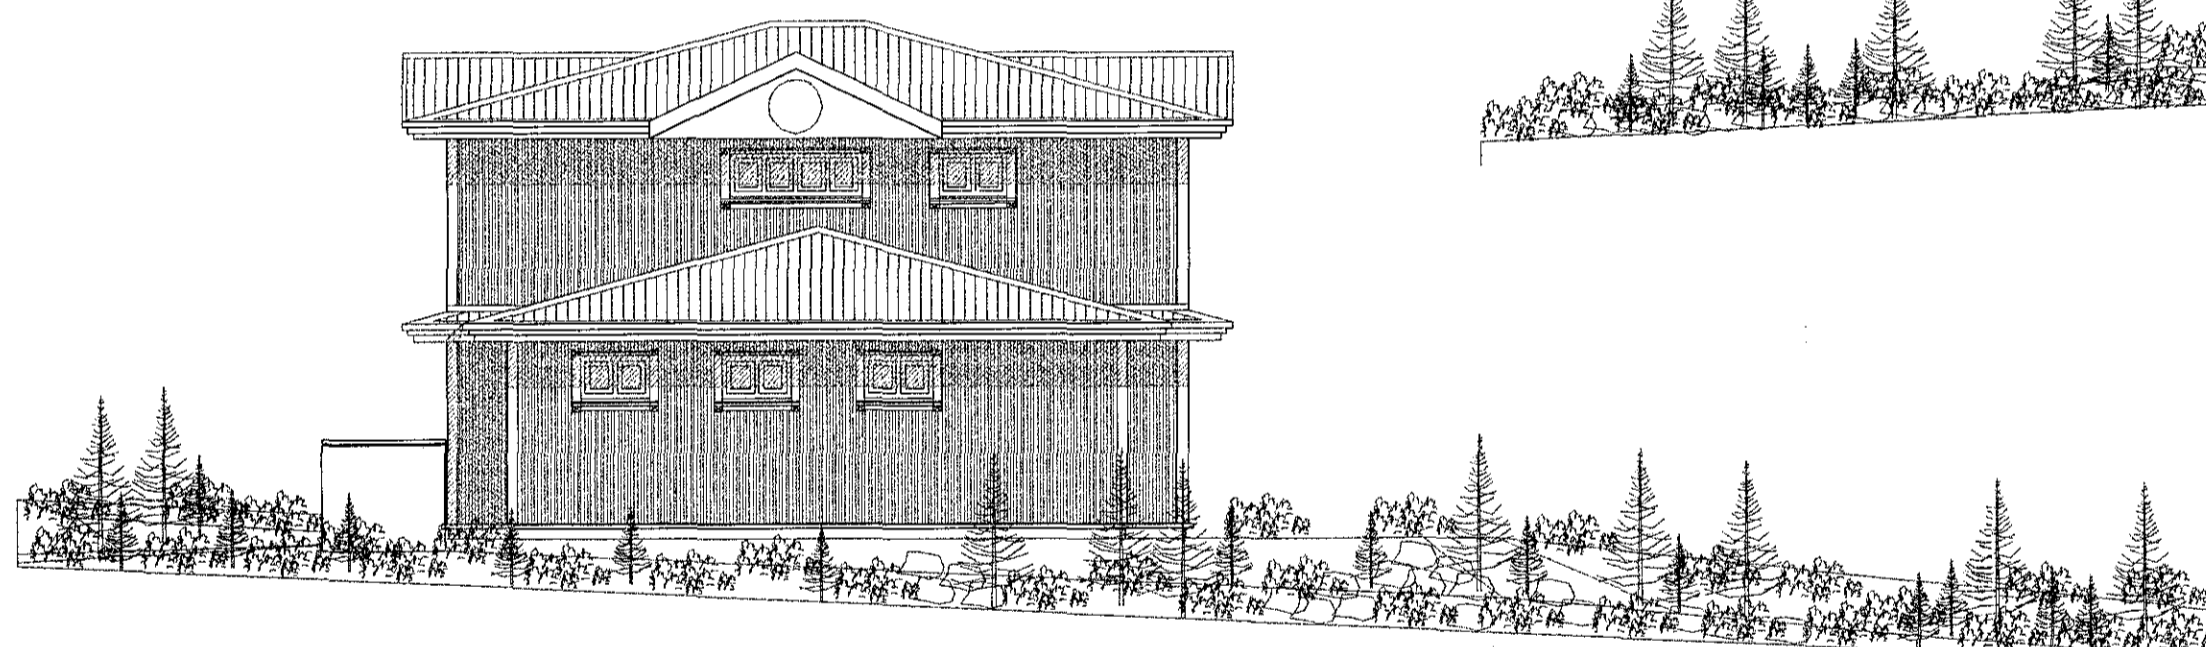


NORÐAUSTUR MKV 1:100.

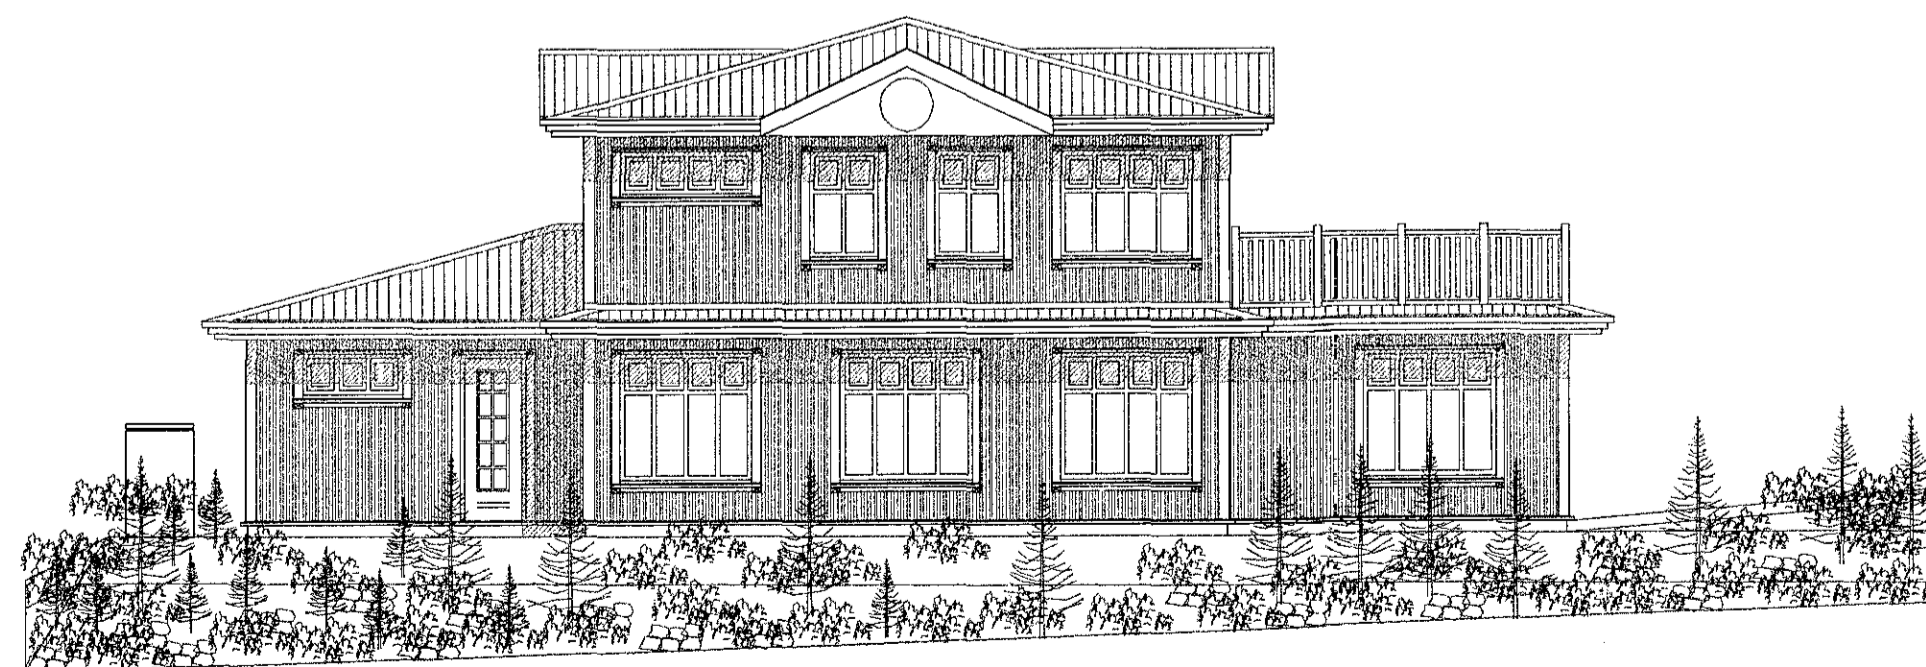

NORÐAUSTUR MKV 1:100.

Skýringar með breyttum uppdráttum:
Vegna athugasemda byggingafrúna við lokaúttekt, er gerð sú breyting á frágangi á klæðningum inni, að fallið er frá fyrri kröfum um 2*13 mm gífsplötuklæðningum á vegg og loft og eftirfarandi verklýsing gerð:
Útveggir íbúða verði klæddir með 13mm gífsplötum á 12mm spónarplötu undirlag. (klæðning í flokki 1)
Loftaklæðning verði 12 mm furupanill málaður með eldvörnarmálingu SIKA PYROPLAST HW-130. Málingin skal uppfylla kröfur "EN-13501-1.Bs1d0", sem er a.m.k klæðning í flokki 2,
Veggur milli íbúðar og bílgæymstu er REI60 veggur og klæðning í flokki 1, veggurinn er 100 mm grúnd fyllt með steinull, klæddur beggja vegna með 13mm gífsplötum á 12mm spónarplötuundirlagi.

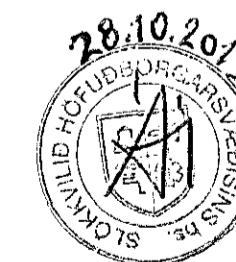

HRINGBRAUT 71 HAFNARFIRÐI

Sigurður Þorvarðarson byggingafræðingur bfi.
Teiknistofan Strandgötu 11 220 Hafnarfirði.

Sími: 5651510. Fax: 5651299. Netfang: teiknistofan@islandia.is

Skýringar:	Aðaluppdráttur.
Teikning:	Útlit.
Mælikvæði:	1:100.
Undirskrift:	
Blað nr:	2 af 4. Dagsetning: 2. febrúar 2001
Breytt:	gerðar textabreytingar í okt. 2015, sjá skýringar. Sig. Þ.