


Samþykkt þann

04. nóv. 2015

Byggingafultrúinn *[Handwritten Signature]*

Skráningartafla:		Ölduslóð 48				Skrásetjari:		Halldór Jónasson									
Landnúmer:		123092				Kennitala:		280348-2529									
Matshlutanúmer:		01				Útgáfa:		4.01b									
Uppskipting og lýsing		Stærðir				Dags.:		29.10.2015									
D0	D1	D2	D3	D4	D5	D5M	D6	D7	D8	D9	D10a	D10b	D11	D12	D16	Reiknitala	D17
Lokun	Rými hæð-röð	Notkun texti	Höfuð-flokkun	Eignar-hald	Boinrfötur m²	Millifötur m²	Stígar m²	Op m²	Brútfötur m²	Brútfötur sh < 1,8	Salarhæð min	Salarhæð mex	Brúttó rúmmál m³	Nettófötur m²	Birt flatarmál m²	skiptarúmmáls	Skipta-rúmmál m³
		Matshluti			373,2	0,0	4,2	4,2	334,6	20,4			1.007,8	283,0	314,2		822,947
		Botn											30,1				
	01	1. hæð			150,4	0,0	0,0	0,0	148,7	0,0			412,2	126,1	148,7		
A	0101	Íbúð	N	0101	102,8				102,8		2,75	2,75	282,7	87,7	102,8	2,75	241,175
A	0102	Bílskúr	B	0102	40,4				40,4		2,72	2,72	109,9	34,3	40,4	2,72	93,296
A	0103	Geymsla	N	0101	5,5				5,5		2,72	2,72	15,0	4,1	5,5	2,72	11,152
A	0105	Ónotað rými	V	X	1,7						2,72	2,72	4,6				
C	0106	Úttröppur	U	X	2,6				2,6				0,0				
	02	2. hæð			110,8	0,0	4,2	0,0	110,8	0,0			304,7	96,2	110,8		
A	0201	Íbúð	N	0201	110,8		4,2		110,8		2,75	2,75	304,7	96,2	110,8	2,75	264,550
C	0202	Svallir	S	0201	7,2				7,2				0,0			1,00	7,200
C	0203	Svallir	S	0201	25,5				25,5				0,0			1,00	25,500
C	0204	Úttröppur	U	X	17,4				17,4				0,0				
	03	Rishæð			112,0	0,0	0,0	4,2	75,1	20,4			260,8	60,7	54,7		
A	0301	Íbúð	N	0201	79,3			4,2	75,1	20,4	1,23	4,33	223,3	60,7	54,7	2,82	171,174
A	0302	Þakrými	F	0201	32,7						0,40	1,23	37,5				
C	0303	Svallir	S	0201	8,9				8,9				0,0			1,00	8,900
Athugasemdir																	
1. Þær stærðir sem ekki er hægt að lesa á teikningu, eru mældar á teikningu.																	
2. Bilgeymsla 0102 tilheyrir 0201																	
3. Aðkeyrsla að bilgeymslu 0102 tilheyrir 0102																	
Samelgnr sumra																	
Eignarhald																	
				Skiptarúmmál													
	Eignar-hald	Notkun texti	Birt flatarmál m²	Sérelgn m²	Sérelgn og sameign m²												
	0101	Íbúð	108,3	252,327	252,327												
	0102	Bílskúr	40,4	93,296	93,296												
	0201	Íbúð	165,5	477,324	477,324												
		Alls	314,2	822,947	822,947												

SKRÁNINGARTAFLA FMR

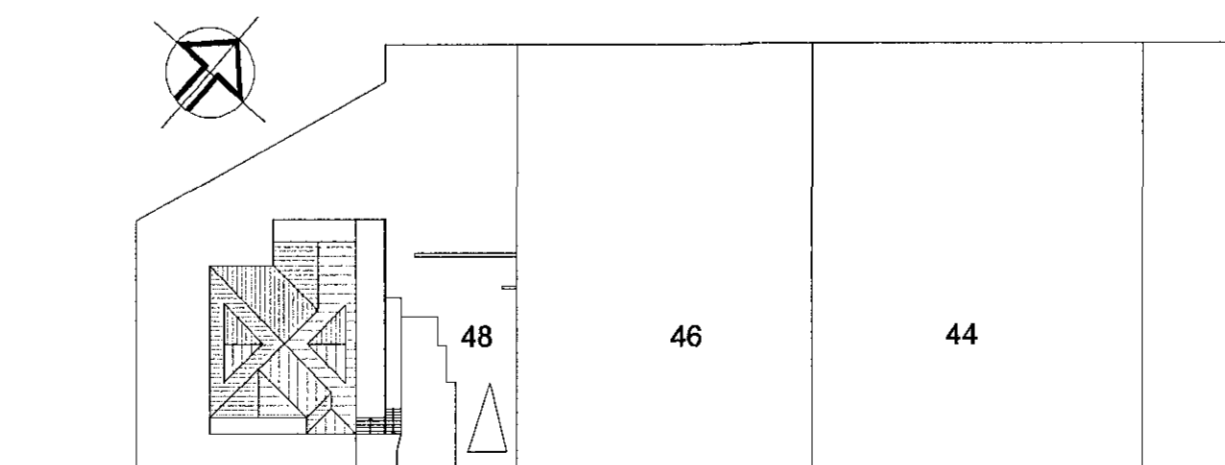

ÖLDUSLÓÐ

AFSTAÐA, MKV= 1:500

Teiknistofan



Hafnar götu 90. 230 Keflavík.
Haraldur Valbergsson B.F.J.
Kennitala: 290162-5999
Sími 421-4140, ork@ork.is

ÖLDUSLÓÐ 48 22 HAFNARFIRÐI

Verk. RAUNTEIKNING
SKRÁNINGARTAFLA FME OG AFSTÖÐUMYND

Hann. HV.	Teikn. HV.	Mkv. 1:100/500	Telkn.nr. Ö48-000
Samþ. <i>[Signature]</i>		Dags. 29.10.2015	