


Samþykkt þann
25. nóv. 2015
Byggingafulltrúinn í Hafnarfirði

1506171

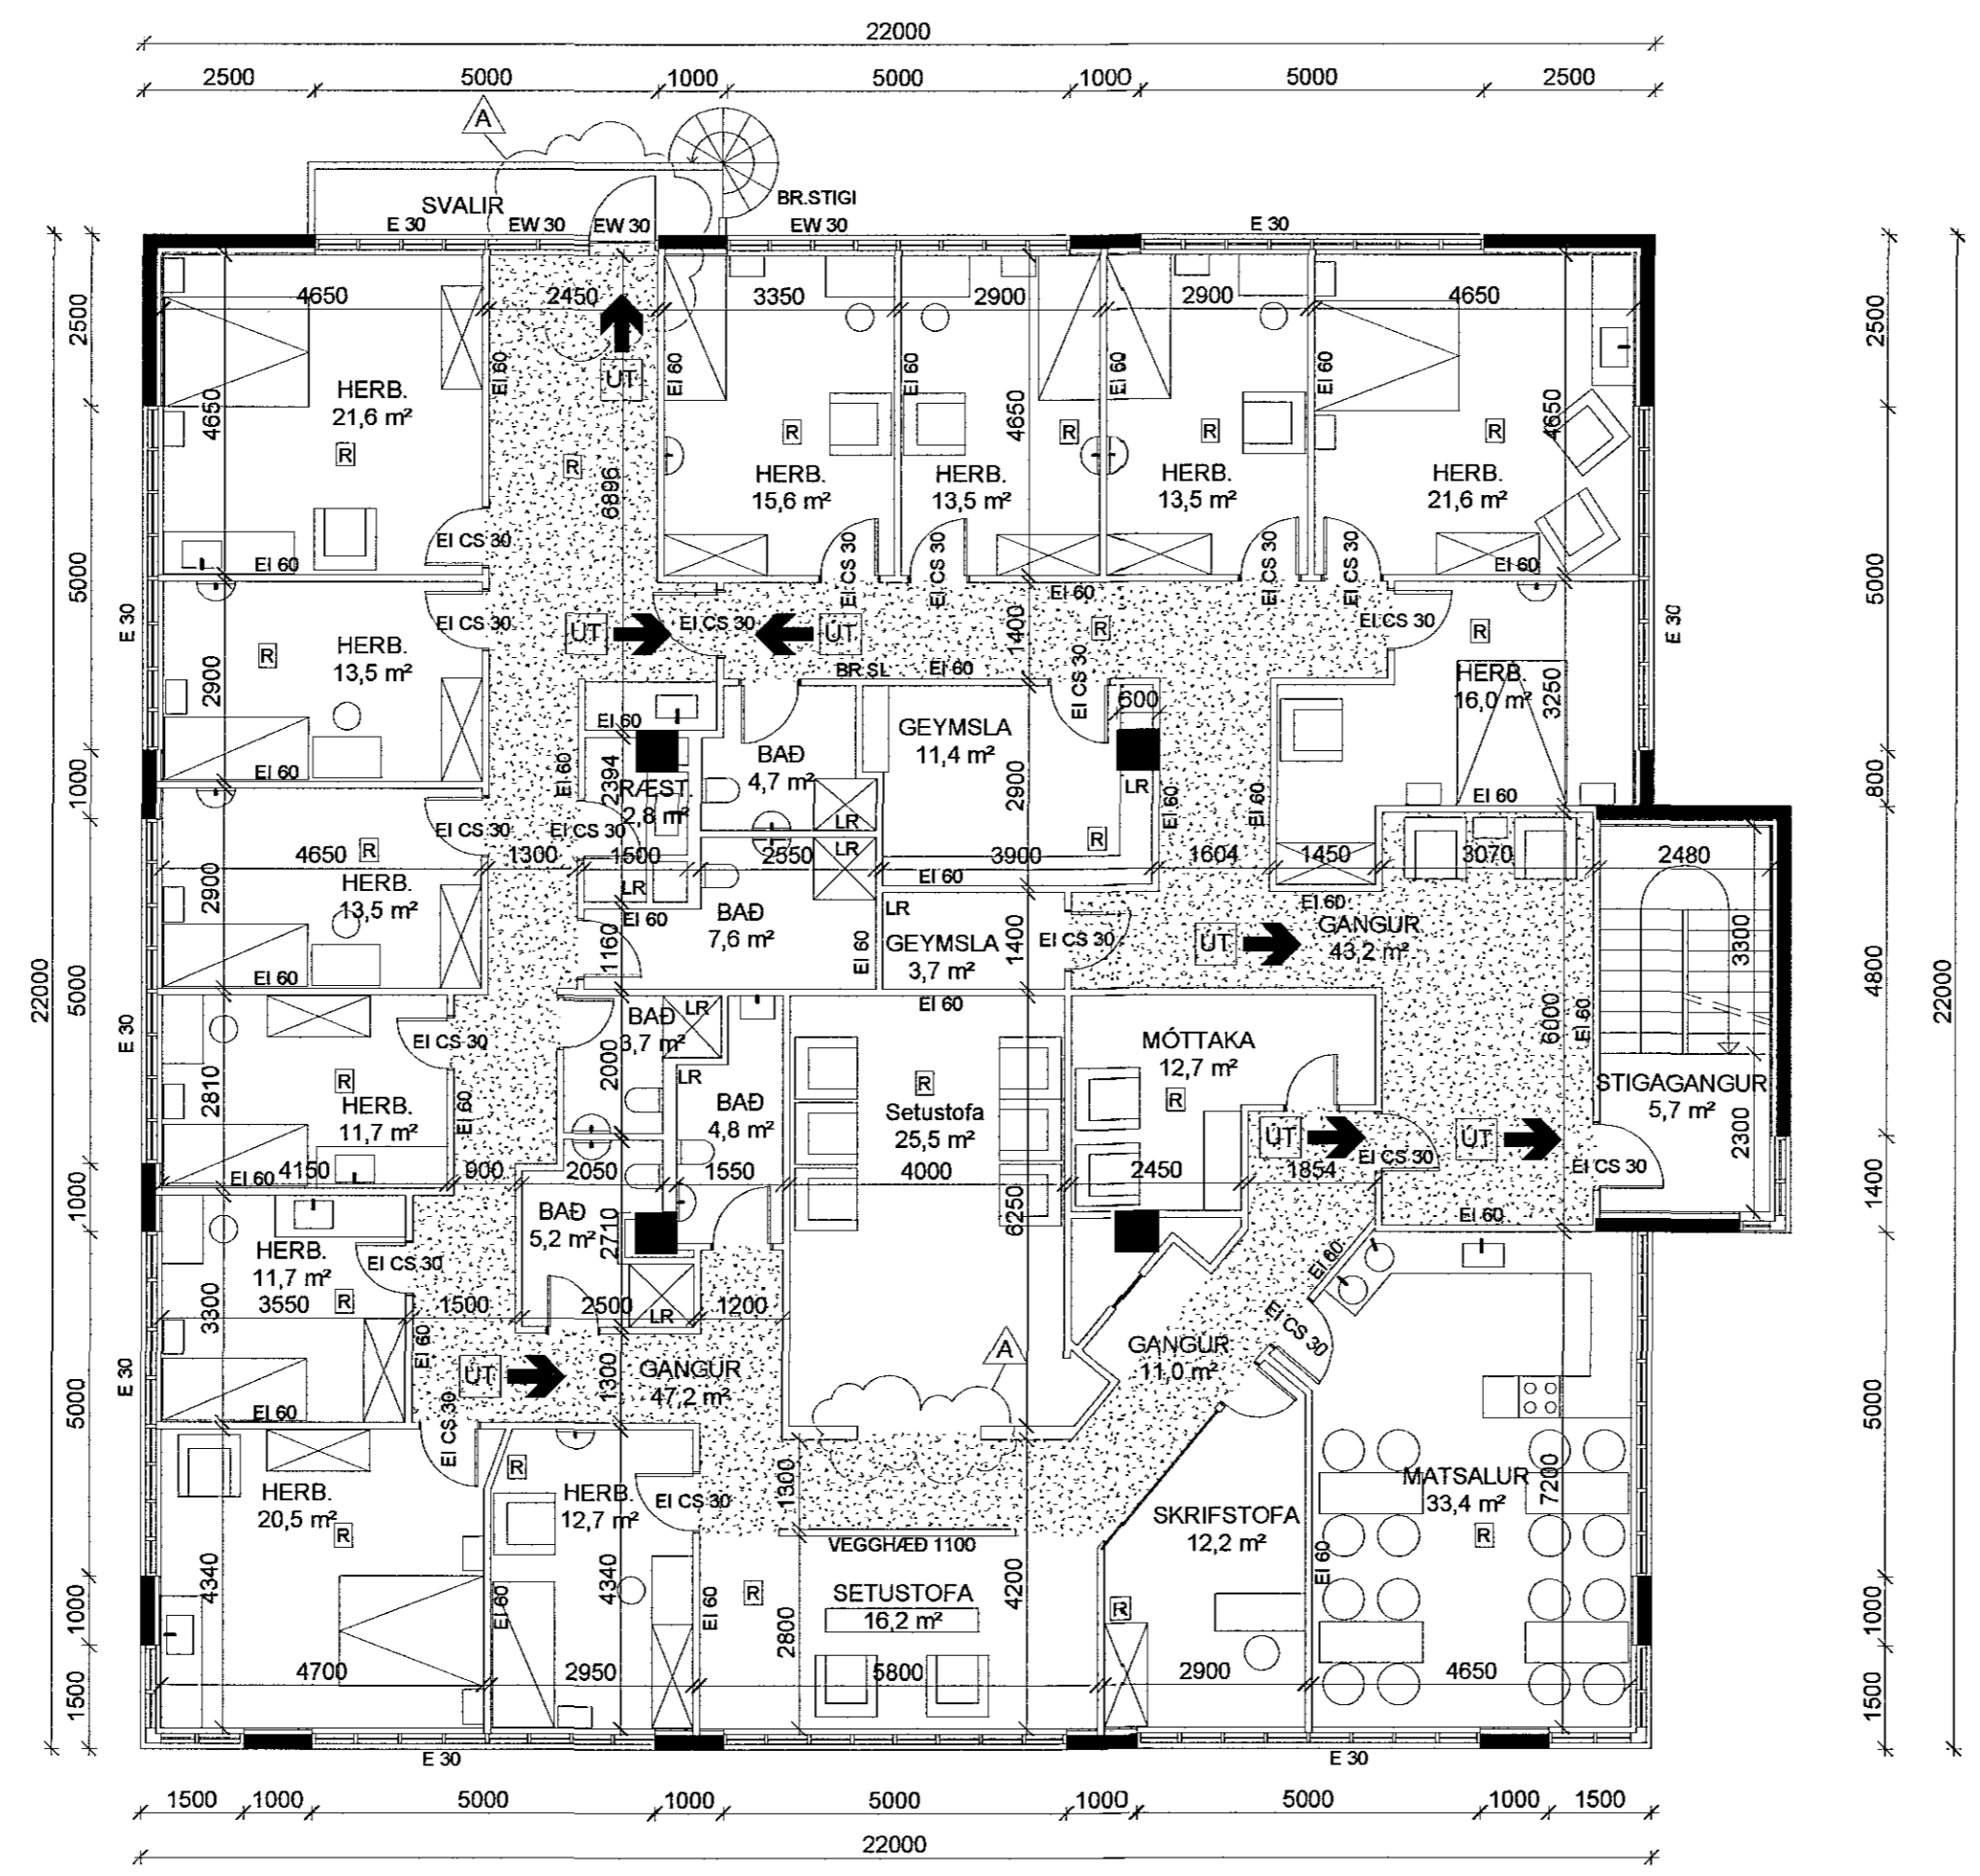

1 GRUNNMYND 2. hæð
1:100

Efnis lýsing:
Innveggjagrindur eru 70 mm blikkstoðir.
Einangrun er 70mm steinull.
Klætt er á grind með tvöfaldrí
13 mm gipsplötuklæðningu.

Brunavarnir:
[R] = Reykskinjari í öllum herbergjum
í húsinu skal vera sjálfvirk brunaviðvarnarkerfi
tengt vaktstöð í samræmi við reglur brunamála-
stofnunar.
Í öllum rýmingarleiðum skal vera út- og neyðarlísing.
Allar nýjar klæðningar skulu vera í fl. 1.
Húsgögn í setustofu skulu vera tregbrennanleg,
þar sem EI 60 veggir koma að gluggum skal veggur
vera þéttur við gluggapóst.

Upprunalegur hönnuður hússins er Stefán Ingólfsson.
Teikningar eru byggðar á gildandi aðaluppdráttum
og mælingum á staðnum

A	23.11.2015	Svataður brunagler, opnun á nými	ir
Útg.	dags.	skýring	teiknad
Skýringamynd			

BÆJARHRAUN 16

Heimilisfang:	Bæjarhraun 16
Sveitarfélag:	220 Hafnarfjörður
Veikihúsi:	ADALUPPDREITIR / REYNDARLEIKNING
Skýringartexti:	GRUNNMYND 2. HÆÐ
hannad / teiknad:	LR, SRS
Yfirfarið / samþykkt:	HLB
mælikvarði:	1:100
staðgreini:	1400-1-166001.60
landnúmer:	120246
Akitekt:	<ul style="list-style-type: none"> Ólafsteinn Snorason Almar Þór Jónsson Björg Tólfsson Björn Guðbrandsson Egill Guðmundsson Þorvaldur L. Björgvinsson
akitekt fól:	<ul style="list-style-type: none"> akitekt fól akitekt fól akitekt fól akitekt fól akitekt fól akitekt fól
akitekt númer:	<ul style="list-style-type: none"> kt.161161-2769 kt.010174-4819 kt.020460-4589 kt.170174-3059 kt.270152-4869 kt.250572-3529
akitektar:	<ul style="list-style-type: none"> Hönnuður aðal/ásetuð Hönnunarsjóli:
akitektar sími:	611 2060
Höfðunari 2 fax:	611 2060
105 Reykjavík www.arkis:	
akitektar netfang:	arkis@ark.is

Gardabor Dr. H. 15
HEILBRIGÐISEFTIRLIT
HAFNARFJARÐAR-
OG KÓPAVOGSSVÆÐIS
Gardatorg 5.- 210 Gardabe
Þora Gunn Guðjónsdóttir

Yfirfarið af brunahönnuði
[Signature]

dagsetning: 23.06.2015
veiknr.: 15-024
ARKÍÐ
arkitektar (99)1.03 A
teikning breyting