


SNID A-A

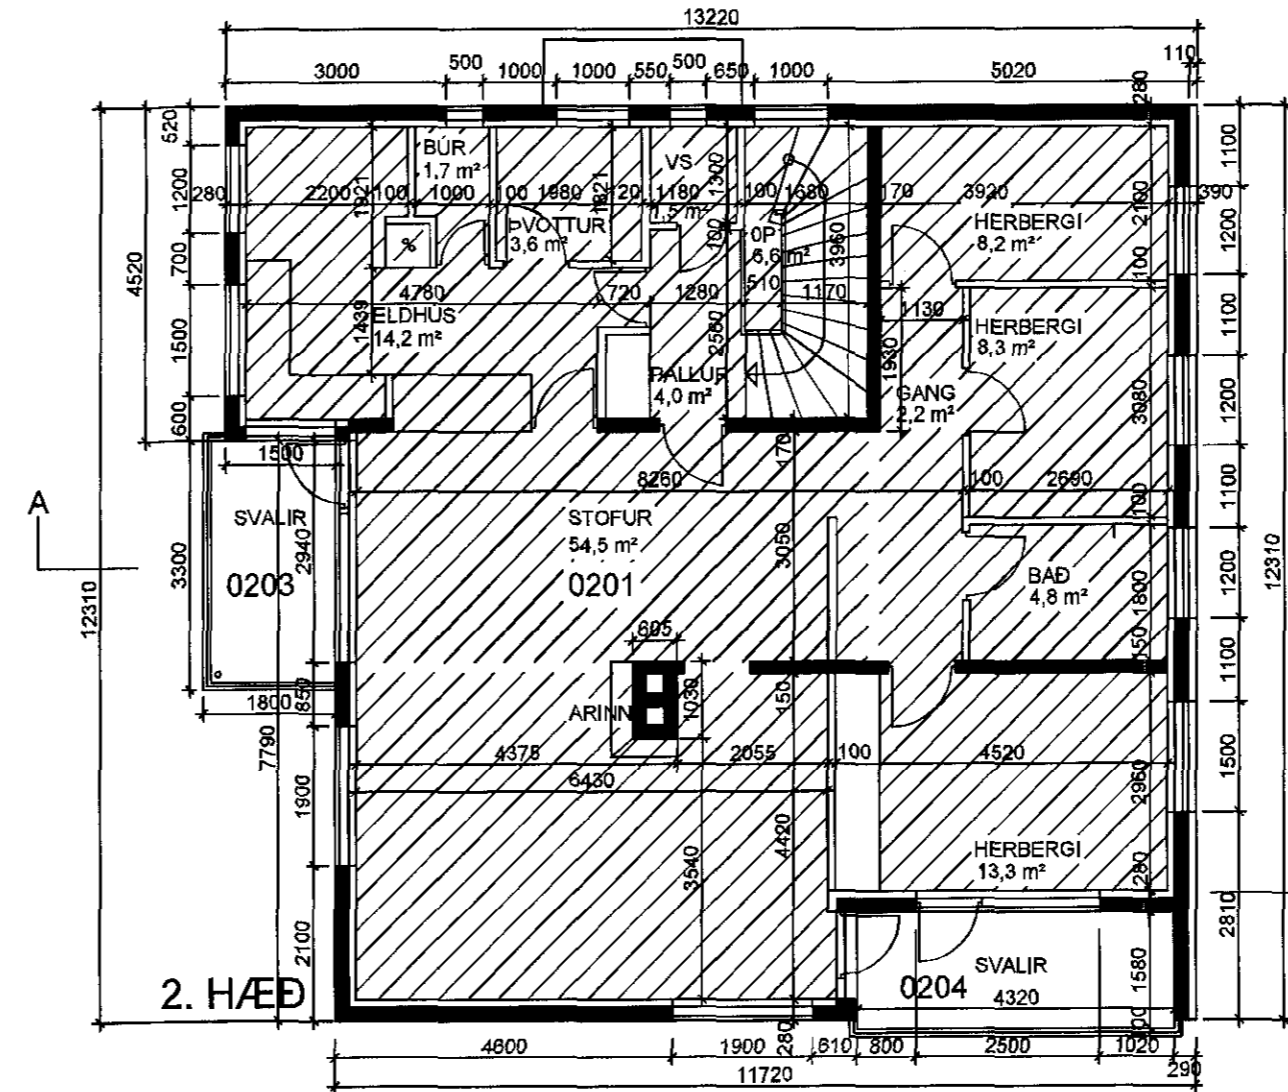

2. HÆÐ

15 11 150  
24. 11. 2015


Samþykkt þann

25. nóv. 2015


Byggingafrúnn í Hafnarfirði

Umsókn

Sótt er um að loka svölum 0104, 0203 og 0204 með svalalokunarkerfi frá SOLARLUX ( Skelinehf.is) Viðurkennt kerfi með tilliti til flöttaeilda

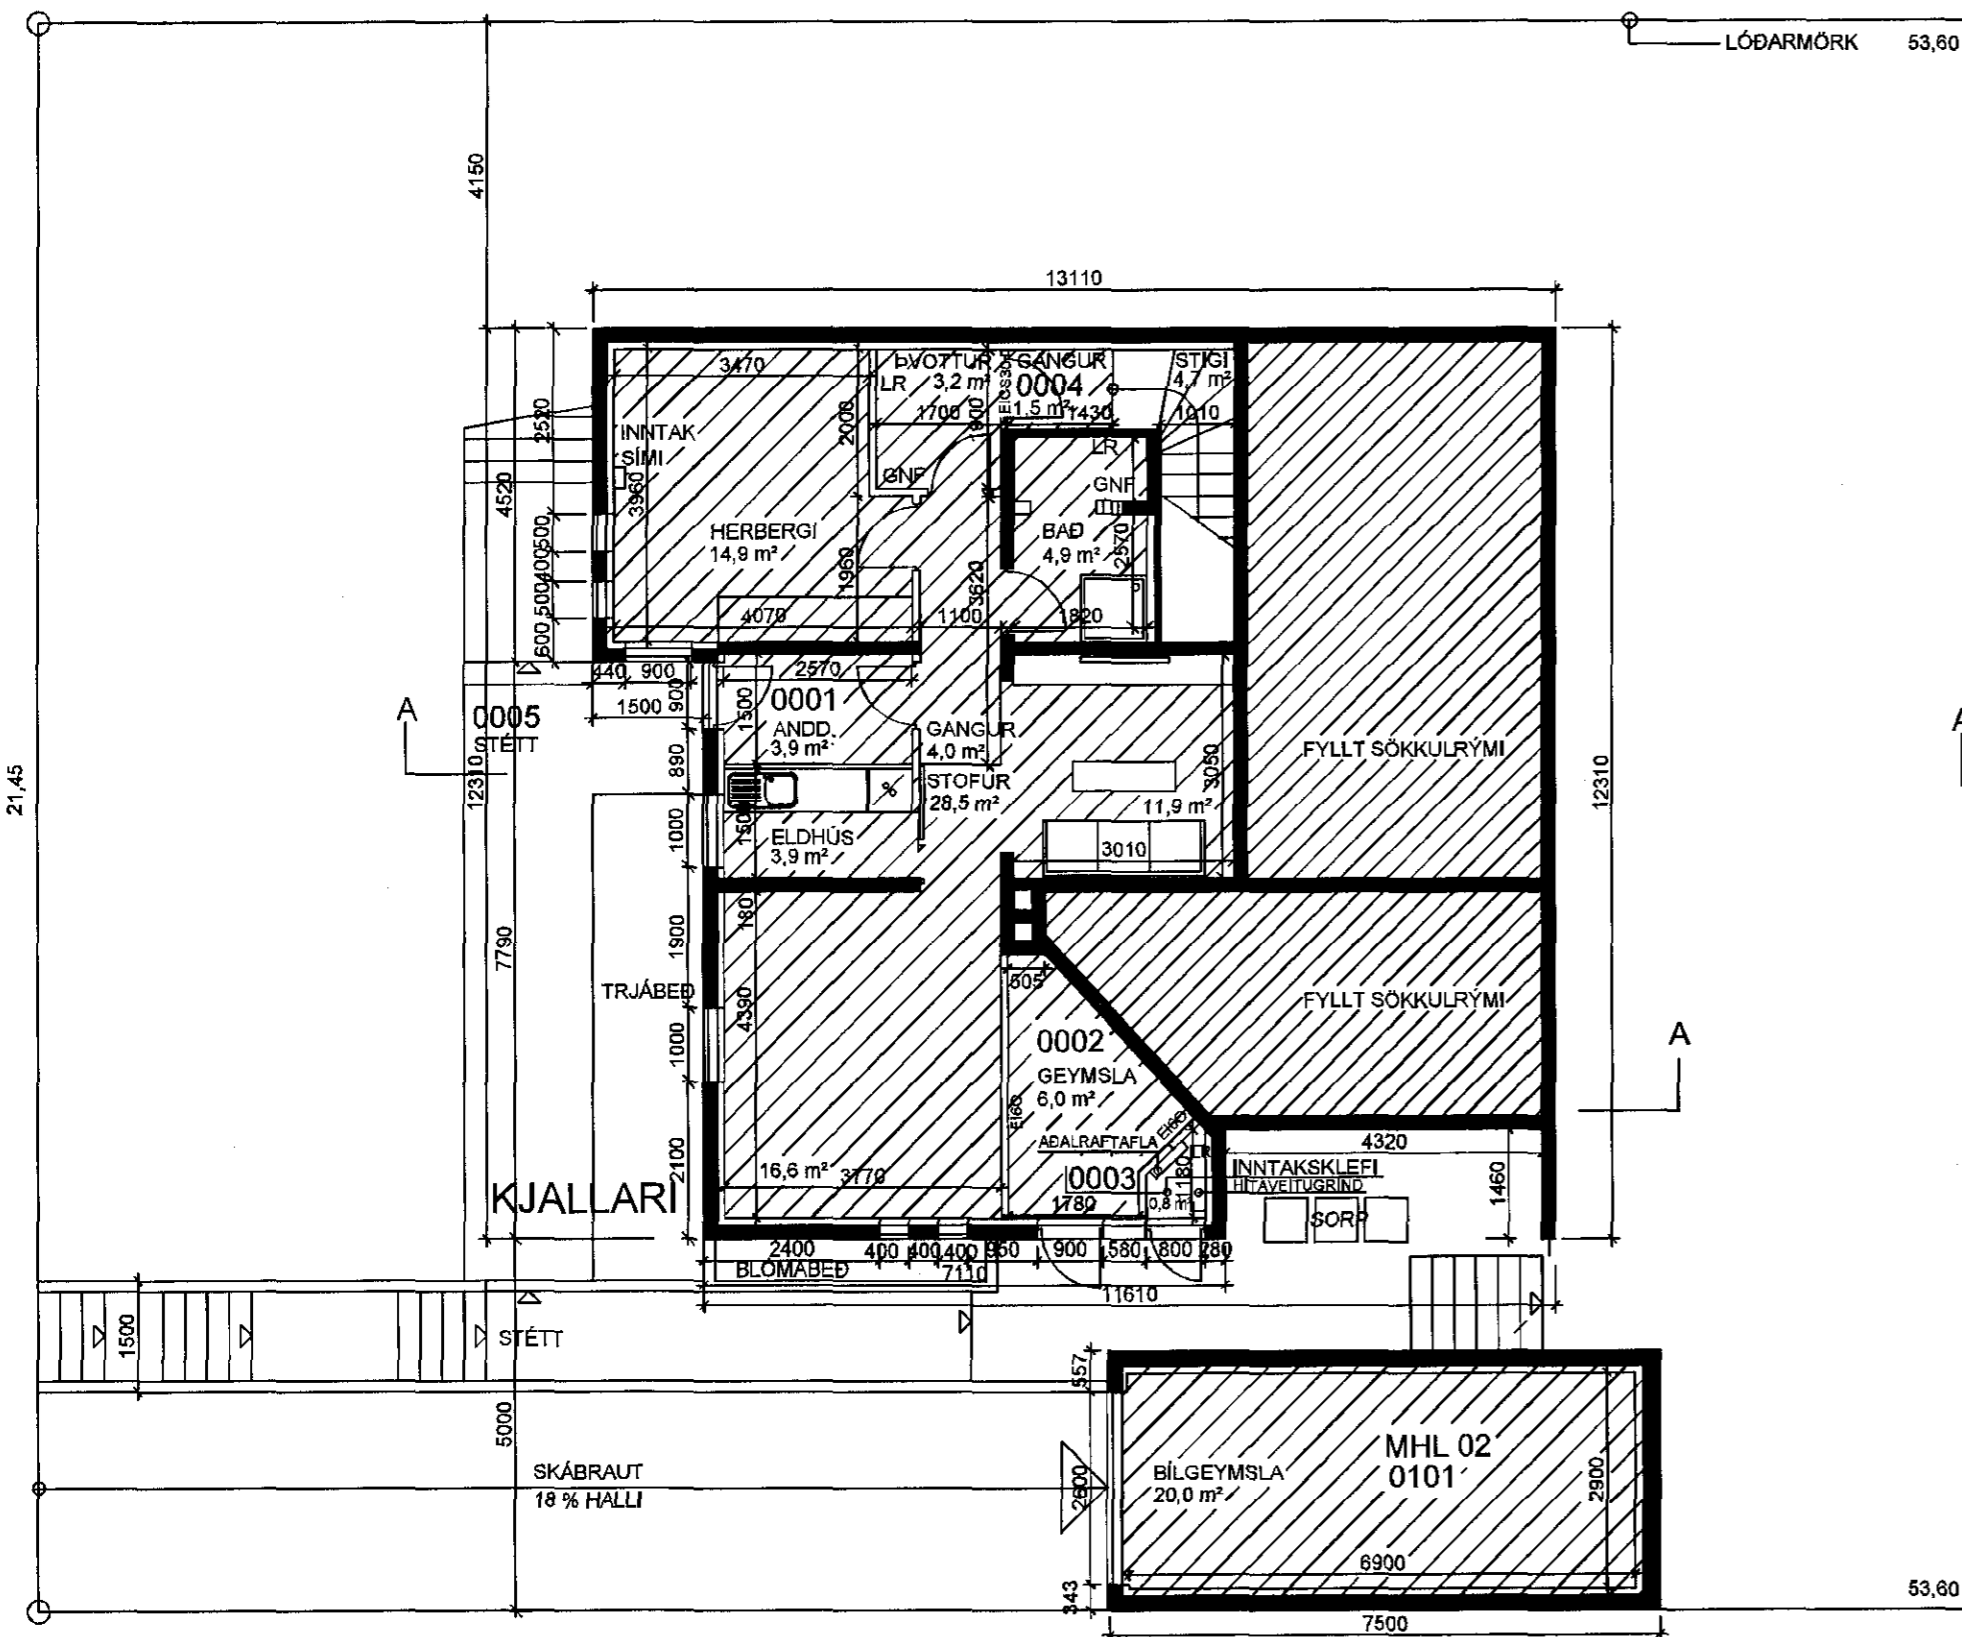

1. HÆÐ

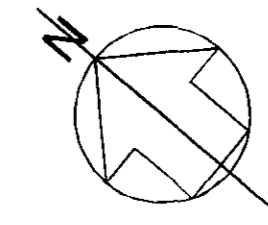

A Breytingar

HRINGBRAUT 61  
220 HAFNARFIRÐI

GRUNNMYNDIR OG SNID

Kvarði 1:100

Dags 23.11 2015

Teikning nr. 2

Teiknað

Ragnheiður Sværisdóttir innanhússark.

Netfang ragnheidur65@simnet.is

Eyjólfur Valgarðsson byggingartæknifr.

Netfang evtraust@gmail.com

Kennitala : 280857-4169

Eyjólfur Valgarðsson