


Úr Gildi



GRUNNMYND 1. HÆÐ MKV:1:200

23.7.2015  
HEILBRIGÐISETTIRIT  
HAFNARFIJARDAR-  
OG KÓPAVOGSSVÆÐIS  
Gardatorgi 5 - 210 Gardabæ

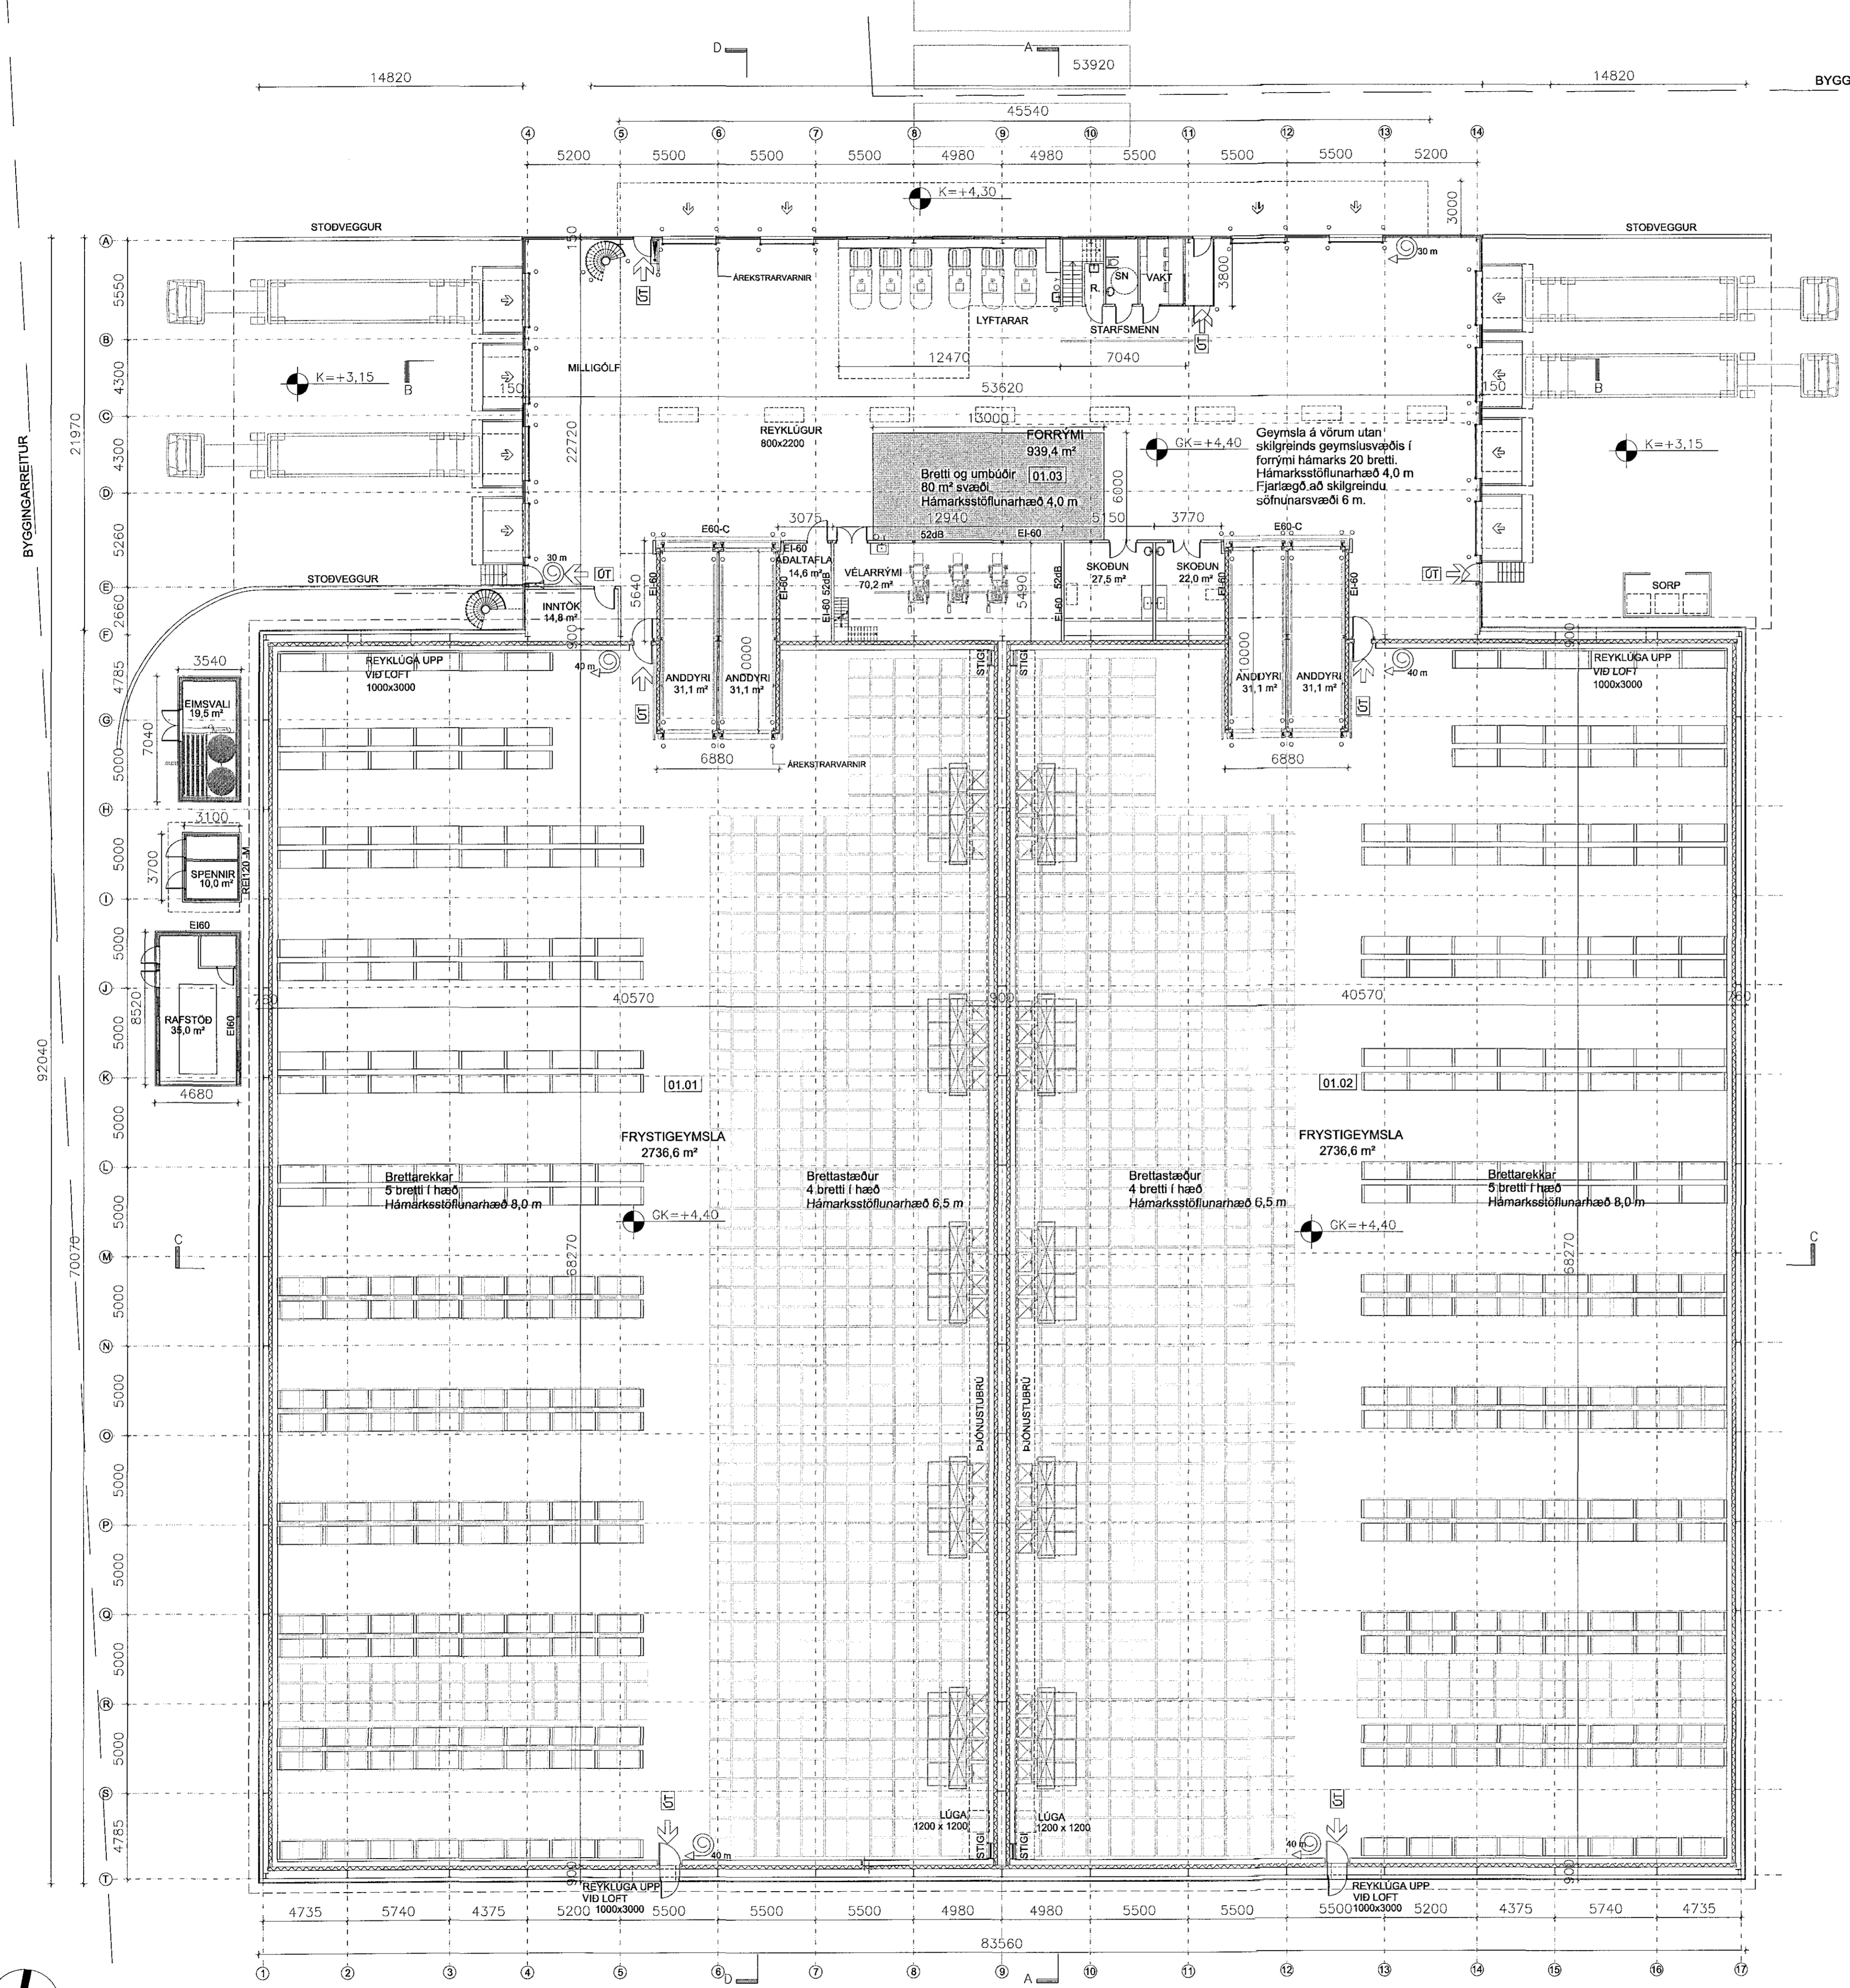


ÓSEYRARBRAUT 22 - FRYSTIGEYMSLA EIMSKIPS

Anna Margrét Hauksdóttir arkitekt - kt. 120665 - 3169  
Anton Örn Brynjarsson verkfræðingur - kt. 270559 - 7199  
Fanney Hauksdóttir arkitekt - kt. 170561 - 7249  
Haukur Haraldsson tæknifræðingur - kt. 260938 - 2079

ARKITEKTUR - VERKFRÆÐI - HÖNNUN

Grunnmynd 1. hæð

Dagsetning: 29.05.2015  
Mælikvarði: 1:200 @ A1  
Tolknað: AMH/GMJ  
Yfirfarð: AMH  
Breyting:

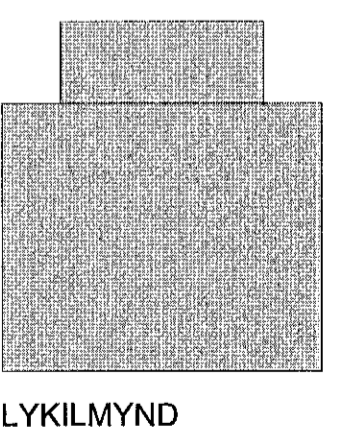

A-102