SLÉTTAHRAUN 20 HAFNARFIRÐI.

1511152
26.11.2015

Samþykkt þann
02. des. 2015
Byggingafulltrúinn Hafnarfirði

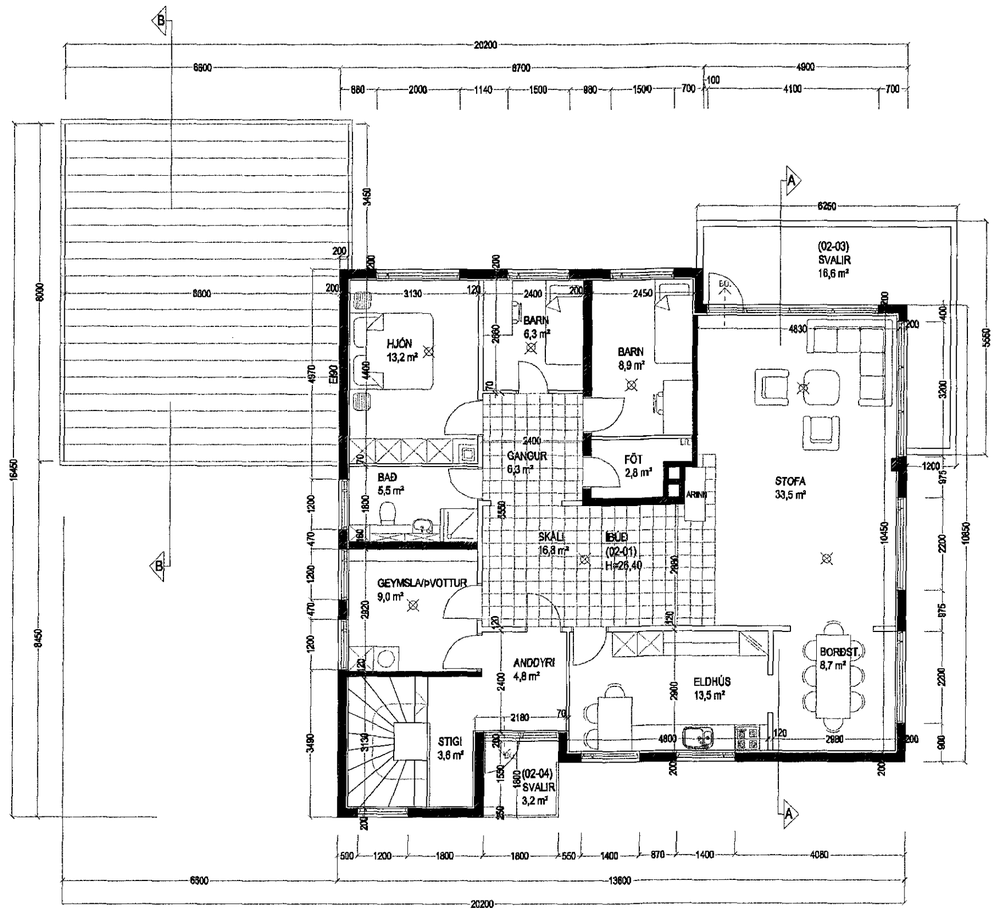

GRUNNMYND 2. HÆÐ MKV. 1:100.

Breytingar:

Efni:	Dags.	Teikn.	Yfirl

Sléttahraun 20 Hafnarfirði.
Landnúmer: 122251
Reyndarteikning.

Aðaluppdráttur. Númer. 6 af 6

Efni:	Grunnmynd 2. hæð.		
Mælikvarði:	1 : 100		
Frumstærð blaðs:	A2		
Teiknað:	Sig. Þ.	Verk nr:	00000
Yfirfarið:	Sig. Þ.	Teikn. nr:	006
Dagsetning útgáfu:	19-11-2015	Endursk:	

STH. teiknistofan ehf.
Áritun aðalhönnuðar.
20/11/15
Strandgötu 11.
220 Hafnarfirði.
kt. 510298-2769.
Sími 5651510.
teiknistofan@simnet.is.

Sigurður Þorvarðarson byggingafræðingur bfl. kt. 141250-4189.