SLÉTTAHRAUN 20 HAFNARFIRÐI.

1511252
26.11.2015
Samþykkt þann
02. des. 2015
Byggingafulltrúinn í Hafnarfirði

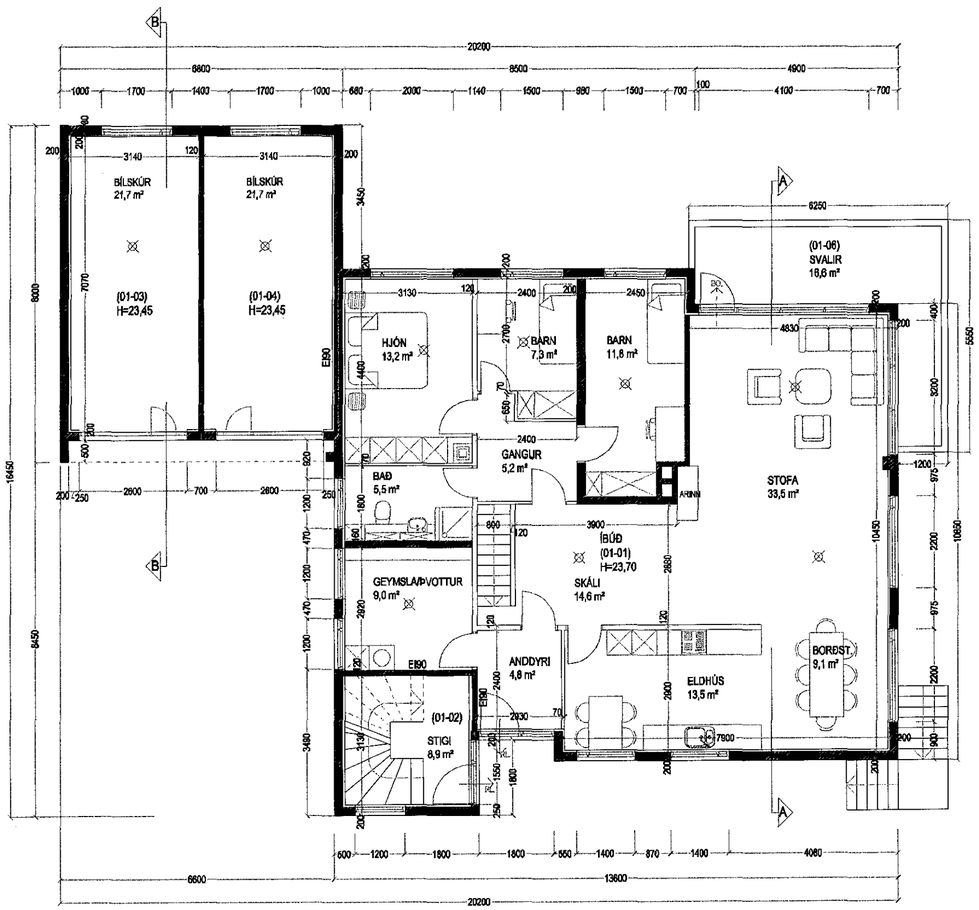

GRUNNMYND 1. HÆÐ MKV. 1:100.

Skýringar vegna eldvarna:

- BO, táknar björgunarop, samkv. reglugerð um brunavarnir og brunamál.
- Táknar rýmingarleið, samkv. reglugerð um brunavarnir og brunamál.
- ⊗ *Reykskynjari, staðsetjist samkv. teikningu.*

Byggingarlýsing.
Veggir og plötur húsins eru staðsteyptar.
Þök eru einhalla járnvarin.
Sökkul er steinsteyptur.
Gluggar eru trégluggar með tvöföldu gleri.
Húsið er hitað með miðstöðvarofnum og eru lagnir sýnilegar að hluta.
LR. táknar loftræsting.
Herbergi og svæði sem liggja að útvegg eru loftræst um opnanlega glugga.

Hús og viðbyggingar teiknaðer af:
1965. Friðþjófur Sigurðsson.
1980. Páll V. Bjarnason.
2009. Sigríður Sigurðardóttir.

2015 Sigurður Þorvarðarson reyndarteikningar.

Breytingar:

Efni:	Dags	Teikn.	Yfirl

Sléttahraun 20 Hafnarfirði.
Landnúmer: 122251
Reyndarteikning.

Aðaluppdráttur. Númer. 5 af 6

Efni:	Grunnmynd 1. hæð, byggingarlýsing.		
Mælikvarði:	1 : 100		
Frumstærð blaðs:	A2		
Teiknað:	Sig. Þ.	Verk nr:	00000
Yfirfarið:	Sig. Þ.	Teikn. nr:	005
Dagsetning útgáfu:	19-11-2015	Endursk:	

STH. teiknistofan ehf.
Áritun aðalhönnuðar.
26/11 15
Strandgötu 11.
220 Hafnarfirði.
kt. 510298-2769.
Sími 5651510.
teiknistofan@simnet.is.

Sigurður Þorvarðarson byggingafræðingur bff. kt. 141250-4189.