


=98,95

L=98,30

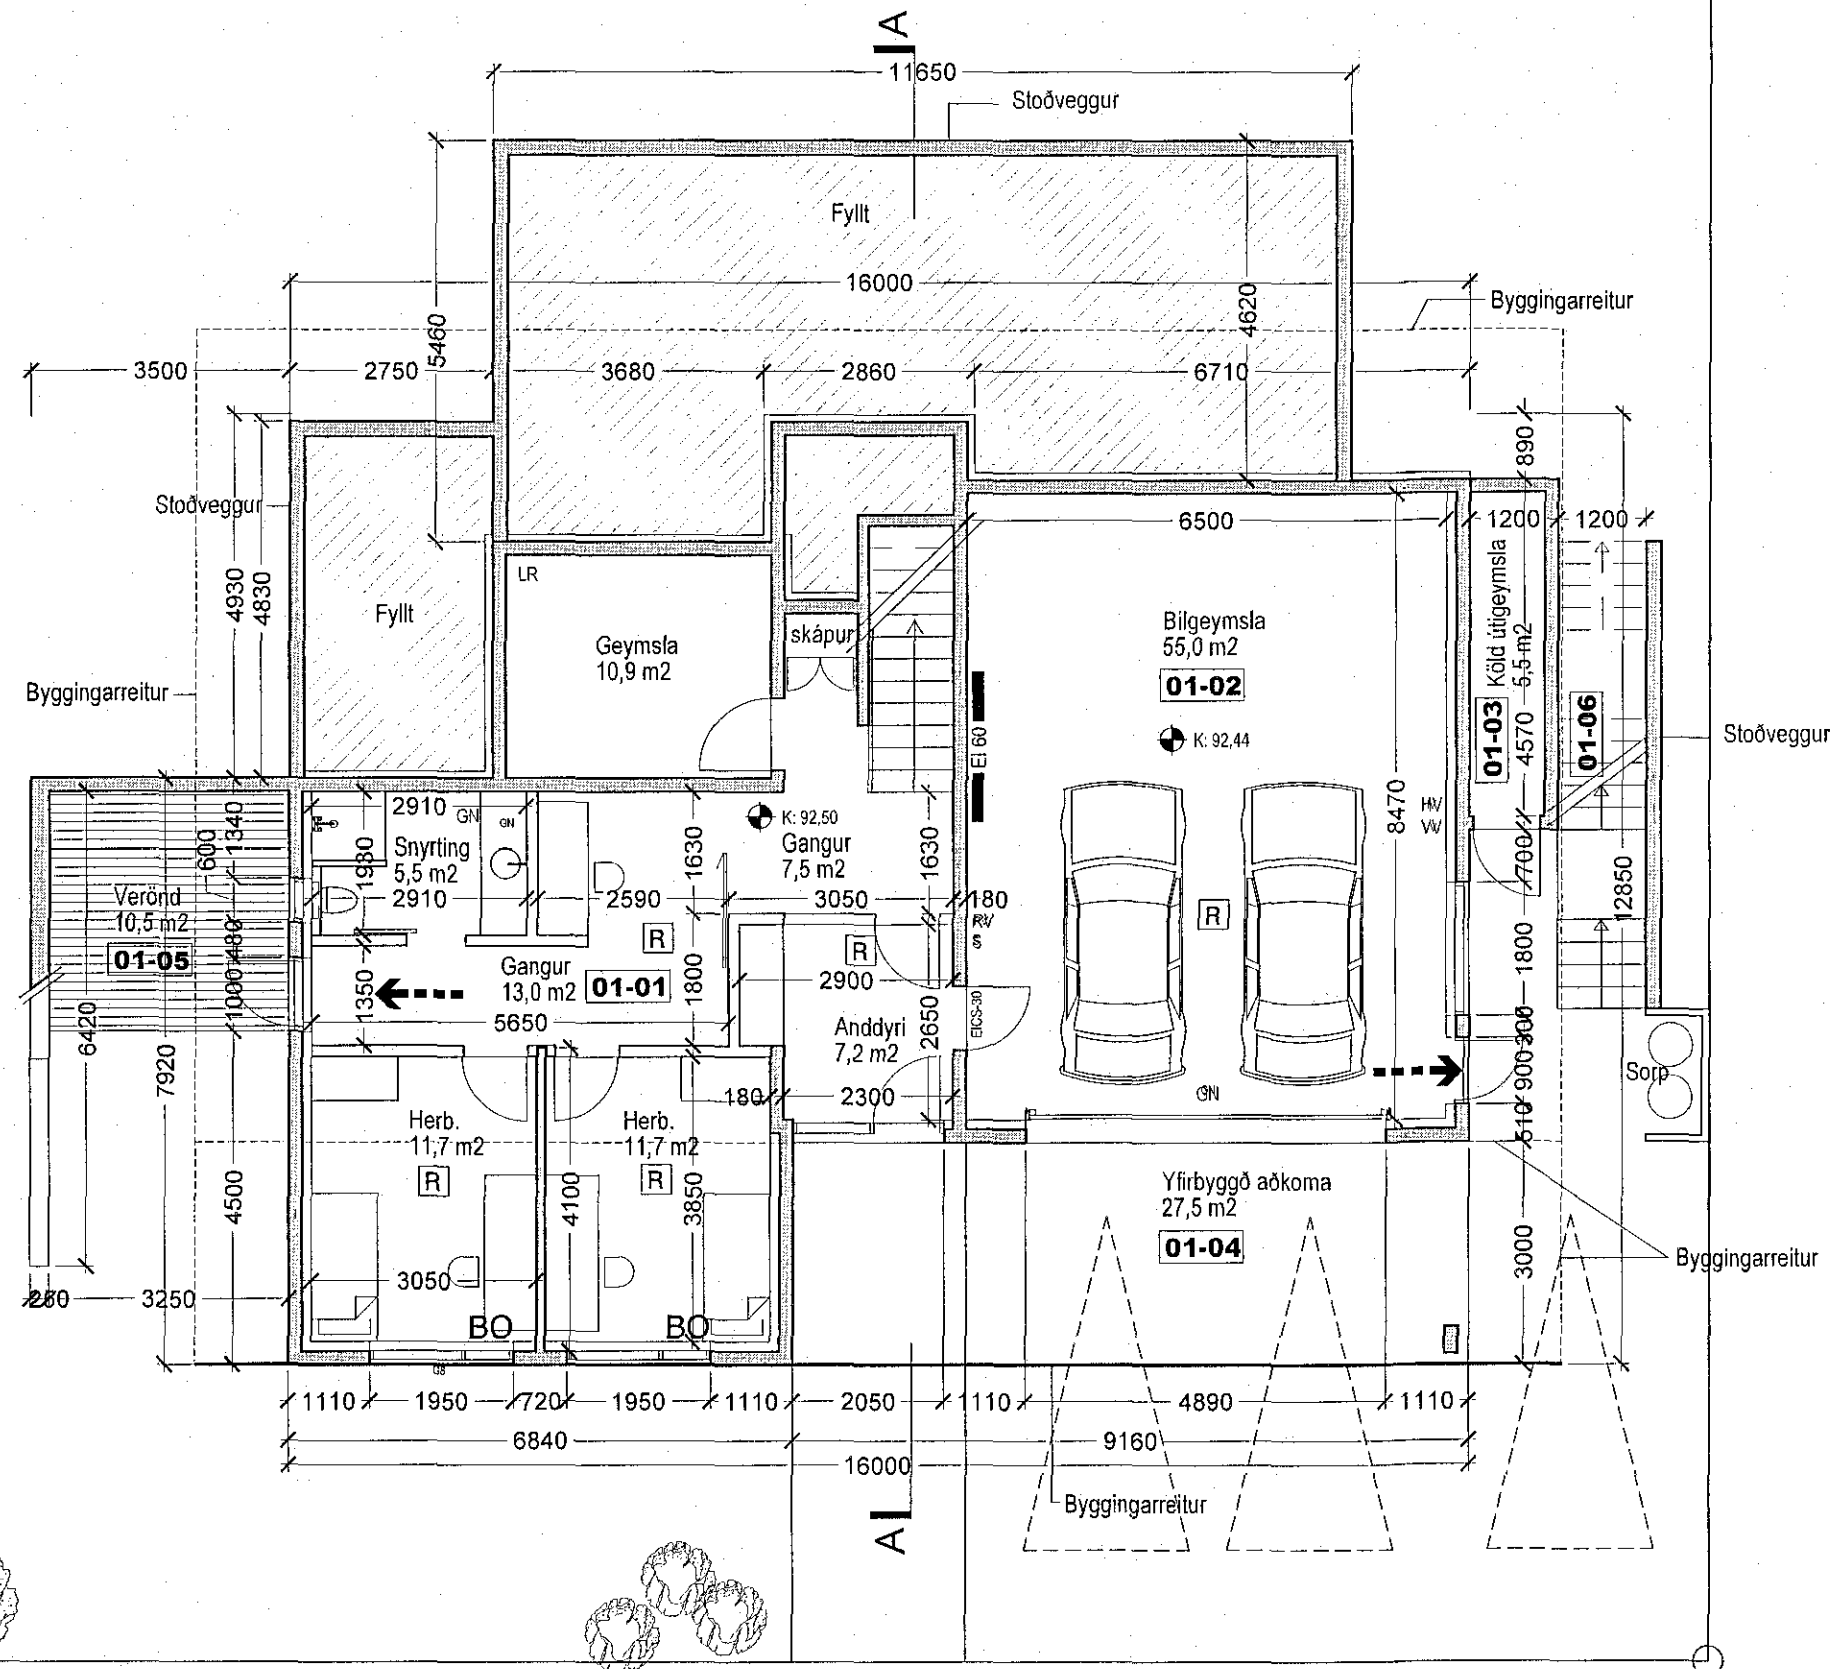

=92,12

G=91,90

GRUNNMYND 1. HÆÐAR

BRUNATÁKN:

- ➔ BO Björgunarp
- ➔ Rýmingarleið við útgang
- Hurðir með merktri brunamótstöðu
- EI 60 Veggir með merktri brunamótstöðu
- [R] Reykskynjari

ATH.
 -Burðarvirki húss verður hannað með a.m.k. REI 60 brunamótstöðu.
 -Í íbúð og bílgeymslu verða staðsett handsökkvitæki af viðurkenndri gerð
 -Loft og veggklæðningar bílgeymslu skulu vera í flokki 1
 -Aðrar loft og veggklæðningar skulu vera a.m.k. í flokki 2

SKÝRINGAR:

- LR: Loftræst rými
- GN: Gólfniðurfall
- PN: Þakniðurfall
- RV: Inntak Rafveitu
- HV: Inntak Hitaveitu
- VV: Inntak vatnsveitu
- S: Inntak síma
- G: Kóti á lóðarmörkum á frágenginni götu
- L: Kóti á milli lóða eða opinna svæða (leiðbeinandi)
- ⊕: Reiknuð hæð á yfirborði gólfa

ATH.
 -Milliveggjaplykkir eru 150 mm.
 Aðrar milliveggjaplykkir eru málsettir á teikningum

Heildarleiðnitap byggingar verður innan marka Byggingareglugerðar.
 Hámark U-gildi byggingarhluta verður í samræmi við töflu í gr. 180.3 í Byggingareglugerð.
 Bolnplata =0,3
 Útveggir =0,4
 Þak =0,2
 Hurðir =3,0
 Gluggar =2,0

Sampykkt þann
 09. des. 2015
 Byggingafulltrúinn í Hafnarfirði

- B - Breytingar á aðaluppdráttum 20.10.2015:**
- Geymsla í bílgeymslu flutt í áður fyllt rými á jarðhæð.
 - Fyllt rými við hlíð stiga á jarðhæð minnkað.
 - Stigi utanhúss á suðurhlíð fjarlægður.
 - Fataherbergi á 2. hæð minnkað.
 - Skránigartalla upptærð.

- A - Breytingar á aðaluppdráttum 13.05.2008:**
- Staðsteypt súla á 1. hæð í norðaustur horni stækkuð
 - Efri hæð stækkuð í norðvestur horni á 2. hæð
 - Komið er fyrir hurð í badherbergi út á verönd á 2. hæð.
 - Skránigartalla laglærð.

10M

Þór Jóhannsson og Þórhildur Þórðardóttir

Einbýlishús

Brekkúas 4 0107

Aðaluppdráttur

GRUNNMYND 1. OG 2. HÆÐAR
Landnr.: 207162 St.gr.: 14100040

MKV.: 1:100
DAGS: 10.05.2007
TEIKNAD: AS
SKRÁ: Brekkúas-G11hwg

(99)2.03

Jón Ben
 Jón Ben Einarsson BFI
 kt: 190665-4299

NORÐURVELUR 4 - 230 KEFLAVÍK - S: 421 3263 - GSM:847 2503

© JÓN BEN
ÖLL AFNOT OG AFRITUN TEIKNINGAR AD HILUTA EDA Í HEILD ER HÁÐ SKRIFLEGU LEYFI HÖFUNDRAR