




ÚTLIT AUSTUR mkv. 1:100

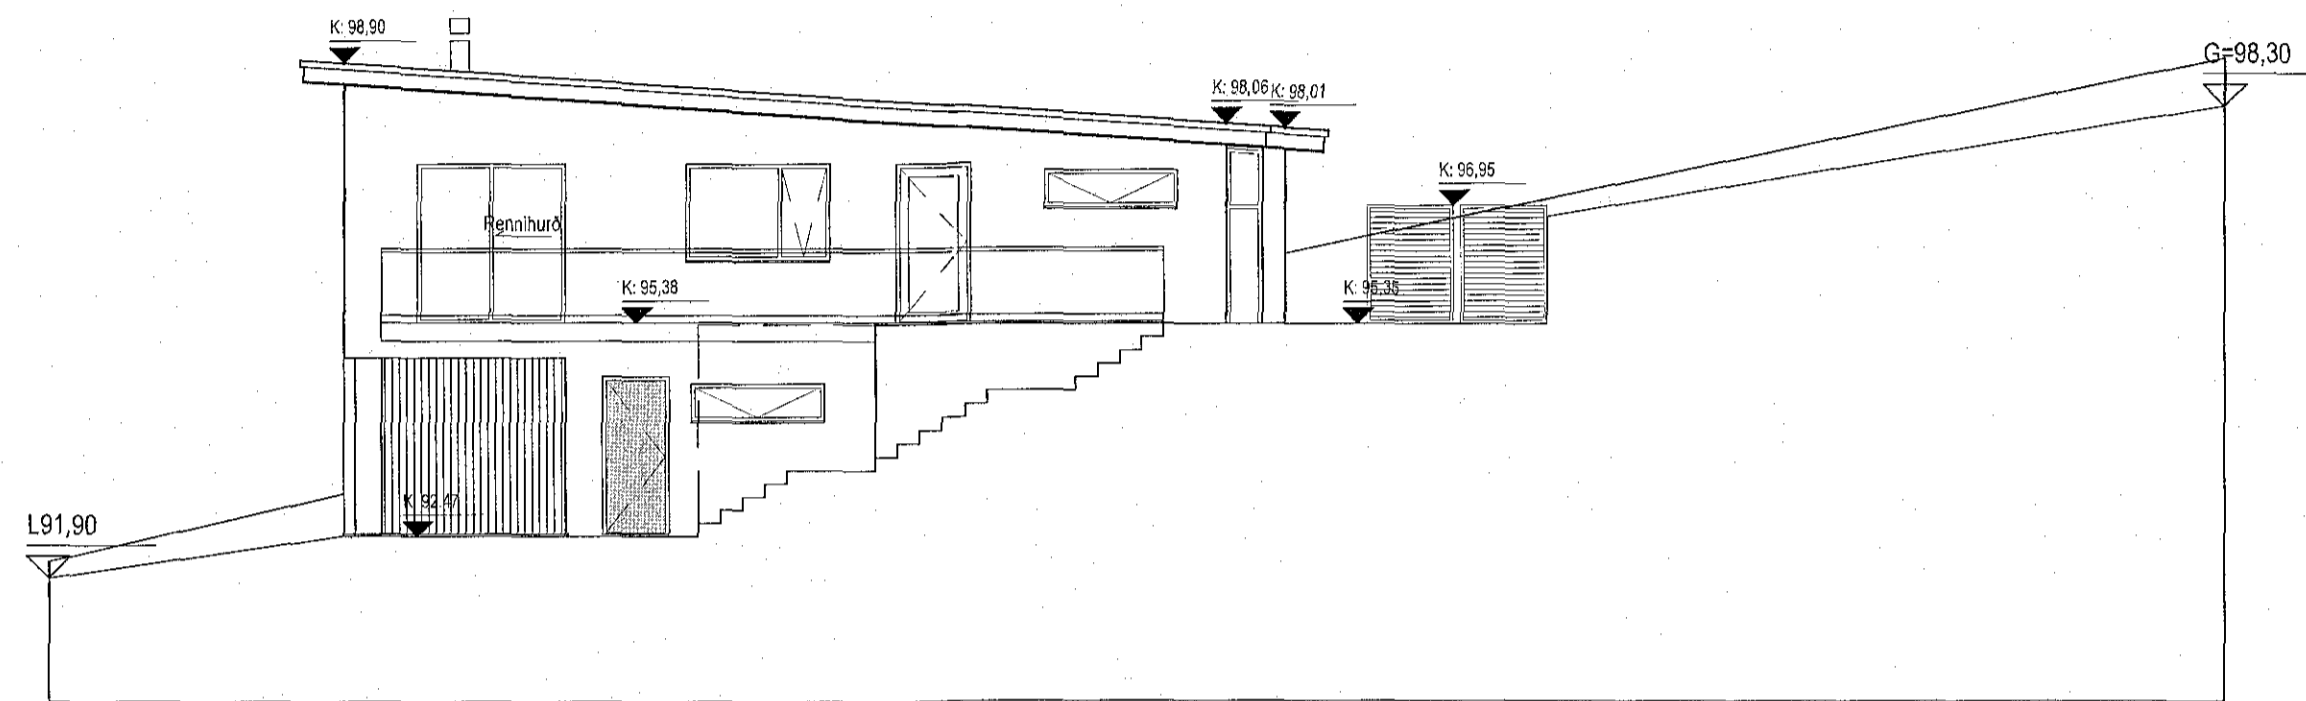

ÚTLIT NORÐUR mkv. 1:100

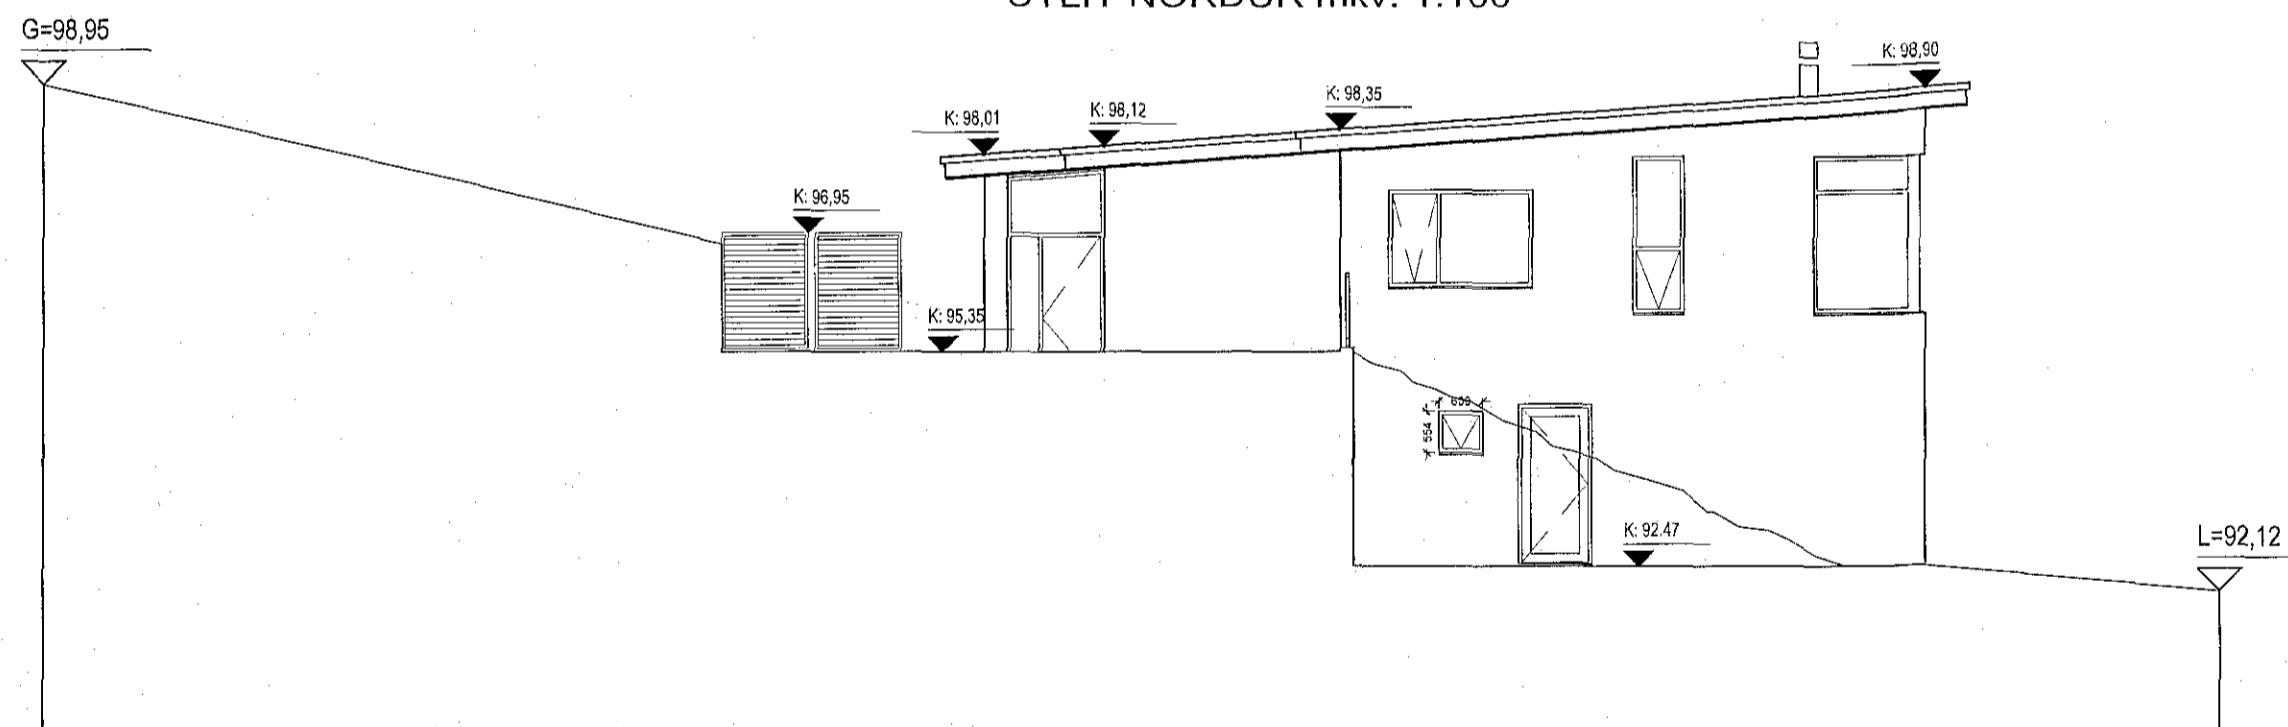

ÚTLIT SUÐUR mkv. 1:100

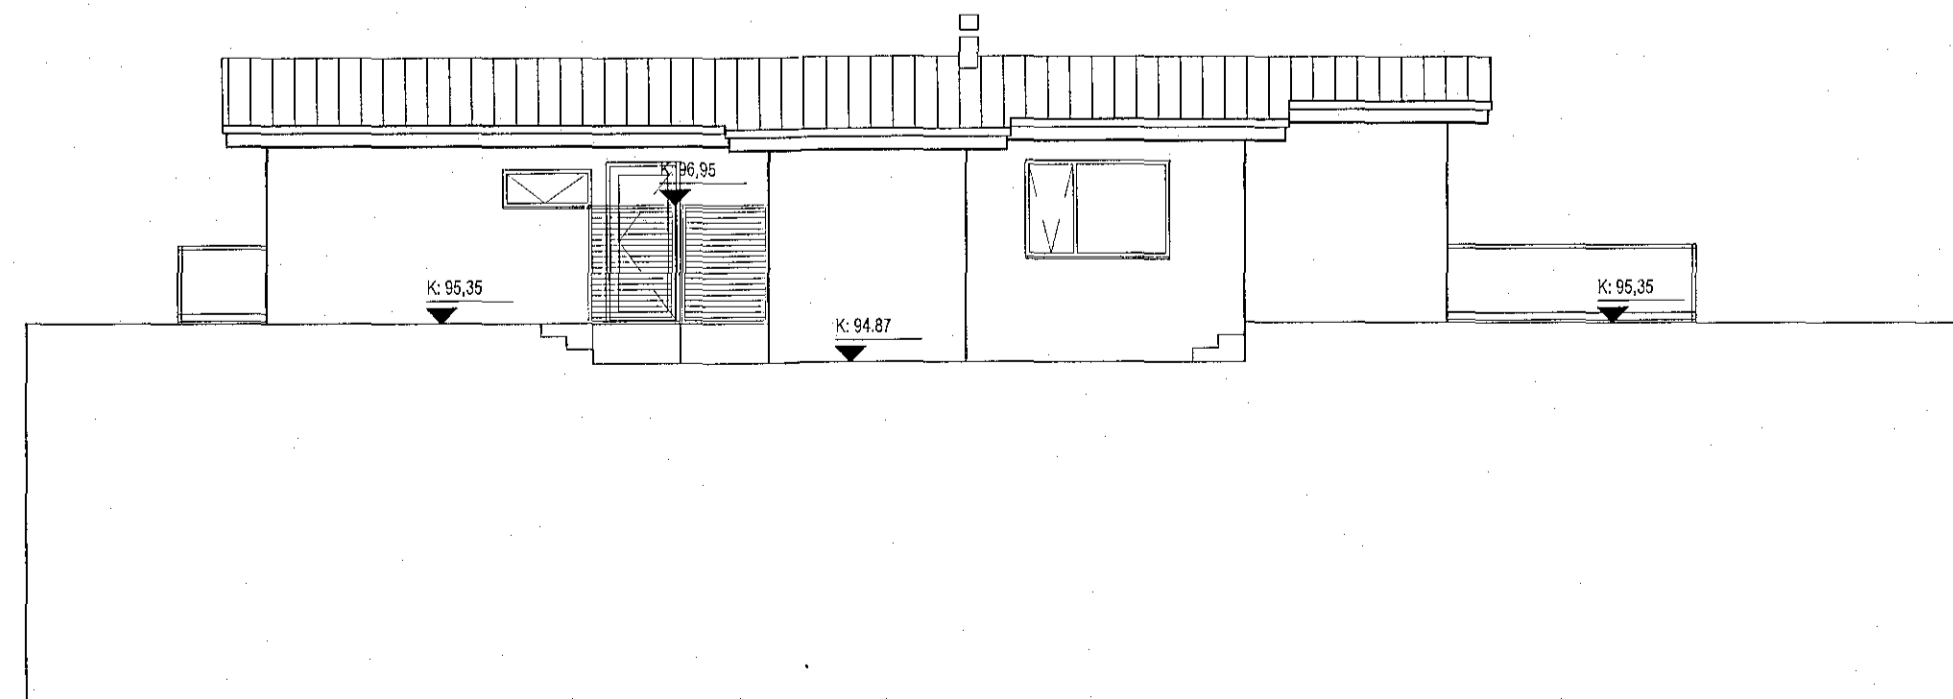

ÚTLIT VESTUR mkv. 1:100

Samþykkt þann
09. des. 2015
Byggingafulltrúinn í Hamarhlíð

- B - Breytingar á aðaluppdráttum 20.10.2015:**
1. Geymsla í bílgeymslu flutti í áður fyllt rými á jarðhæð.
 2. Fyllt rými við hlið stiga á jarðhæð minnkað.
 3. Stigi utanhúss á suðurhlöð fjarlægður.
 4. Fataherbergi á 2. hæð minnkað.
 5. Skráningartafla uppfærð.

- A - Breytingar á aðaluppdráttum 13.05.2008:**
1. Staðsteypt súla á 1. hæð í norðaustur horni stækkuð
 2. Efrri hæð stækkuð í norðvestur horni á 2. hæð
 3. Komið er fyrir hurð í baðherbergi út á verönd á 2. hæð.
 4. Skráningartafla lagfærð.

10M

Þór Jóhannsson og Þórhildur Þórðardóttir

Einbýlishús

Brekkúas 4

0107

Aðaluppdráttur

ÚTLIT

Landnr.: 207162 St.gr.: 14100040

MKV.: 1:100

DAGS: 10.05.2007

TEIKNAD: AS

SKRÁ: Brekkúas-GT.dwg

(99)2.05 B

Jón Ben Einarsson BFI
kt: 190665-4299

NORÐURVELLUR 4 - 230 KEFLAVÍK - S: 421 3263 - GSM: 847 2503

© JÓN BEN
ÖLL AFNOT OG AFRITUN TEIKNINGAR AD HLUATA EDA Í HEILD ER HÁÐ SKRIFLEGU LEYFI HÖFUNDAR