


15/12/15 1512241

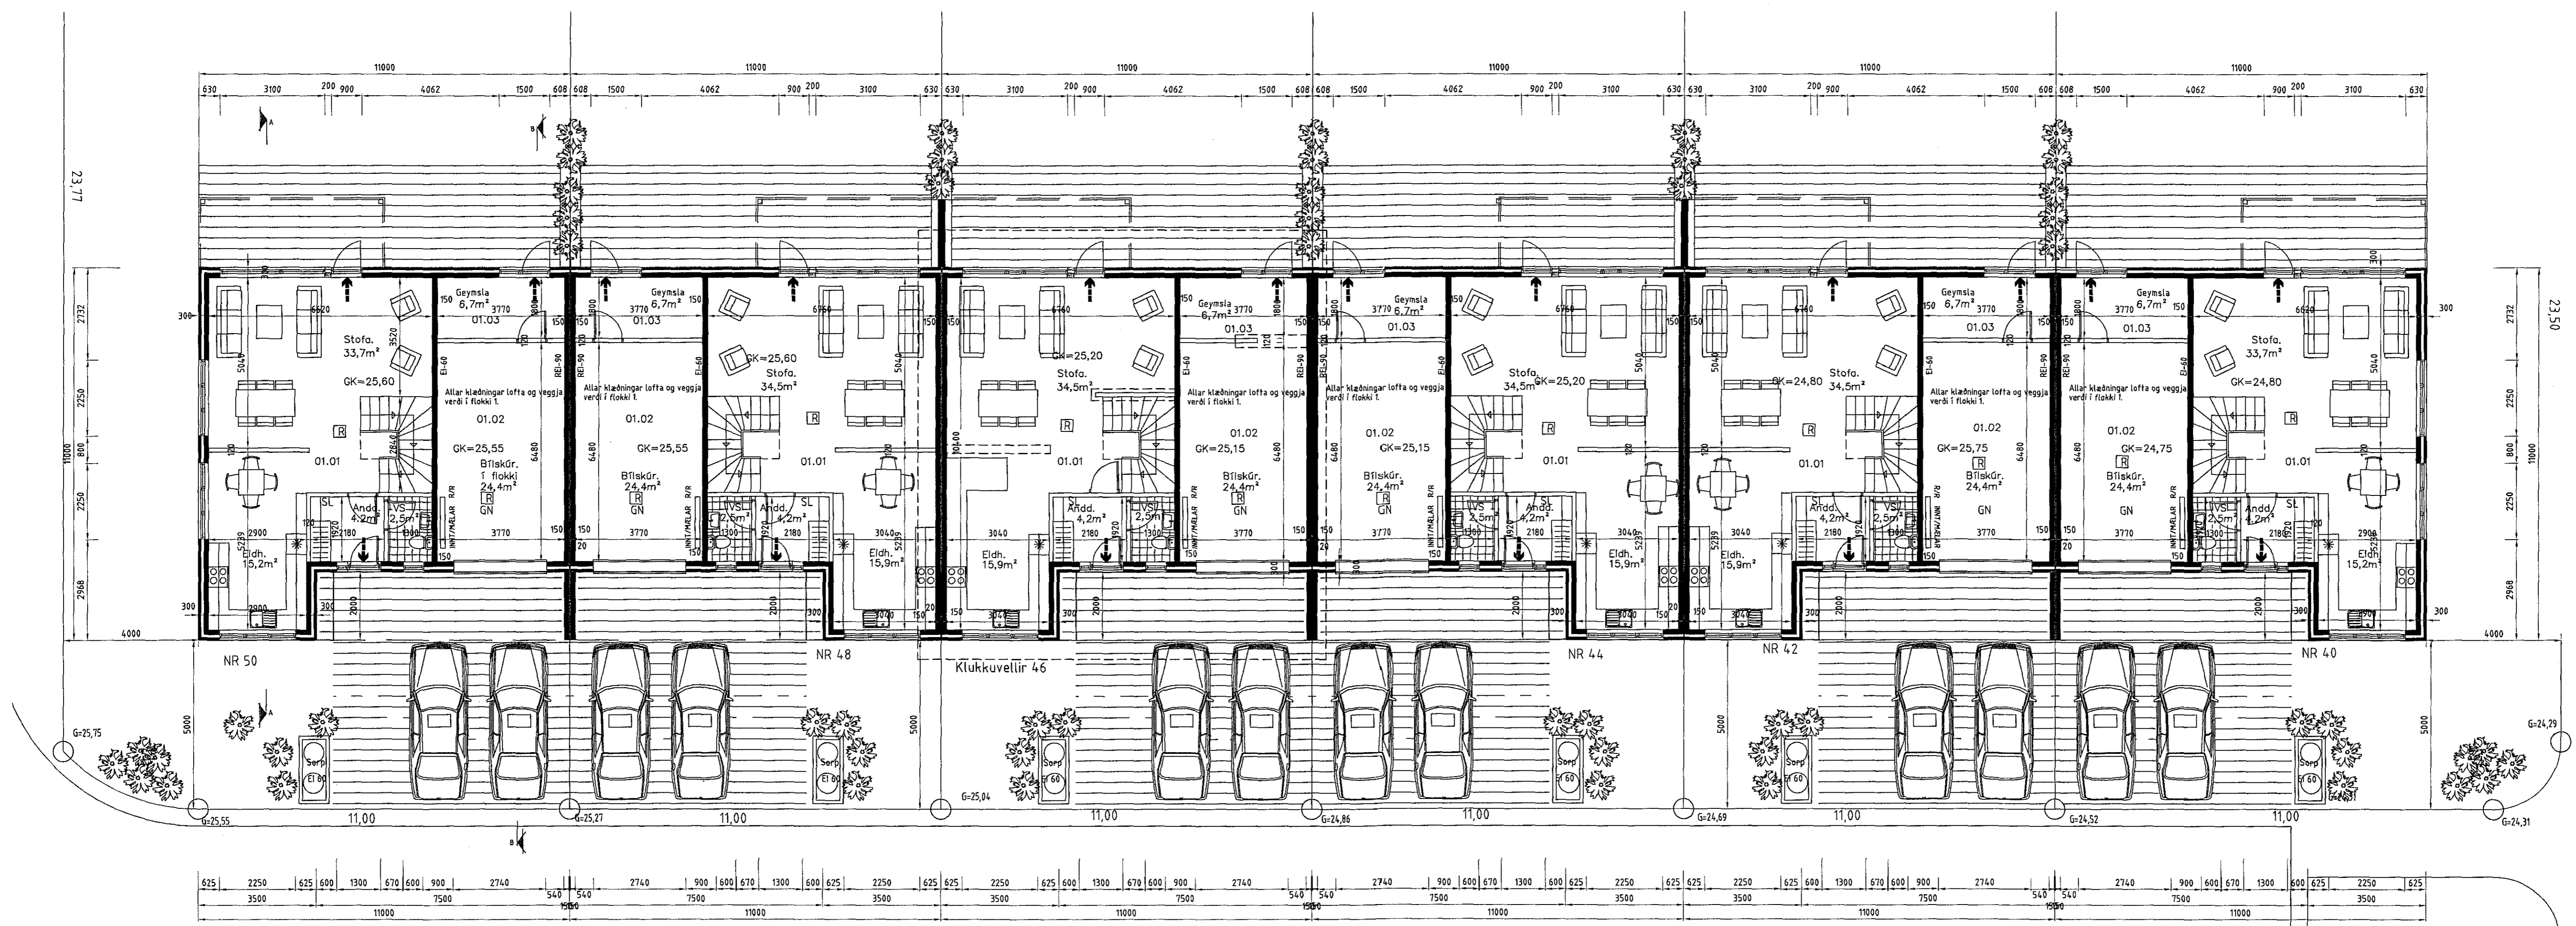

1.HÆÐ KLUKKUVELLIR

- TÁKN Á TEIKNINGUM:
- ☐ Reykskynjari
 - SL Stökkvifæli
 - BO Björgunarpop
 - LR Loftfæsing
 - GK Gálfkátar
 - GN Gálfniðurfall
 - GSN Niðurfall m/ gegnumstreymi
 - R.R Rafmagnstafía
 - 01.01.01 Matshluta og nefeininganúmer
 - Rýmingarátt björgunaropa
 - Rýmingarleið
 - Kótar á sniðum

Bygging: dags. teikn.: yfirt.
A: Lettir innveggir (merkir m. brottinni línu) breytast, Klukkuvellir 46.
B:
verk: Klukkuvellir 40-50
efni: Grunnmynd 1. hæð

mælikvarði: 1:100 Skráðarheiti: 15-002
frumstærð blaði: A1 verknr: 15-002
teiknaði: PS dagselm. útgáfu: 16. des 2015
yfirtaend: RK endurskoðað.