


Samþykkt þann

25 FEB 2015

Byggingafulltrúinn í Hafnarfirði
F.h. Sigurður Steinar Jónsson

Sótt er um leyfi til að byggja yfir svalir í risi á húseininni Álfaskeiði 34, Hafnarfirði. Verður svalalokunin reist með þar til gerðum prófílum og gleri og sest ofan á núverandi svalahandrið.

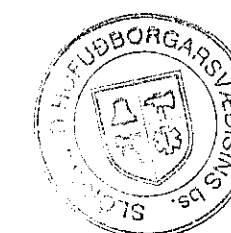

13.2.15
P.V.

Álfaskeið 34 Hafnarfirði A2 blað 1 af 2

Yfirbyggðar svalir 215.01

Grunnmyndir, útlit, skurður og afstöðumynd

Breytt Dags Lýsing:
01 12.02.2015 Afstöðumynd breytt

Hannað: PVB Telnað: SPV Dagaett: 30.10.2014 MKV: 1:100, 1:500


060346-2248




PÁLL V. BJARNASON ARKITEKT FAÍ
ÓLÖF PÁLSDÓTTIR ARKITEKT
HÖNNUN - RÁÐGJÖF - ENDURBYGGINGAR

KJÖRGARÐI, LAUGAVEGI 59 KT. 43 1005-0690
101 REYKJAVÍK Sími: 8219880


www.p-ark.is p-ark@p-ark.is

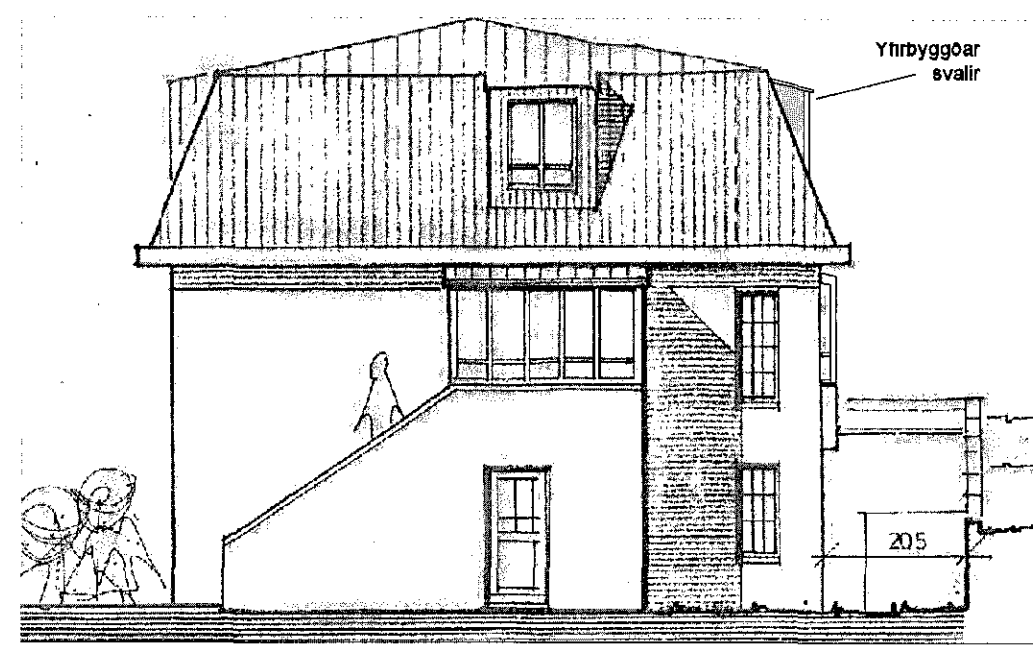


Útlit Norðaustur 1:100

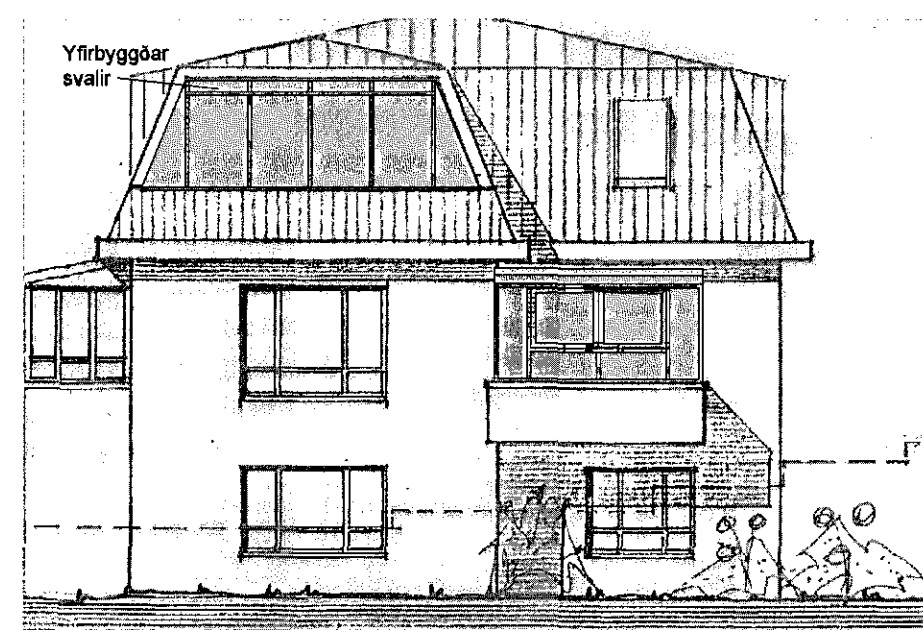


Útlit Suðvestur 1:100

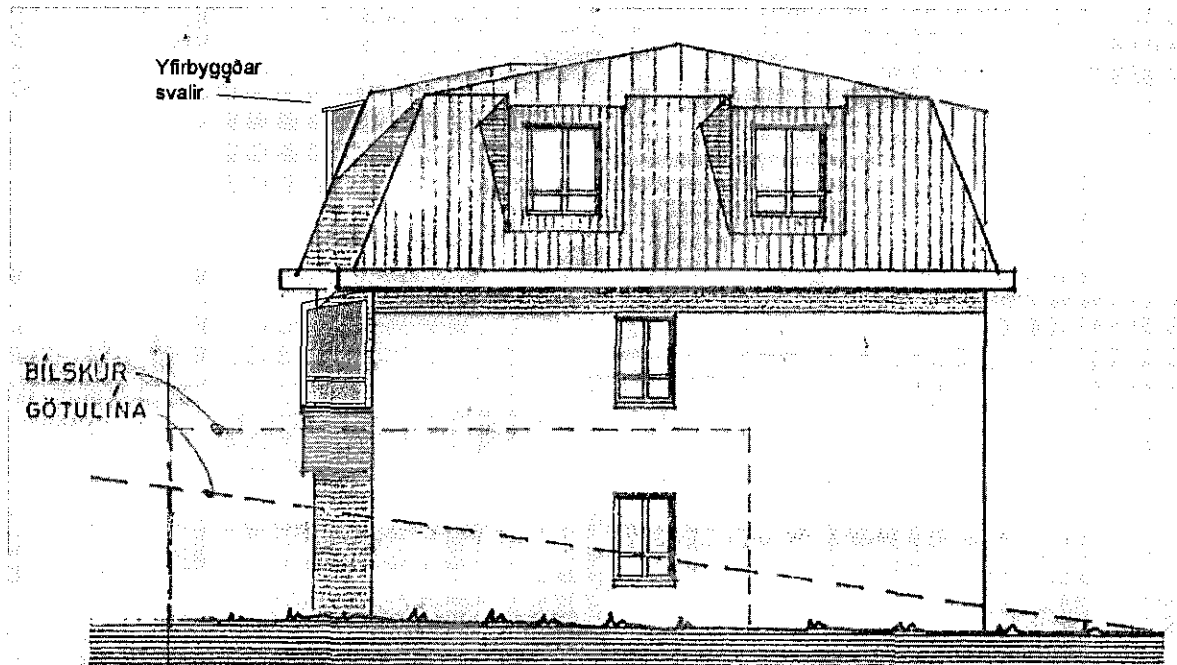

Útlit Suðaustur 1:100

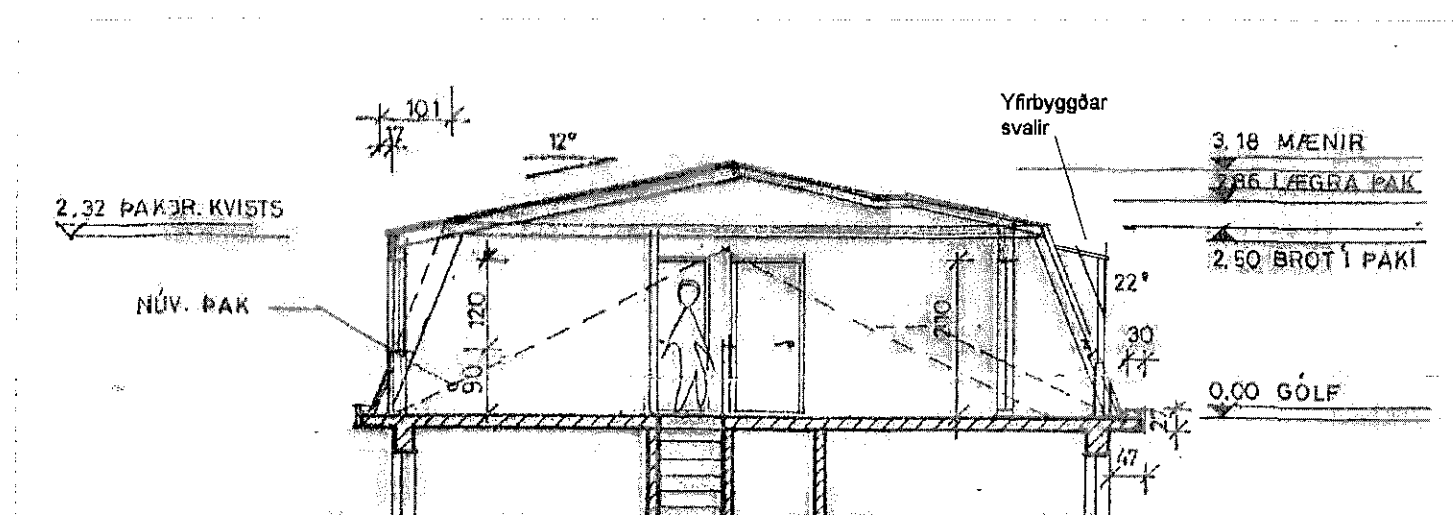

Skurður A-A 1:100

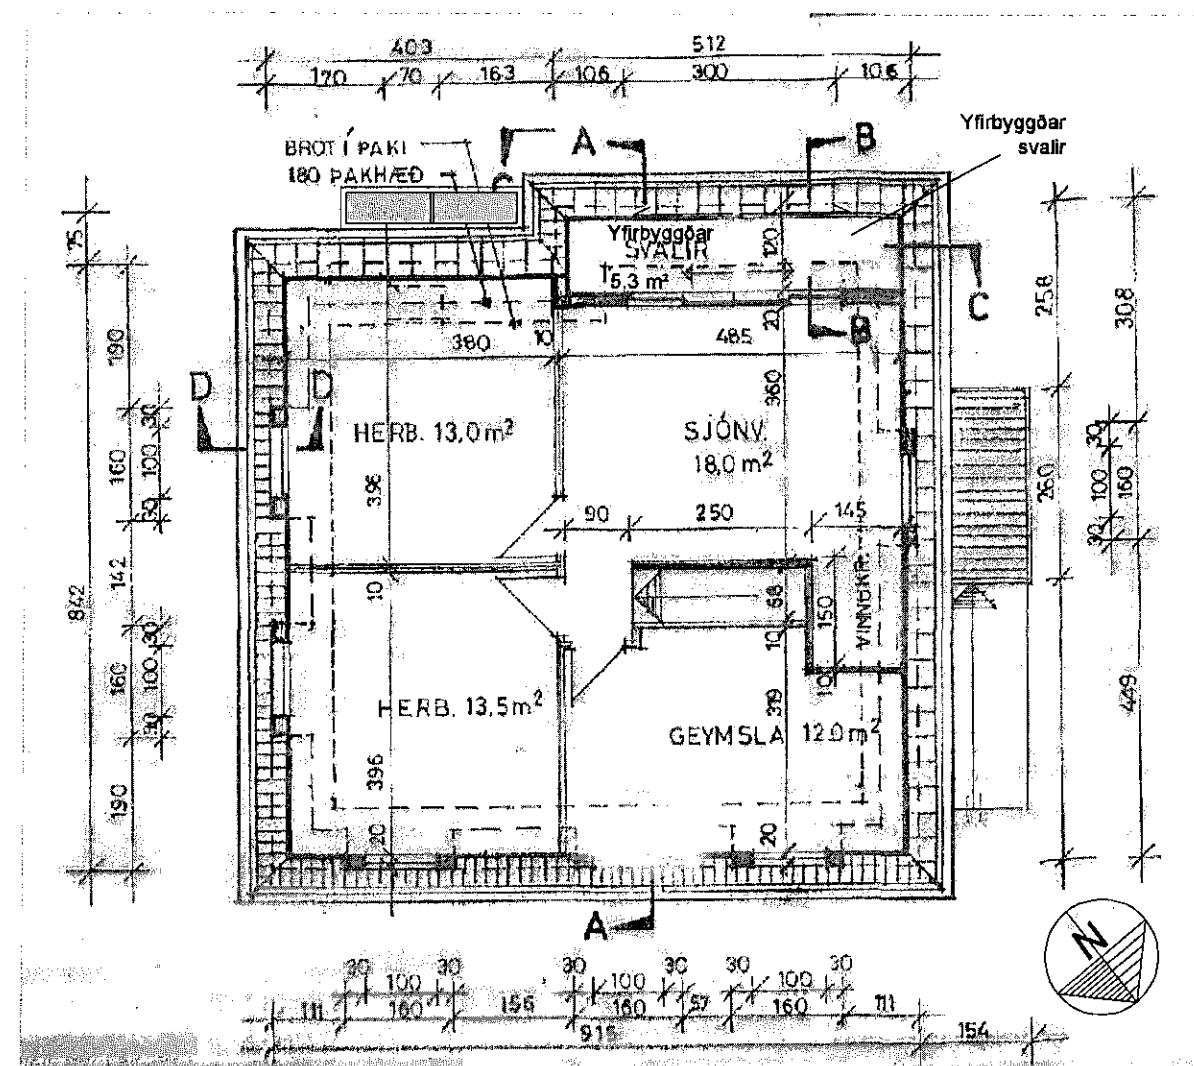

Grunnmynd 1:100



Afstöðumynd 1:500