



Mídv.41.1804 -- 2015.dwg

10.8.2015 16:54

JonG

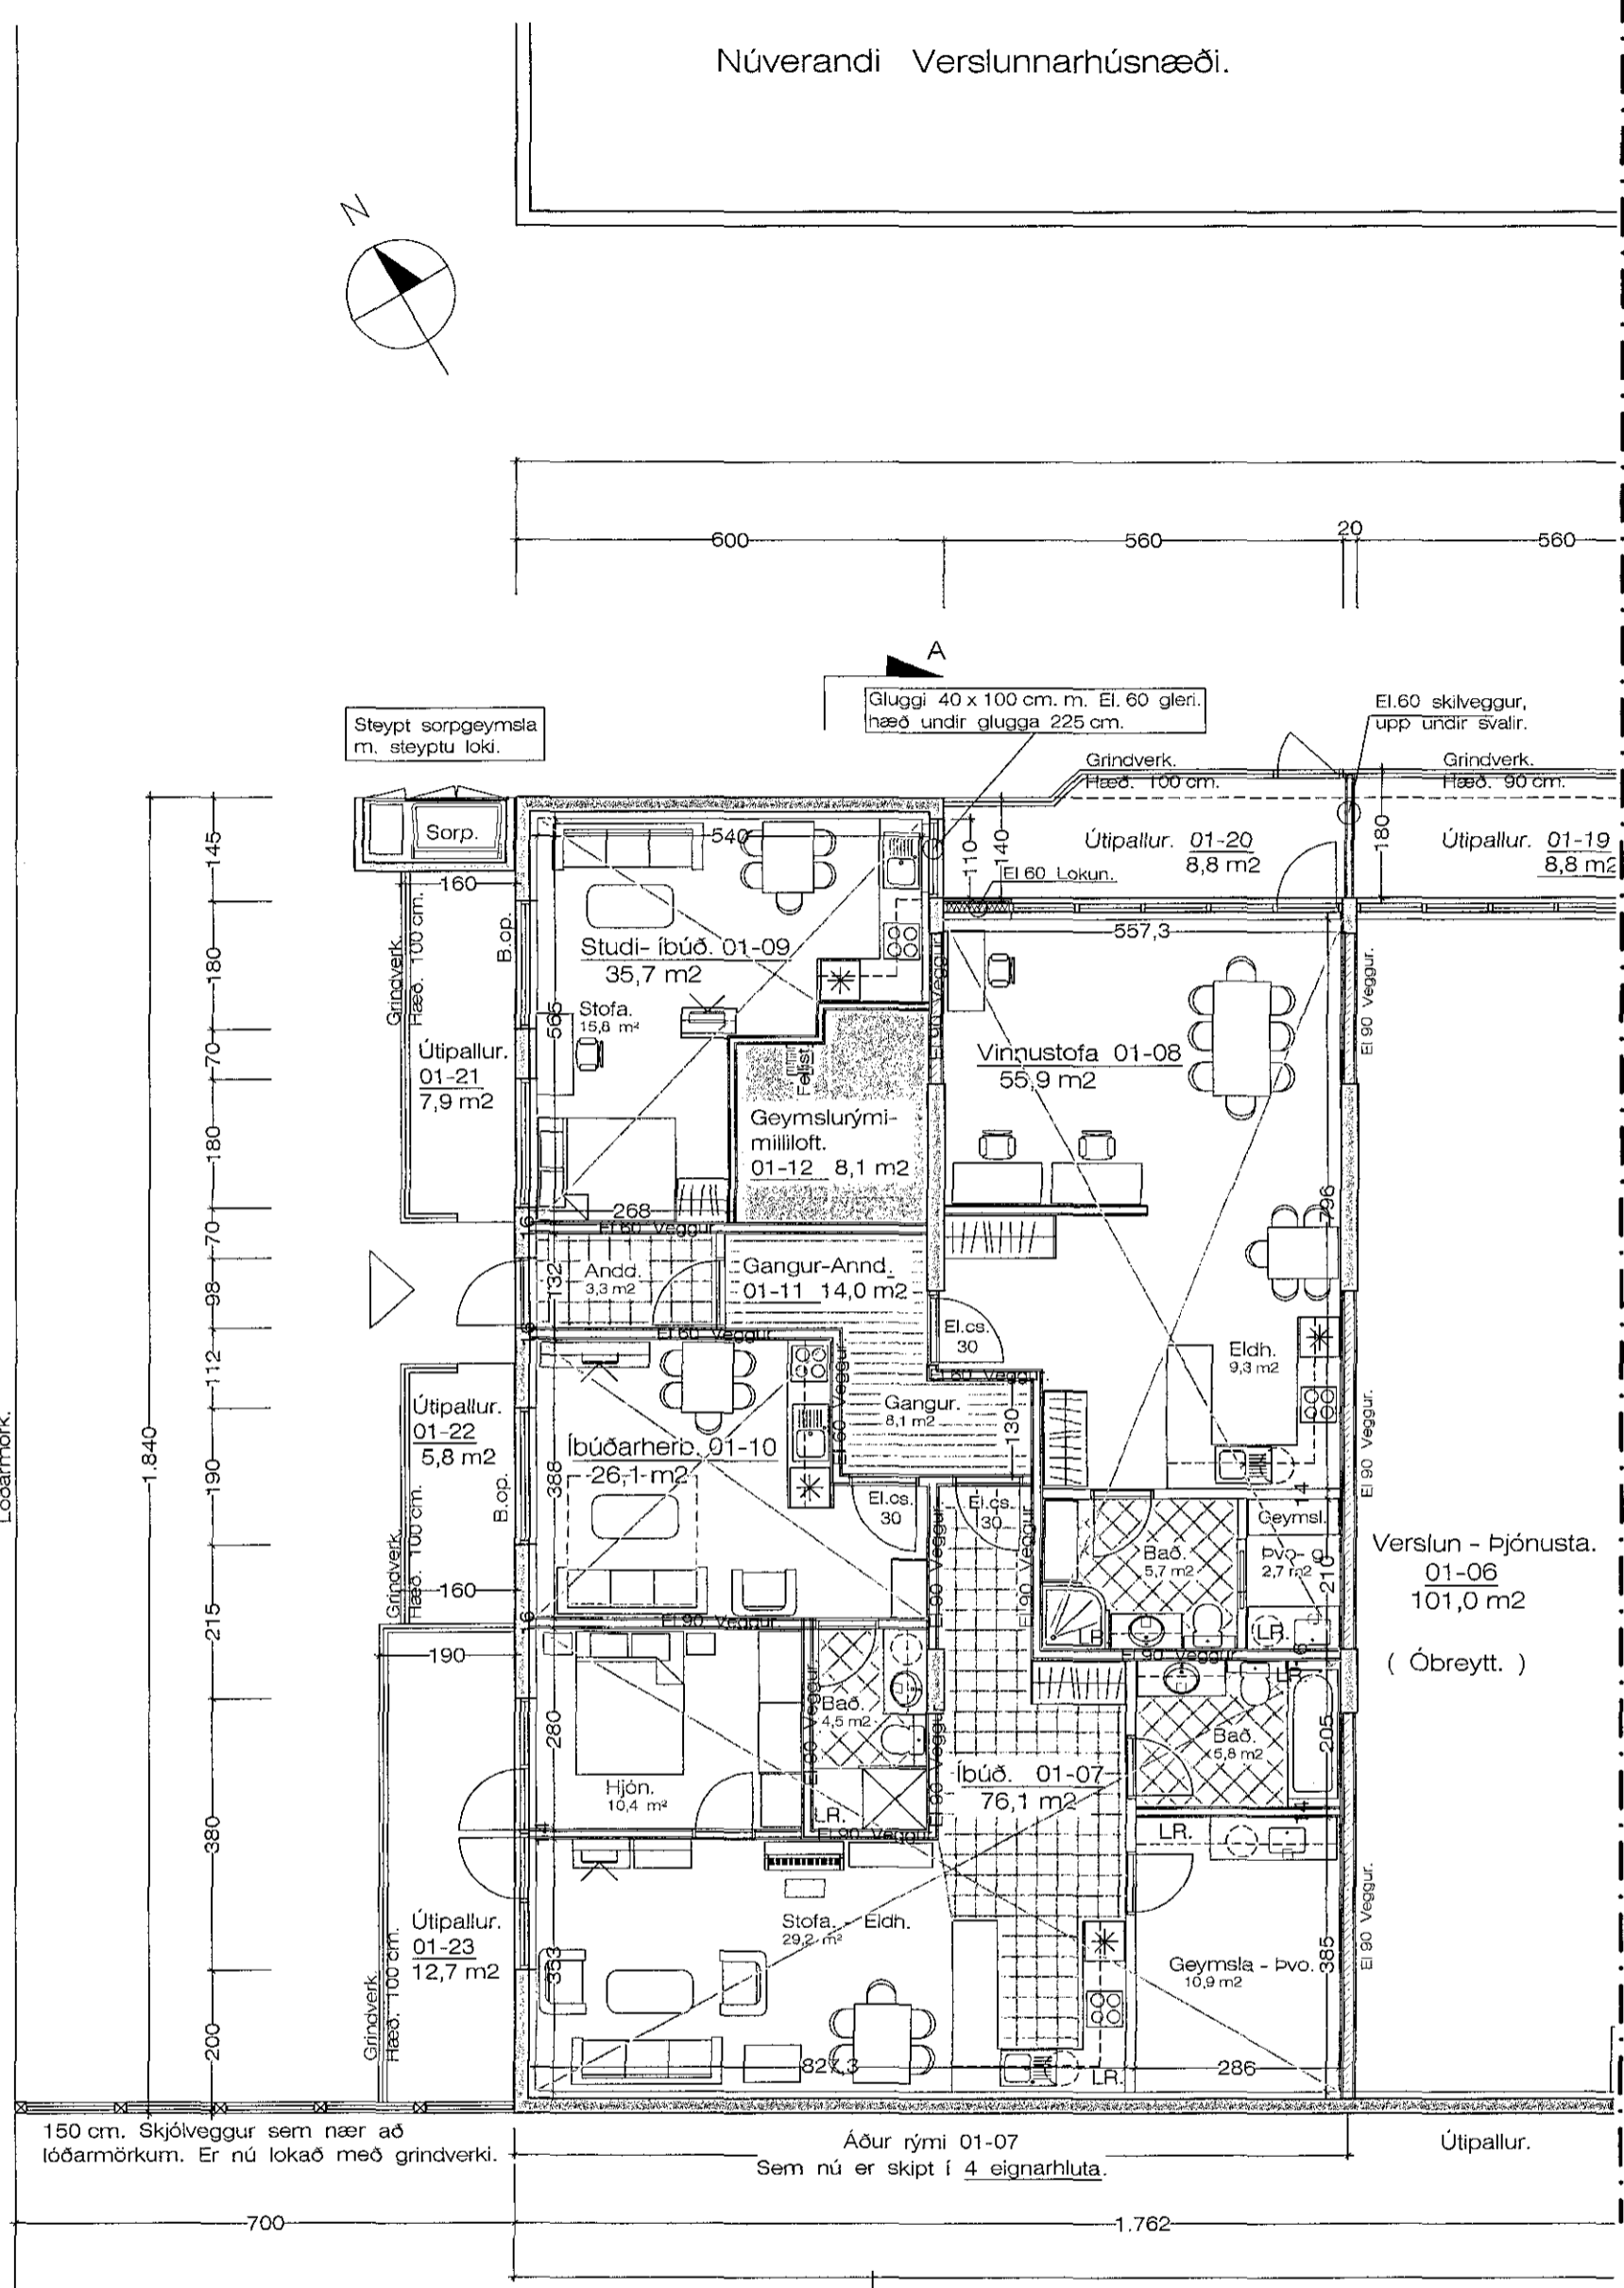


Grunnmynd Jarðhæðar. Milliloft. 1:100 Hlutamynd.

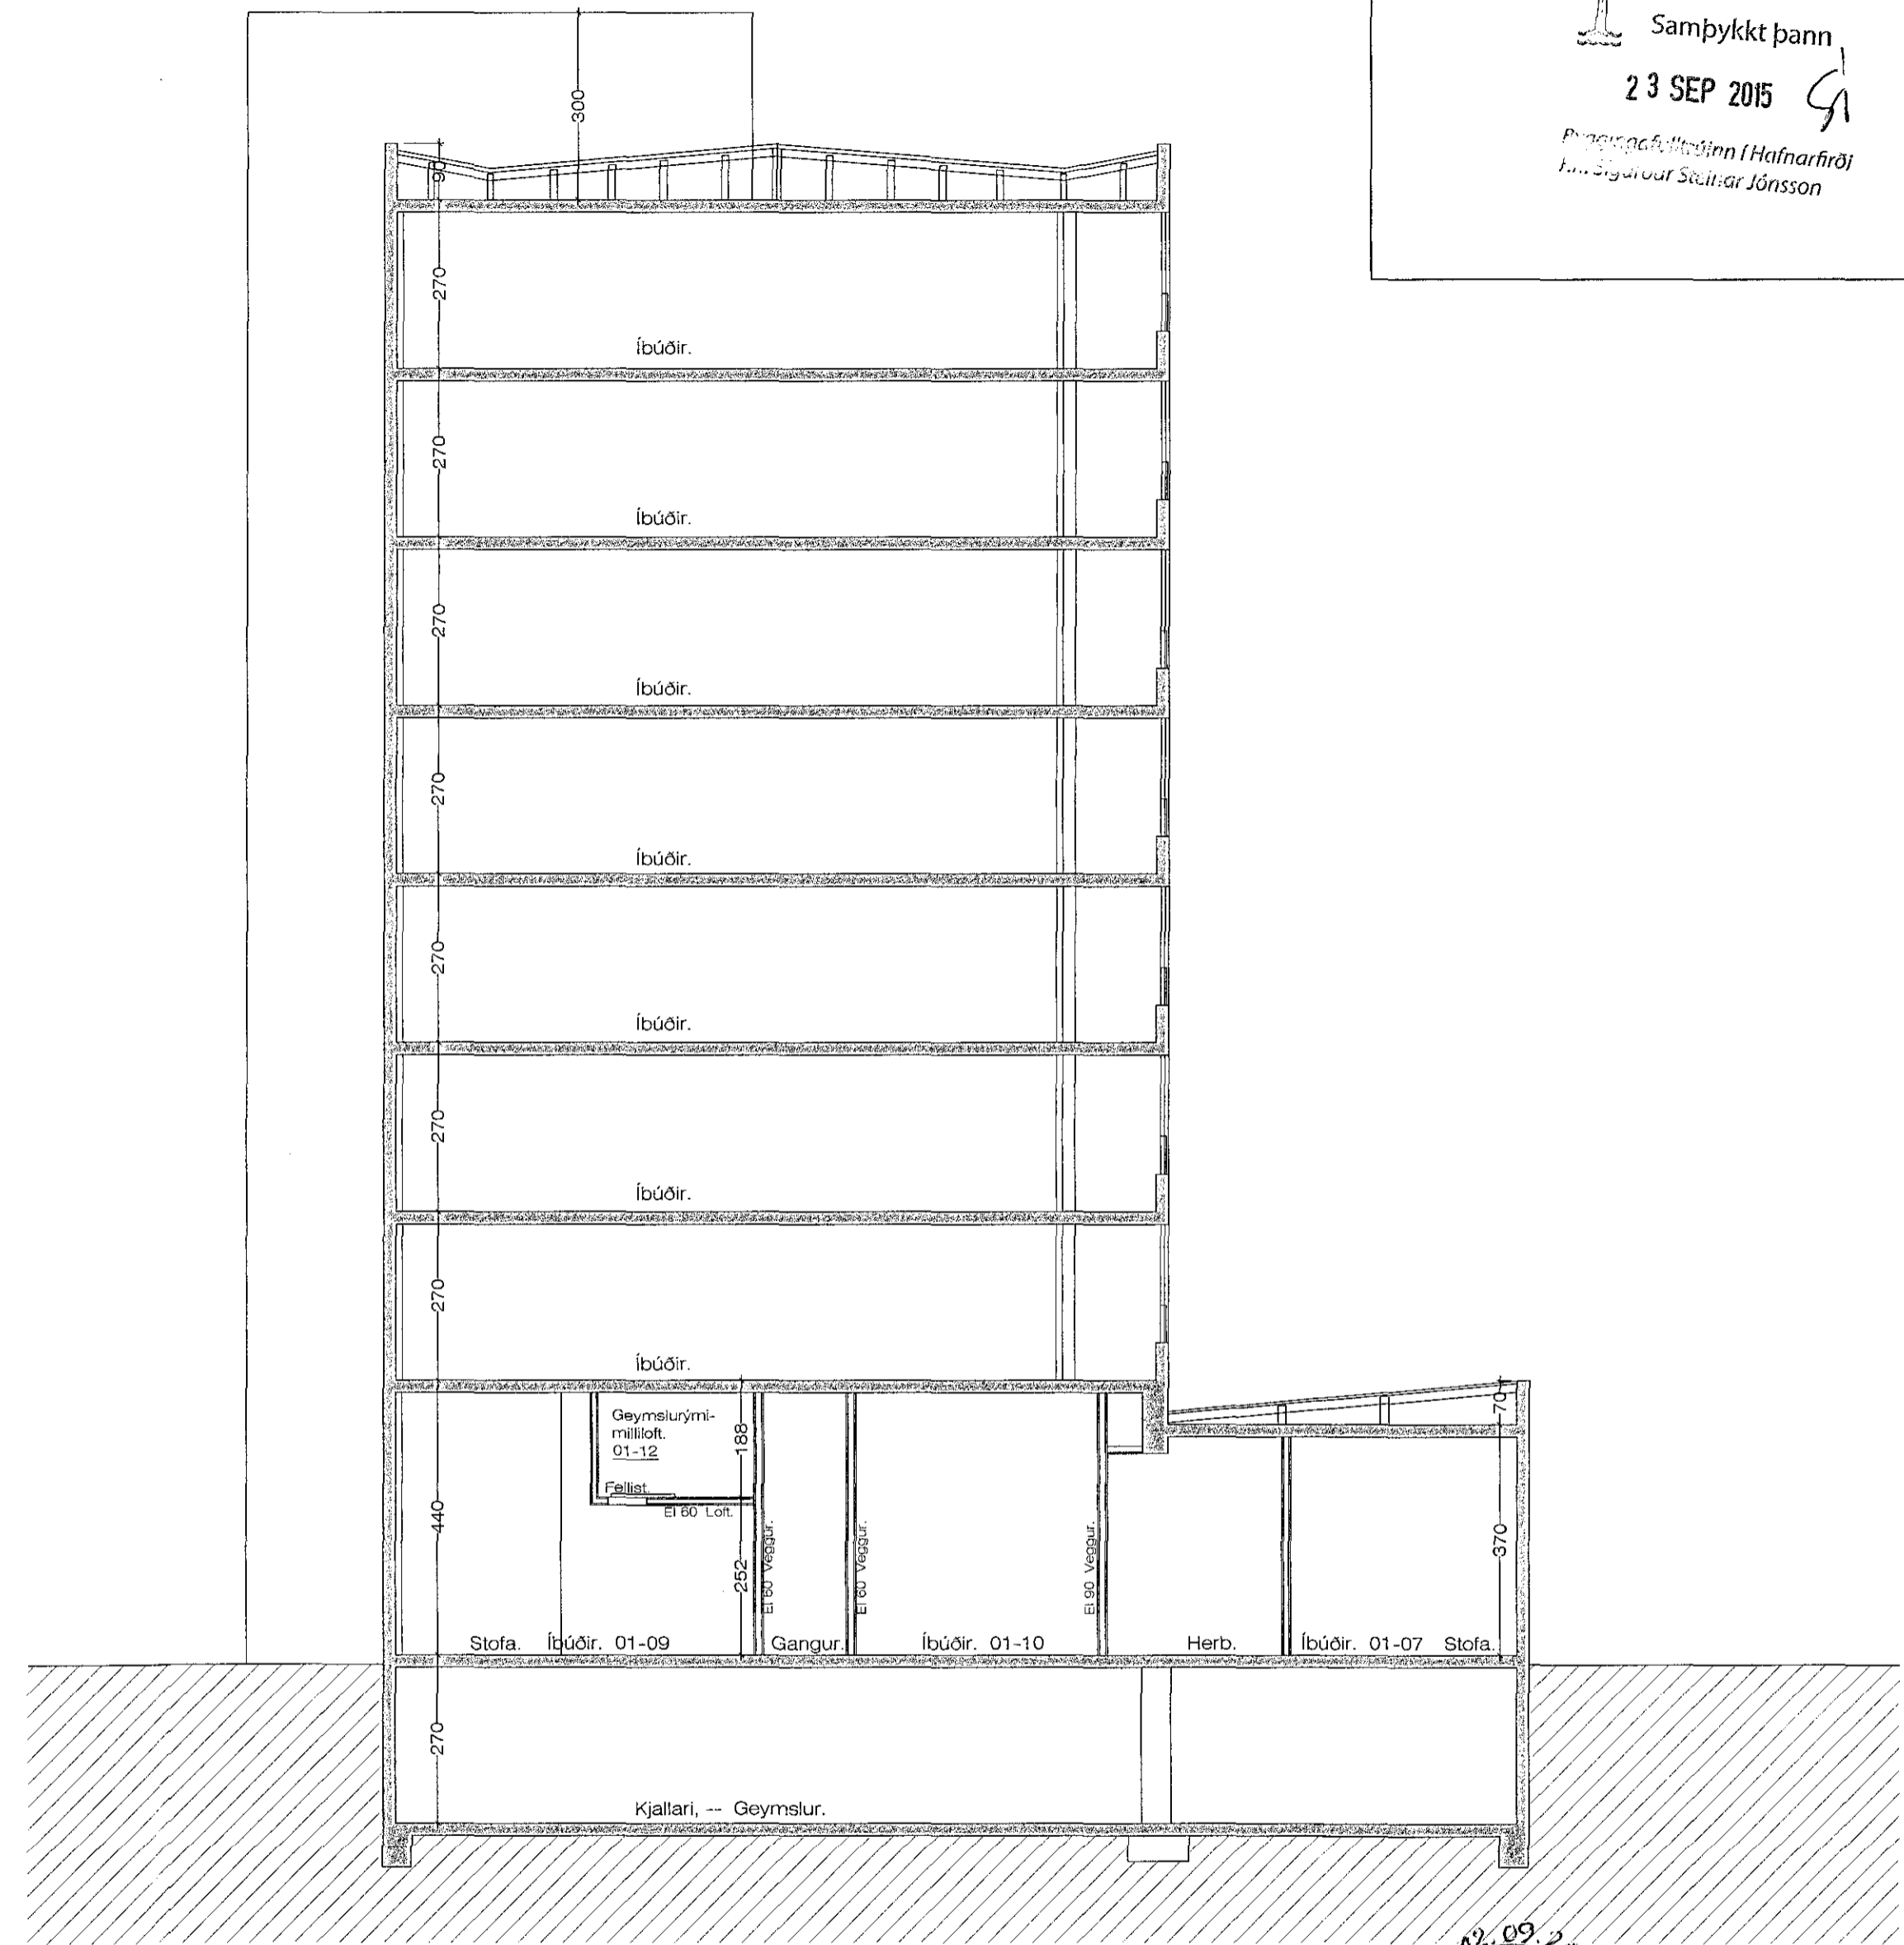

Sneiðing. A - A 1:100

Samþykkt þann  
23 SEP 2015  
Linn Sigurður Steinar Jónsson

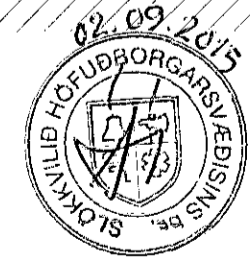

Breytt 8. - 8. - 2015  
Breytt innra skipulagi á rými 01-07  
Sótt er um að breyta rýminu í íbúðarhúsnæði með  
2. íbúðum, einu íbúðarherbergi og Vinnustofu.  
Breytt útliti á vestrhlið, við íbúð, 01-07  
Jafnframt er sótt um að setja skjólgrindar og palla  
útan við íbúðirnar á norður og vestrhlið.  
Samhlöða er sótt um að setja pall og grindverk  
framanvið rými. 01-06 Breytt skráningartöflu.

Miðvangur 41 Hafnarfirði. Grunnmynd.

VERK. NR. \_\_\_\_\_ DAGS. 10. - 10 - 2012 MÁL. 1:100  
TEIKN. NR. 03 BREYTT.

**JÓN GUÐMUNDSSON** ARKITEKT *Jón Guðmundsson* KT. 310551  
VINNUSTOFA SUÐURLANDSBRAUT 16 REYKJAVÍK SÍMI 552 5055