



AUSTURGAFL. 1:100

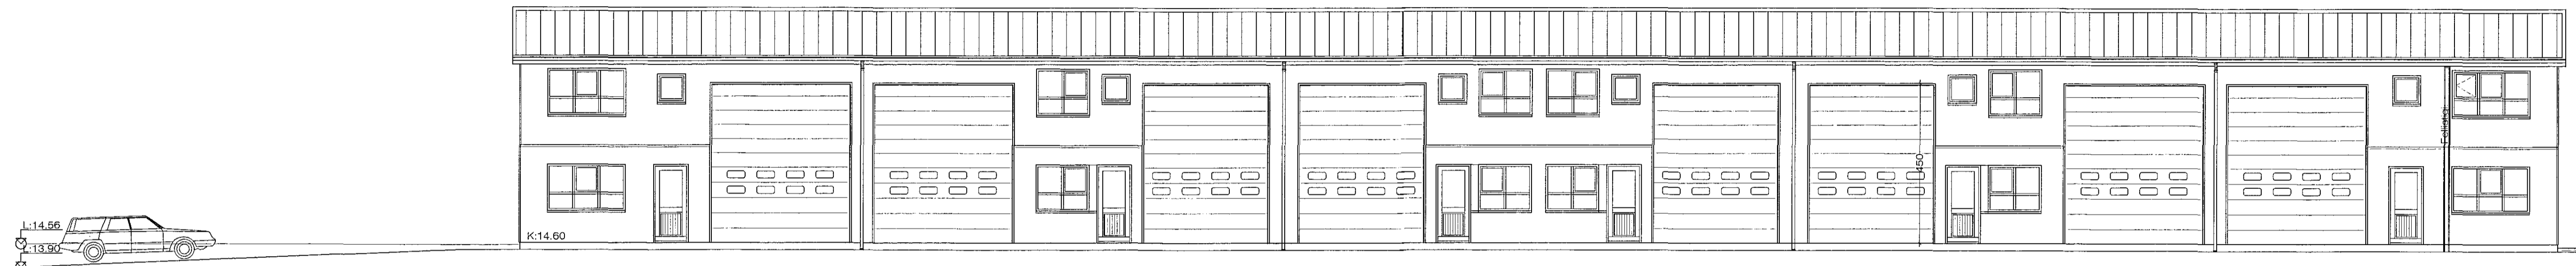

NORÐURHLIÐ. 1:100



VESTURGAFL. 1:100

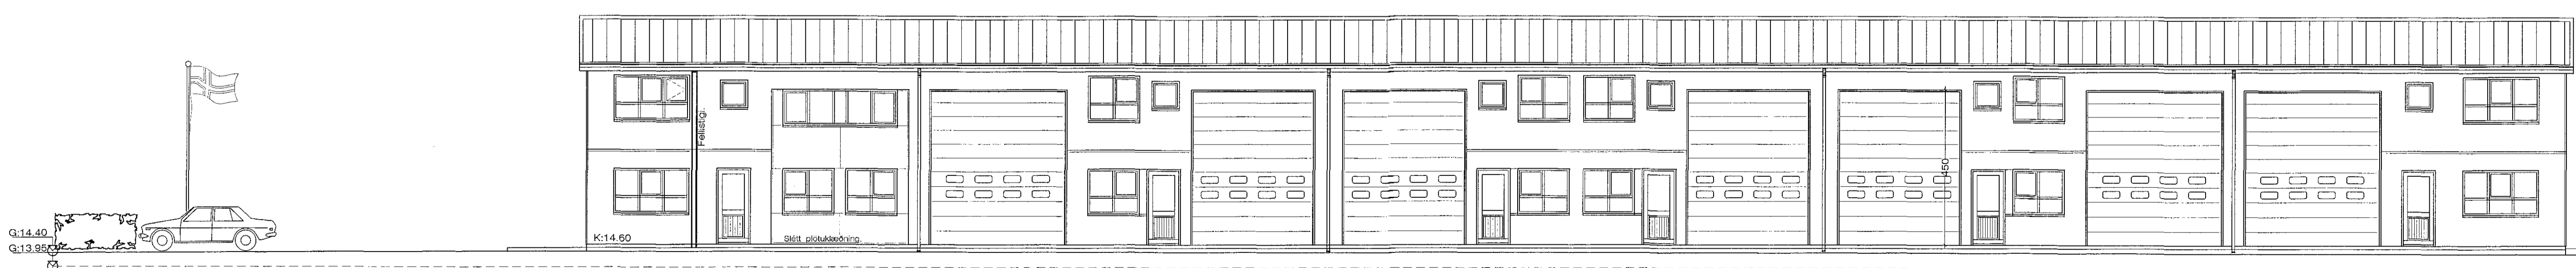

SUÐURHLIÐ. 1:100



30.8.2015 17:15
 Raud. 11.1906 - Breytt. --2015.dwg
 JonG

Breytt. 25. - 8. - 2015
 Felt út fellihúsi á suðurhlíð og settir gluggar og slétt klæðning í hurðargatú.

Breytt. 30. - 8. - 2007
 Bætt inn fellistigum á suður og norðurhlíð, og bætt við opnanlegum fögum við hlíðina.
 Breytt. 30. - 3. - 2006
 Breytt hæðarkóta á húsinu í samræmi við mæliblað af húsinu.
 Breytt hæðum á innkeyrsluhúrdum.

Rauðhella 11 Hafnarfirði. Útlit.

VERK. NR. 281 DAGS. 3 - 5. - 2005 MÁL. 1:100
 TEIKN. NR. 04 BREYTT.

JÓN GUÐMUNDSSON ARKITEKT *Jón Guðmundsson* KT. 010581
 VINNUSTOFA SUÐURLANDSBRAUT 16 REYKJAVÍK SÍMI 552 6085 3259