


51116 1511226

Samþykkt þann  
 25. nóv. 2015  
 Byggingafulltrúinn í Hafnarfirði

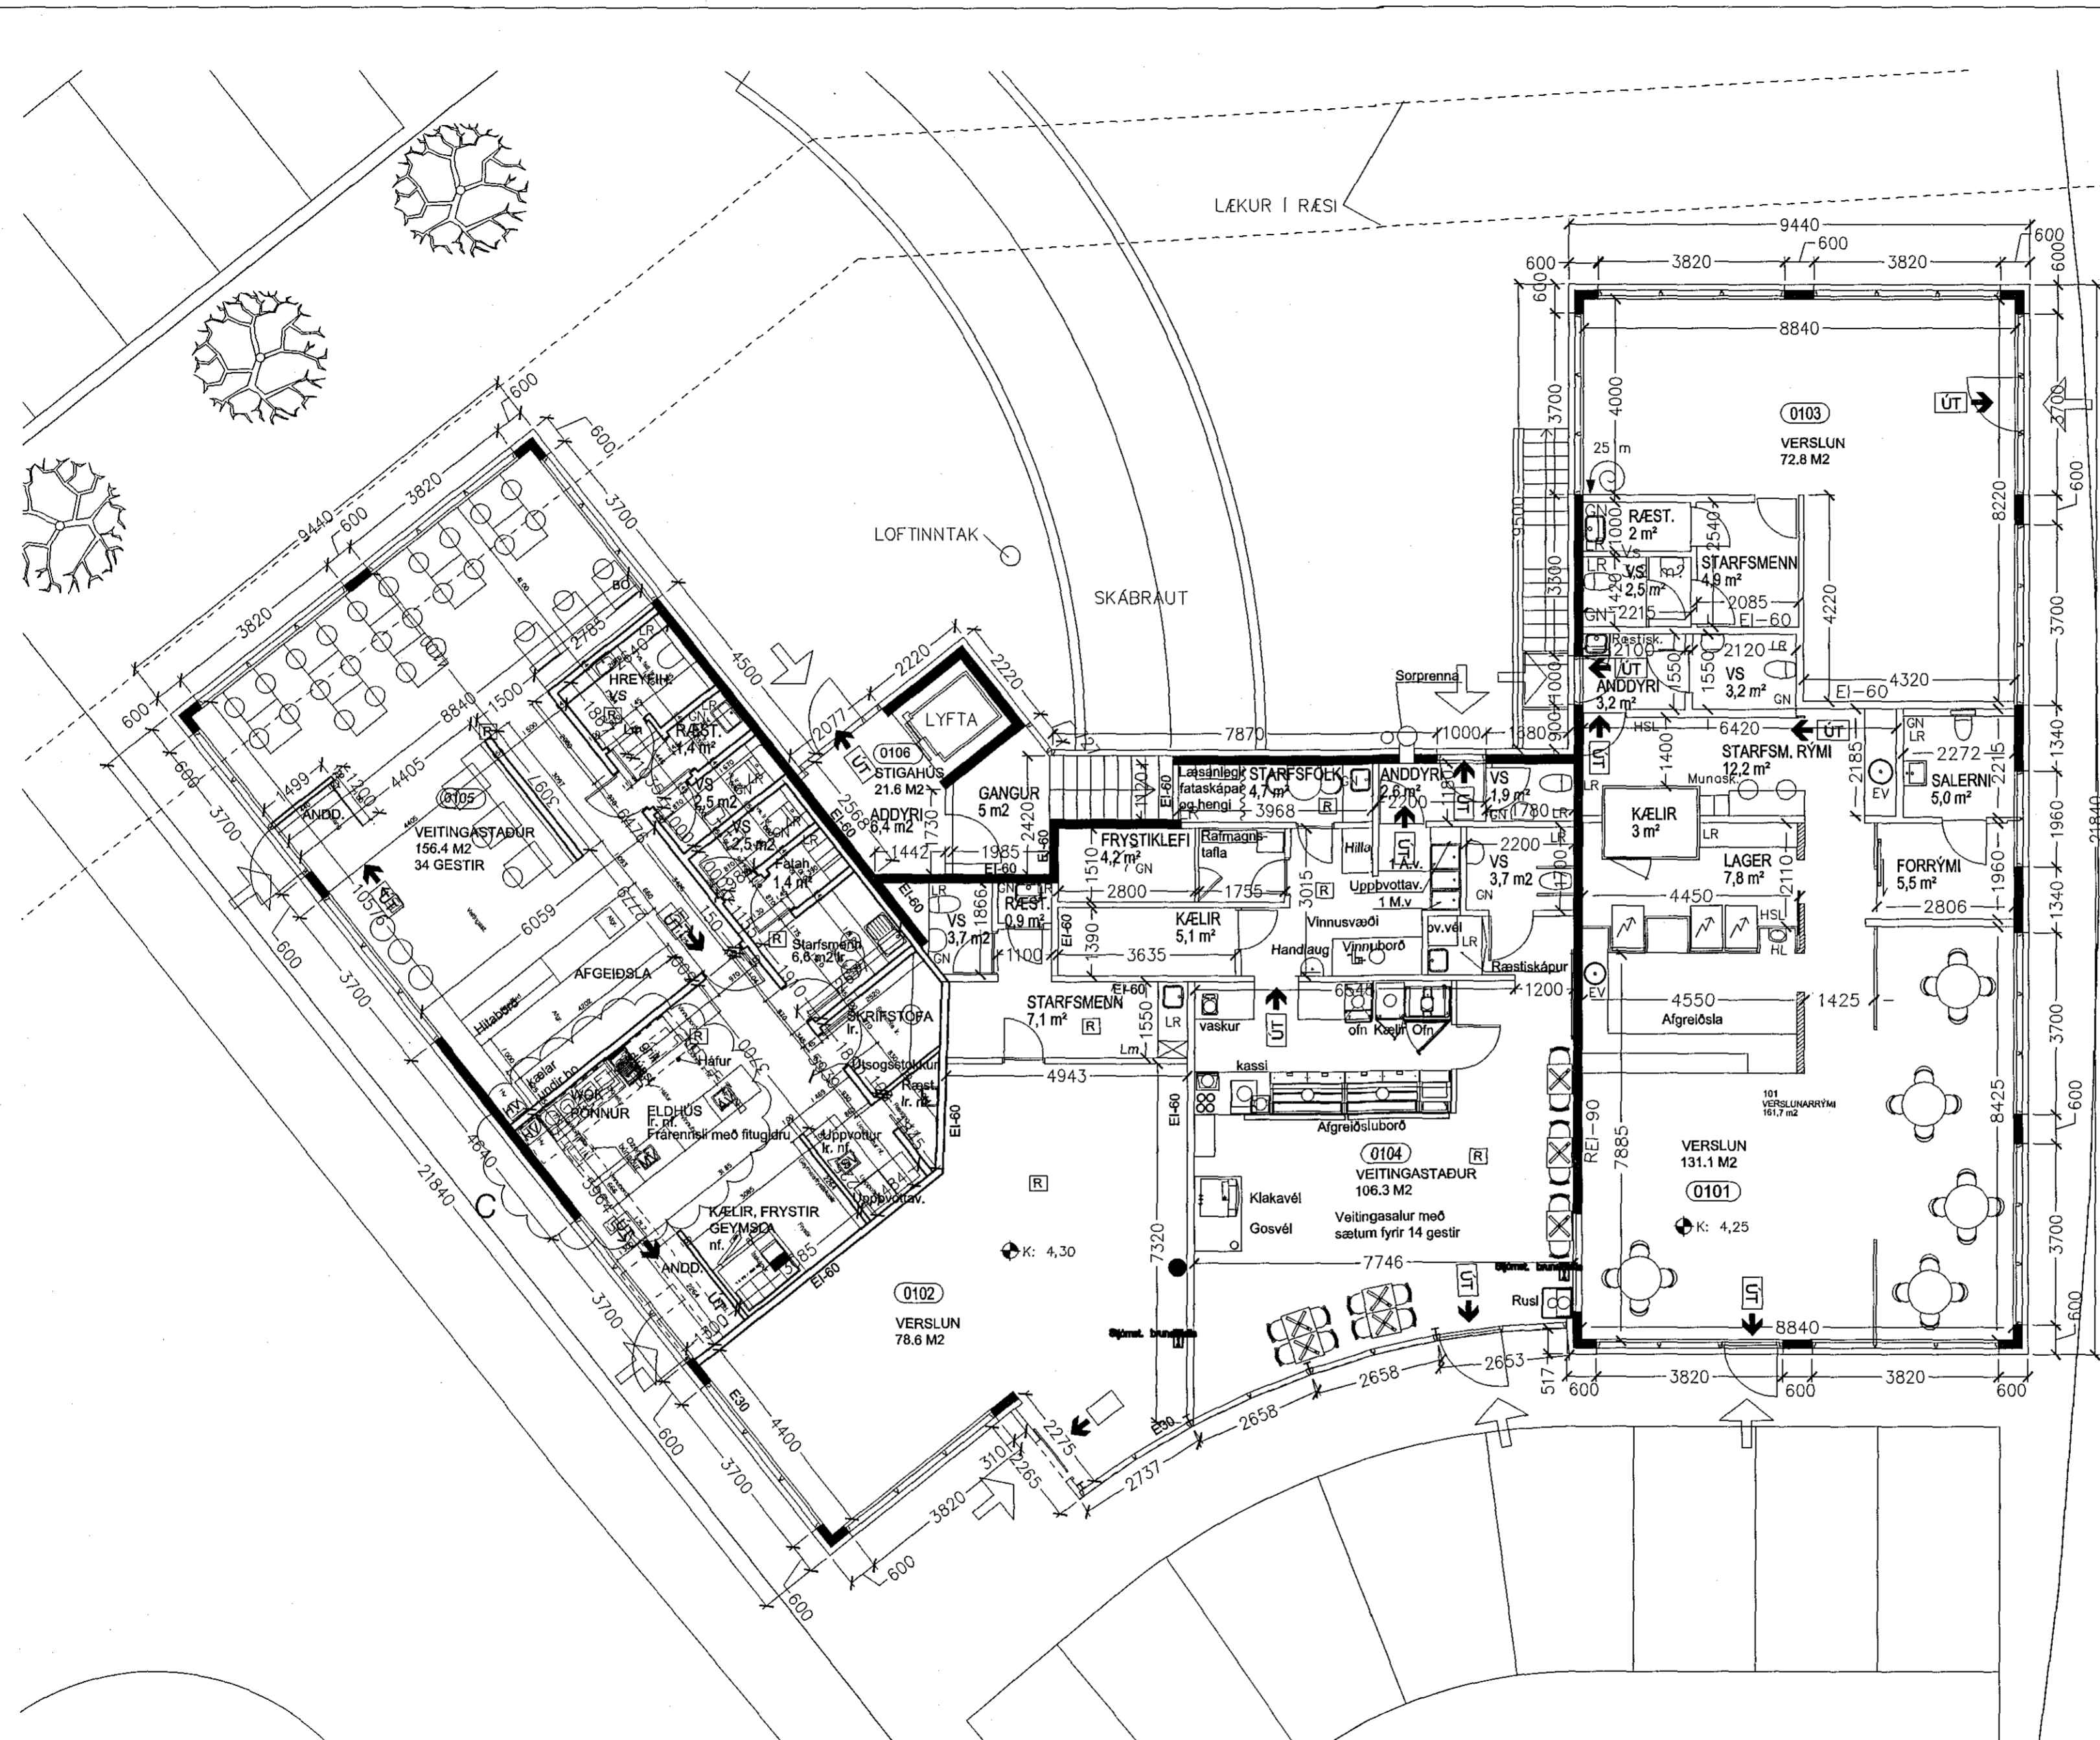

A:21.07.15 Innréttingu í eldhúsi breytt. Útsog frá háf í eldhúsi breytt. Ræsting fyrir eldhús færð. Fataherbergi fyrir starfsmenn sett inn í starfsmannaadstöðu Frystir, kæli og geymsla í aflokudu herbergi. Skráningartóflu breytt. B:02.09.15 Rými 0105 minnkar og rými 0102 stækkar C:17.11.15 Útsogi frá eldun breytt Skipt er um útsogsbúnað og settur Ozon búnaður sem eydir bæði lykt og fitu. Útsog fer því ekki inn í Subway heldur út um glugga eldhúsi.



Verkefni: Fjardargata 19 Veitingastadur  
 Grunnmynd 1 hæð  
 Teikning nr. 001C  
 Mál 1:100  
 Dags. 11.06.2015  
 Teiknad



Yfirarið af brunahönnuðum Gunnar H. Kristjánsson og brunaverkfræðingur Guðni Pálsson  
 3.12.2015  
 Adalstræti 11 Sími: 5511790 101 Reykjavík Fax: 5622275 5621790 gpark@gpark.is  
 Guðni Pálsson Arkitekt FAI Kt. 291246-4519