


5/1/16  
15/11/2015

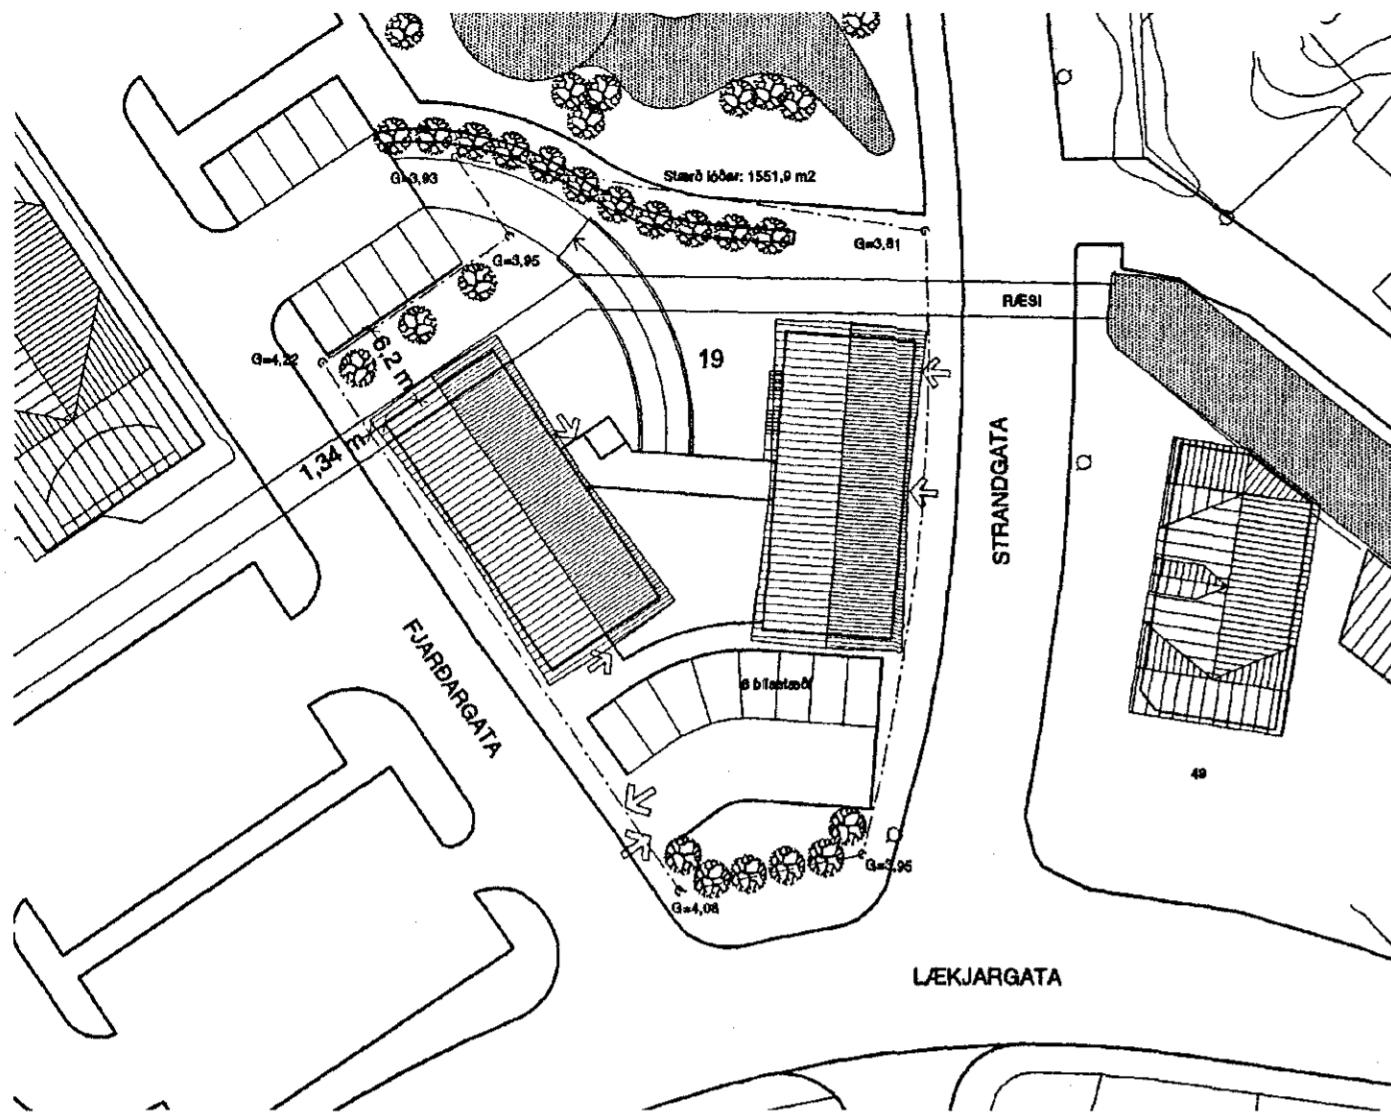

Afstöðumynd 1:500

#### Erindislysing 17.11.2015:

Á 1.hæð í húsinu Fjardargötu 19 er sótt um að opna veitingastað i flokk II. Um er að ræða Thailenskan veitingastað.

#### Salur.

Á veitingastaðnum er gert ráð fyrir 34 gestum. Tvö salerni eru fyrir veitingastaðinn, annað fyrir hreyfihamlaða. Par er einnig ræsting fyrir sal.

#### Afgreiðsla.

Í afgreiðsluborði er gert ráð fyrir hitaborði fyrir mat. Handvaskur er við afgreiðsluaðstöðu. Undir bordum í afgreiðslu verða kælar fyrir gos, vín og öl, einnig verður þar geymsla fyrir borðbunað.

#### Eldhús.

Eldhúsið er aftan við afgreiðslu. Í eldhúsi verða 2 Wok pönnur og 2 djúpsteikingarpottar. Háfur verður yfir eldunaraðstæðu. Frárennsli verður með fitugildru.

Útsog er Ozon útsog sem er lykt og fitueydandi. Því er ekki nauðsynlegt að leida útsogið í gegnum Subway að útblestri þáðan.

Frá háf er heilsoðinn útsogsstokkur, sem liggur að efri glugga í eldhúsi á vesturhlíð hússins. Stokkurinn er tvískiptur við glugga til þess að yfirborð verði sem mest til þess að draga úr hljóði.

Geymsla með kælir og frystir verður í aflokuðu rými á móti eldhúsi. Við hljóðina verður uppvottaaðstöða með skolvask og svo ræsting fyrir eldhús. Gert er ráð fyrir áhaldavaski, matvélavaski og handvaski í eldhúsi. Í starfsmannaaðstöðu er búninherbergi og salerni starfsmanna. Gert er ráð fyrir 4 starfsmönnum.

Við hlíð starfsmannaaðstöðu er skrifstofa.

Allar klæðningar eru í flokki I.

#### BRUNAVARNIR

Eftirfarandi brunavarnalysing er gerð af Brunahönnun slf (Gunnari H. Kristjánssyni byggings- og brunaverkfraðingi, mál nr. 15-150) í nóv. 2015 fyrir veitingastað í Fjardargötu 19, Hafnarfjörði.

#### Flokun og notkun byggingar

Veitingastaðurinn er í notkunarflokk 2 skv. byggingarreglugerð.

#### Brunahólfun

Veitingastaðurinn er eitt brunahólf.

#### Klæðningar

Klæðningar verða skv. ÍST EN 13501. Innanhúsklæðningar verða í flokki 1.

Upphengd loft verða úr A-efnum.

#### Flóttaleiðir

Hvergi er lengra en 30 m í útgang eða annað brunahólf. Frá veitingasal sem rúmar 34 gesti er ein aðalflóttaleið beint út en aukaleið gegnum eldhús og út. Þetta teist ásætnalegt þarf sem um ekki mikinn fjölda fólk er að ræða.

#### Reykskynjarar

Samtengdir reykskynjarar eru á veitingastaðnum sem tengjast öryggiskerfi. Öryggiskerfið tengist viðurkenndri vaktþjónustu.

#### Loftræsikerfi

Útsog frá eldunartæði er leyst með ozon búnaði sem eyðir lykt og fitu.

#### Reyklosun

Reykraesing er almennt um glugga og hurðar.

#### Slökkvikerfi

Sjálfvirk og handvirk slökkvikerfi viðurkennt af Mannvirkjastofnun verður sett upp yfir eldunarháfi í eldhúsi.

#### Slökkvitæki

Slökkvitæki skv. ÍST EN 3 skulu sett á veitingastaðnum, a.m.k. eitt í eldhús og eitt í sal. Staðsetning slökkvitækja skal merkt með til þess gerðum skiltum.

#### Út- og neyðarlýsing

Út- og neyðarlýsing verður sett upp á veitingastaðnum skv. byggingarreglugerð, ÍST EN 1838, ÍST EN 50172 og örðrum tengdum stöðulum.

Reikna skal með a.m.k. 0,5 lux í matsal og salerni fyrir fatlaða.

Neyðarlýsing, minnst 15 lux, verður í eldhúsi.

Samþykkt þann

25. nóv. 2015

Byggingafulltrúinn í Hafnarfjörði

A:16.07.15 Erindislysing  
lagfærd  
Útsog frá háf í eldhúsi fer inn  
Subway en med útblástursróri  
út úr húsinu.  
B:17.11.15 Skipt er um  
útsogsþúnad og notadur verður  
Ozonútsogþúnadur sem er lykt-  
og fitulaus.  
Útblástur verður vid efri glugga  
á vesturhlíð.

**GP ARKITEKTAR**


Verkefni: Fjardargata 19  
Veitingastadur  
Afstöðumynd og sneid



Tekning nr. 000B  
Mál 1:500 og 1:100  
Dags. 11.06.2015  
Teiknad

Yfirlit af  
brunahönnun  
Gunnar H. Kristjánssyni  
brunaverkfraðingur  
3.12.2015

Adalstræti 11  
Sími: 5511790  
56222790  
Fax: 56222790  
gpark@gpark.is  
Guðrún Aliscsch  
Kt. 291246-4519  
Arkitekt FAI

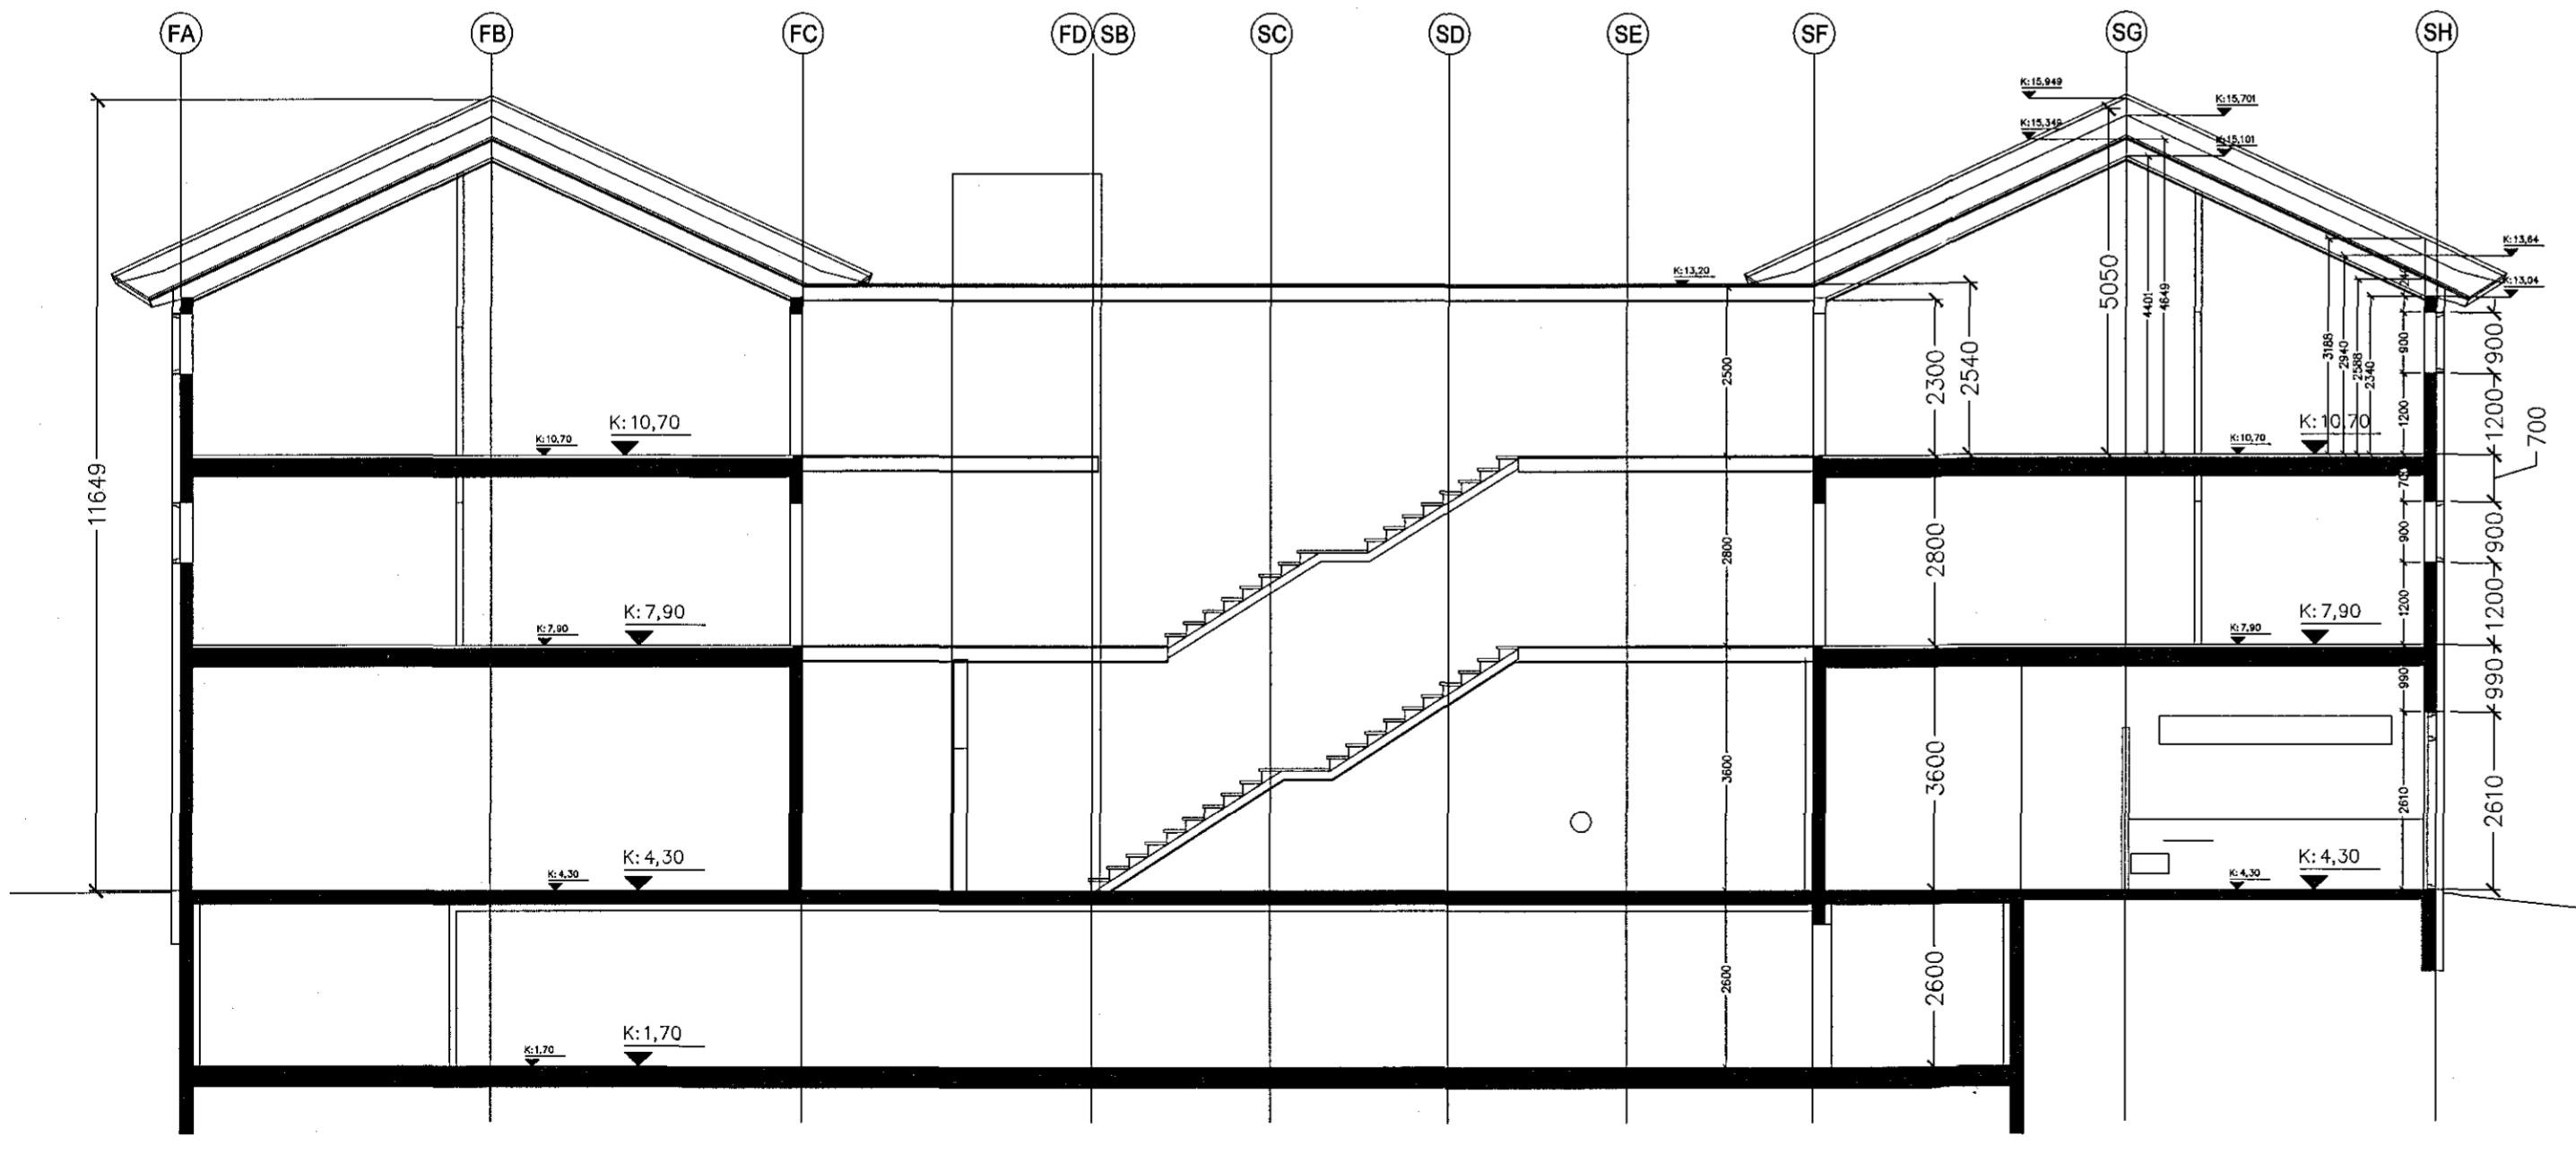

Sneid A-A