
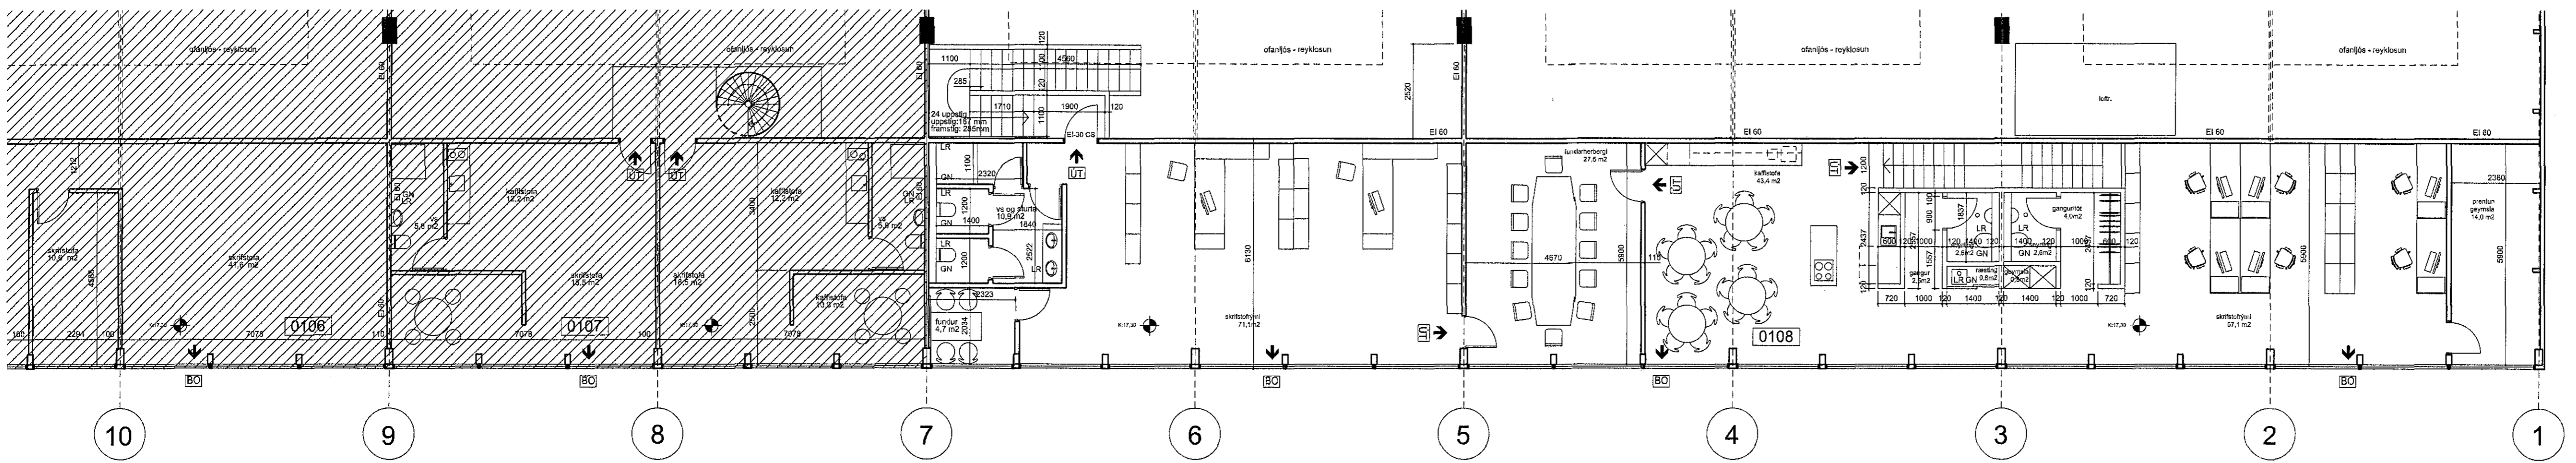




SKÝRINGAR

Samþykktar voru teikningar í júlí 2013.
Frávik frá áður samþykktum teikningum eru eftirfarandi:
Hirðingstí við málínu 7 hefur verið þröngd og stíll er byggður stíll með einum stílpalli.
Málvegur á 1 hæð í málínu 5 sem gætt var rúð fyrir að þröngd hefur verið en tölur er í hann 1200 mm op.
Skráningartala hefur verið uppfærð og rýmiúmer endurskoðuð.


Breytingar sem sétt er um:
Naust Marine hefur verið til húsa í austur enda
Knaðarbrúnaðar að Miðhella 4.
Vegna lýðskilningar aukinnar stærðmi hefur
fyrirkomandi nú óskilad við sig og yfirleitt
Eftir austur þröngd húsnæðna frá málínu 1 til málínu 7.
Eftir er verið að endurskoða vestur heiminu húsana.
Óskad er eftir að opna á milli þar sem fyrir er
stærðmi Naust Marine yfir í rjúga hlutann.
Breytingar felast í eftirfarandi:
Húsi er sett milli brunahölla í vinnulúsi við
málínu 5.
Opnað er milli skrifstofuhúta í suðurhluta, bæði
á jarðhæð og milli lofti.
Ný brunaskili eru eftir endföngu rýminu milli
vinnulúsa og skrifstofuhúta.
Nýjar brunahöllandi hurðir eru settar upp.
Styrking á milli lofti við málínu 7 endurskoðuð
og komið fyrir smáum fundarstöðum.
Lýðskilningur hönnuð er Guðmundur Kr. Guðmundsson,
arkitekt.

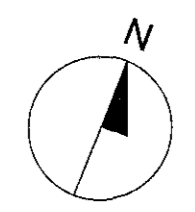

GRUNNMYND MILLILOFT - austurhluti 1:100

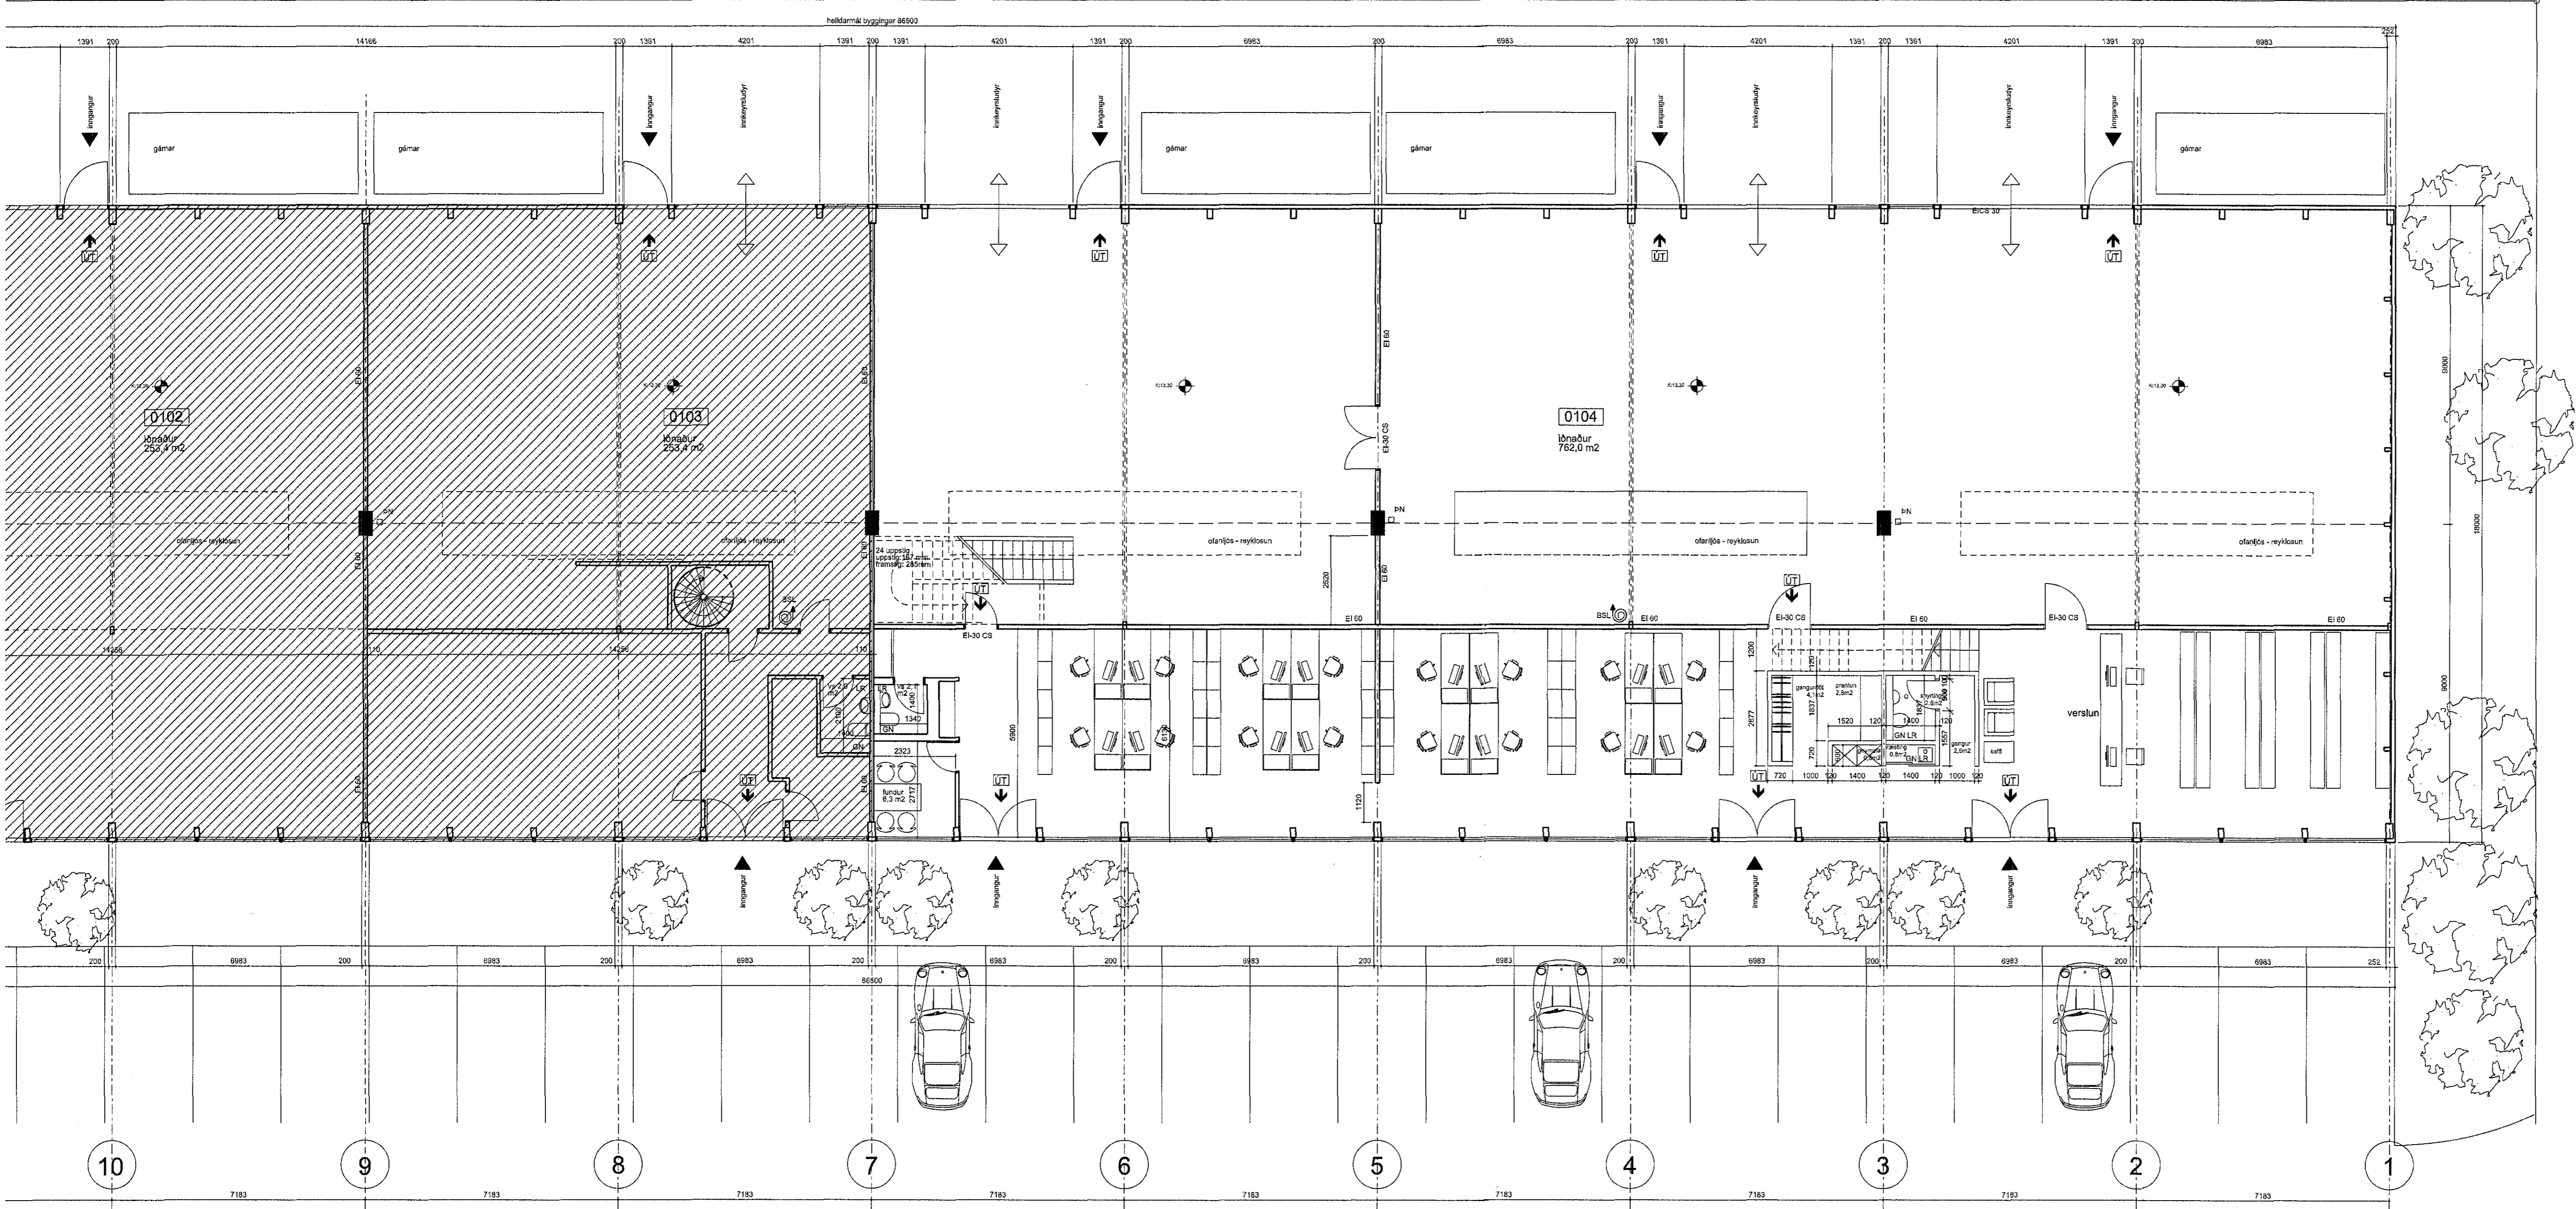

GRUNNMYND 1.HÆÐ austurhluti 1:100

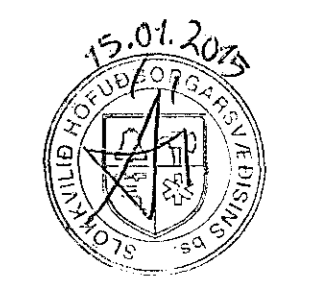

Yfirfarið af
EFLA
VERKFRÆÐ STÓFA

13	12	11	10	9	8	7	6	5	4	3	2	1
----	----	----	----	---	---	---	---	---	---	---	---	---

Endurskoðun:	Dags:	Teikn:
A:	x	.

**NAUST MARINE
MIÐHELLA 4**

STADGREINIR 1400-1-61650040
VERKAUPLI: Naust marine
KENNITALA VERKAUPLI: 620293-2299

ADALUPPRÆTTIR-REYNDARTEIKNINGAR

EFNI: GRUNNMYNDIR
Breytingar í nýrri fyrirkomulag

MÆLIKVARDI: 1: 100
FRUMSTÆRD BLADS: A1
TEIKNAD: HH VERKNR: 1305
YFIRFARIÐ: TEIKN. NR: 101
DAGSETNING ÚTGÁFU: 04. desember 2014 ENDURSÍK:

VA ARKITEKTAR

Borgartún 6
105 Reykjavík
Sími: 530 6660
fax: 530 6661
vaarkitektar@vaarkitektar.is
www.vaarkitektar.is

HEBA HERTEVIG
UTGAFANDI: Heba Hertevig KT: 210763-3179

Teikningin byggir á gæfni af undirrituðum fyrir hönd eignaða höfundarrettur. VA Arkitektar ehf.
Teikninguna má ekki afrita með neinum hætti, að hluta til eða í heild án skriflegs leyfis höfundar.