


Úr Gildi

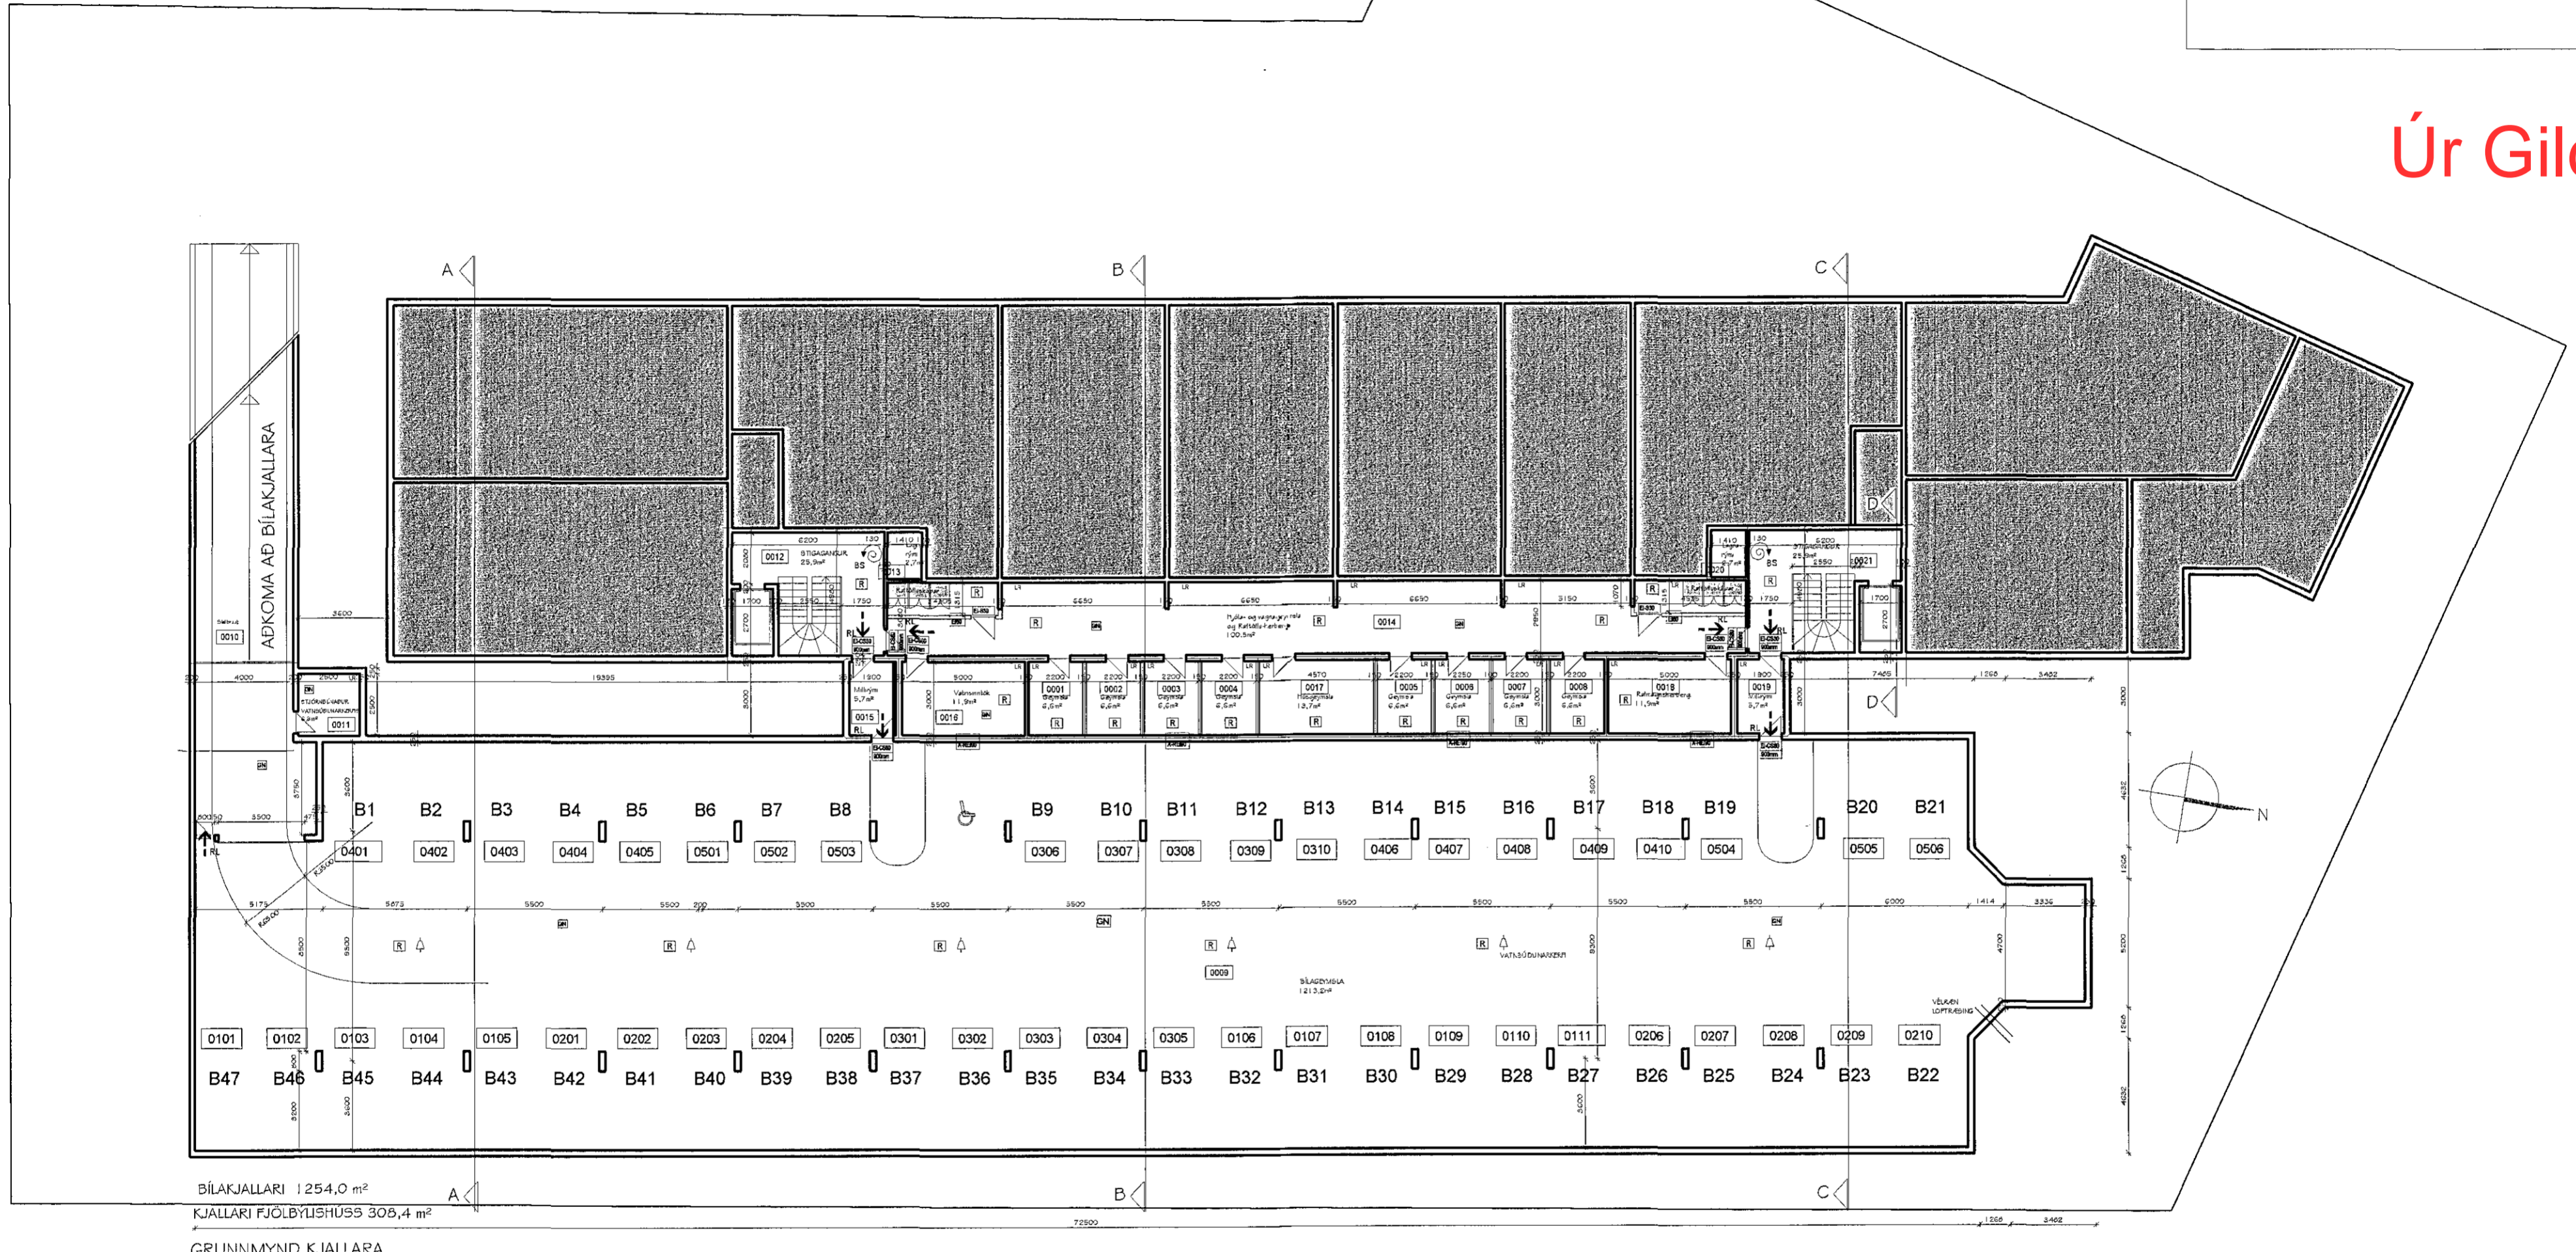

BÍLAKJALLARI 1254,0 m²
KJALLARI FJÖLBÝLISSHÚSS 308,4 m²
GRUNNMYND KJALLARA

Ský sýna breytingar á teikningu

Breyting 20.06.2013	Aflökun töfluherbergja
Breyting 21.03.2005	Bílastæðabókald endurskoðað

Flatahraun 1, Hafnarfirði
Fjölbylishús
Grunnmynd kjallara



HANNAÐ: MHÖI	TEIKNAD: [Signature]	TEIKN. NR.:
KVARN: A2 1:200	TEIKN. NR.:	05-4101
SANÞ: [Signature]	DAGS: 28.01.2006	BREYTT: 21.03.2005
HEITI Á SKRÁ: [Signature]	TEIKNAD: AutoCAD	BREYTT: 20. Júní 2013
Magnús H. Ólafsson arkitekt FAÍ, kt. 150550-4759 s: 431 4210 / 893 2002 netfang: mark@isholl.is		