Samþykkt þann
13. jan. 2016
Byggingafulltrúinn í Hafnarfirði

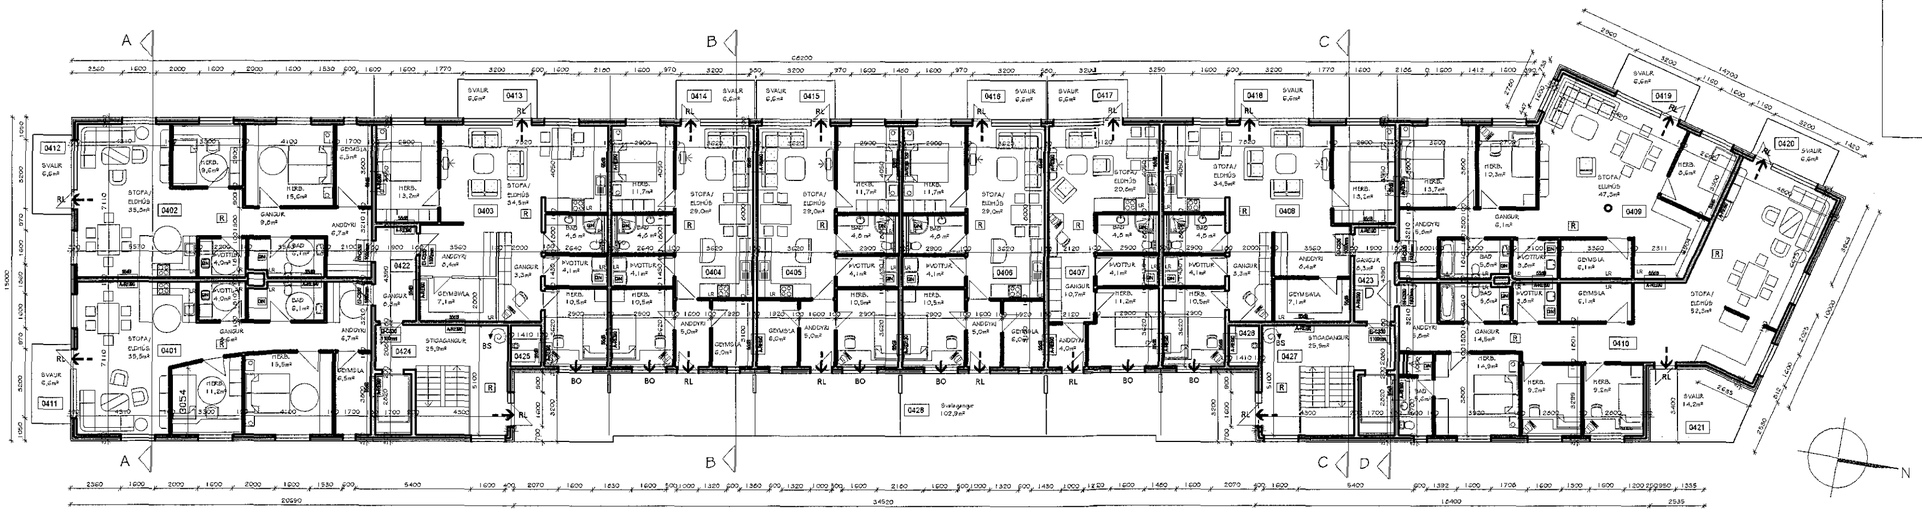

4. HÆÐ 1080,5 m²
GRUNNMYND 4. HÆÐ

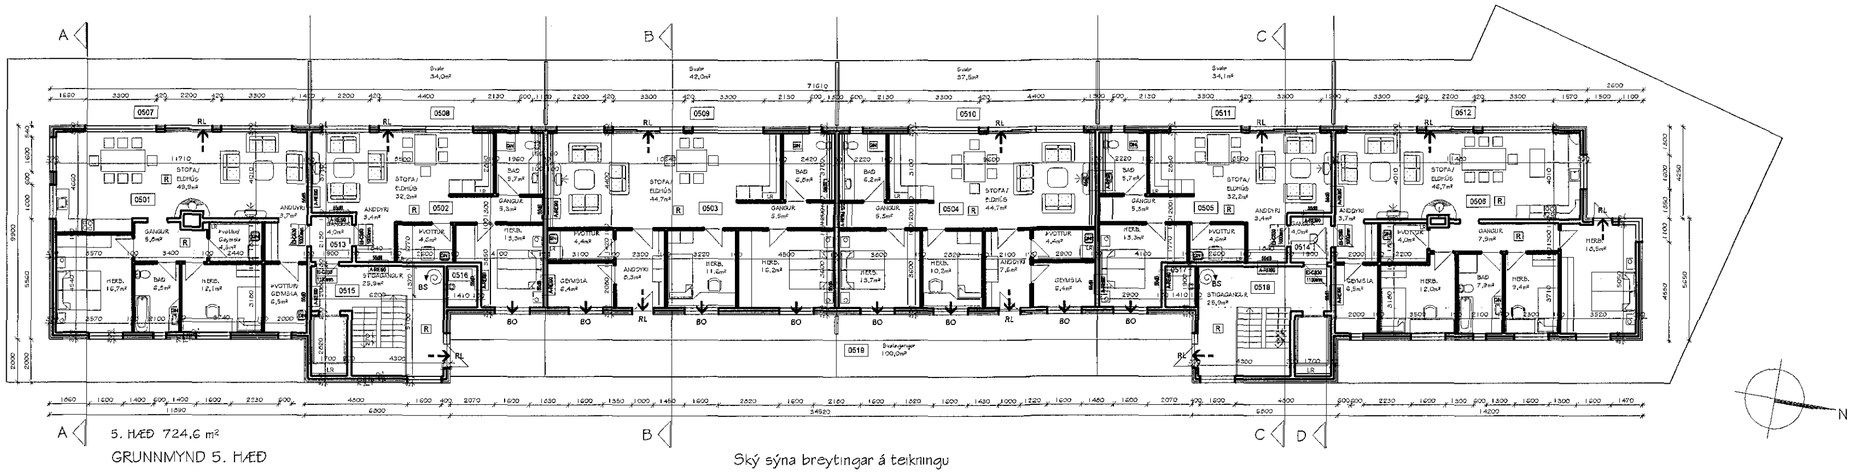

5. HÆÐ 724,6 m²
GRUNNMYND 5. HÆÐ

Ský sýna breytingar á teikningu

Breyting 20.06.2013	Íbúð 0501, heiti rýma fyrir geymslu og þvottahús breytt
Breyting 20.06.2013	Útveggir 5. hæðar sýndir sem steyptir veggir

Flatahraun 1, Hafnarfirði
Fjölbýlishús
Grunnmynd 4. og 5. hæð

HANNAÐ: MHÓI	TEIKNAÐ:	TEIKN. NR.: 05-4104	
KVARÐI: A2 1:200			
SAMÞ.:	DAGS: 28.01.2005	BREYTT: 20. júní 2013	BREYTT:
HEITI Á SKRÁ:	TEIKNAÐ Í: AutoCAD	BREYTT:	BREYTT:

MarkSTOFA ehf
Merkigerði 18 300 Akranes
Magnús H. Ólafsson arkitekt FAÍ. kt: 150550-4759 s: 431 4210 / 893 2002 netfang: mark@isholf.is