


4. HÆÐ 1080,5 m²
GRUNNMYND 4. HÆÐ

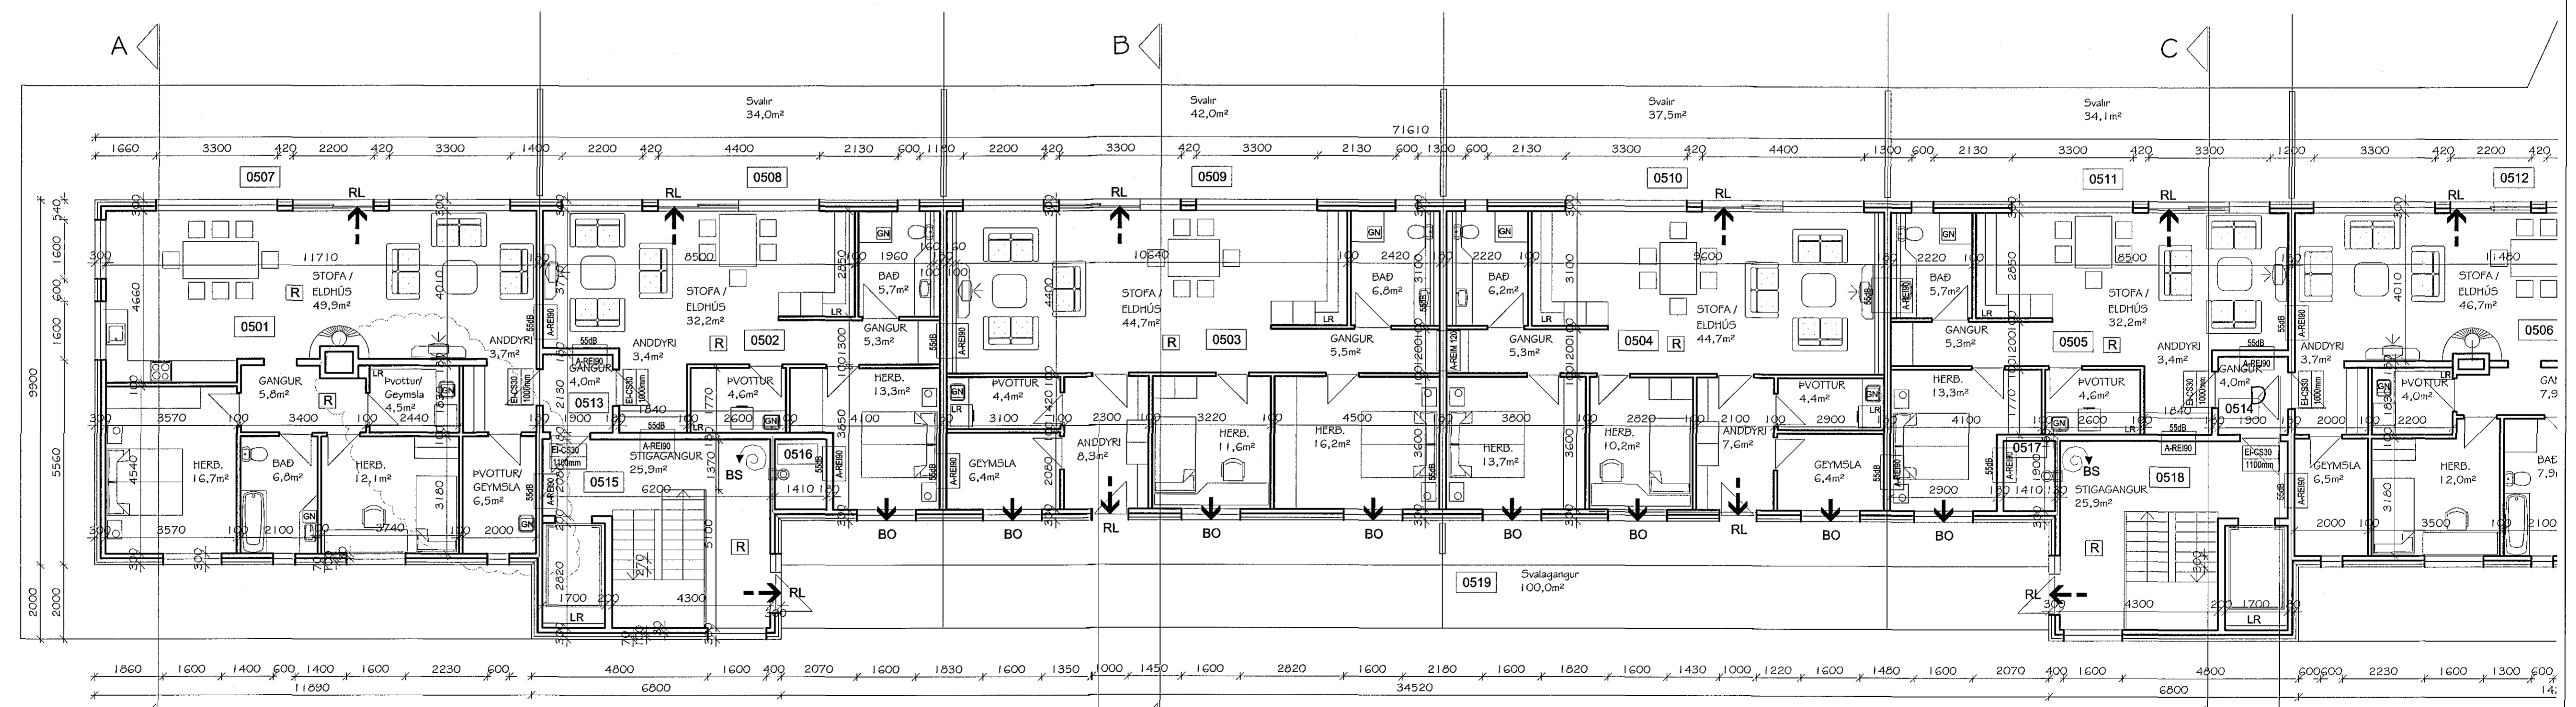

5. HÆÐ 724,6 m²
GRUNNMYND 5. HÆÐ

Ský sýna breytingar á teikningu

Breyting 20.06.2013 lúð 0501, helti rýma fyrir geymslu og þvottahús breytt
Breyting 20.06.2013 Útveggir 5. hæðar sýndir sem steyptrir veggir

Flatahraun 1, Hafnarfirði
Fjölbýlishús
Grunnmynd 4. og 5. hæð suður



FRÁVARI	MHGI	TEKINGAR	HEIÐA NÚM.
FRÁVARI	A1 1:100	ÞAGS	28.01.2005
HEITI 4. HÆÐ	FRANSAS	AutCAD	20. júní 2013
Magnús H. Ólafsson arkitekt FAL KE 150550-4759 s: 431 4210 / 893 2002 netfang: mark@stofa.is		05.4113	