


GRUNNMYND 4. HÆÐ NORÐUR

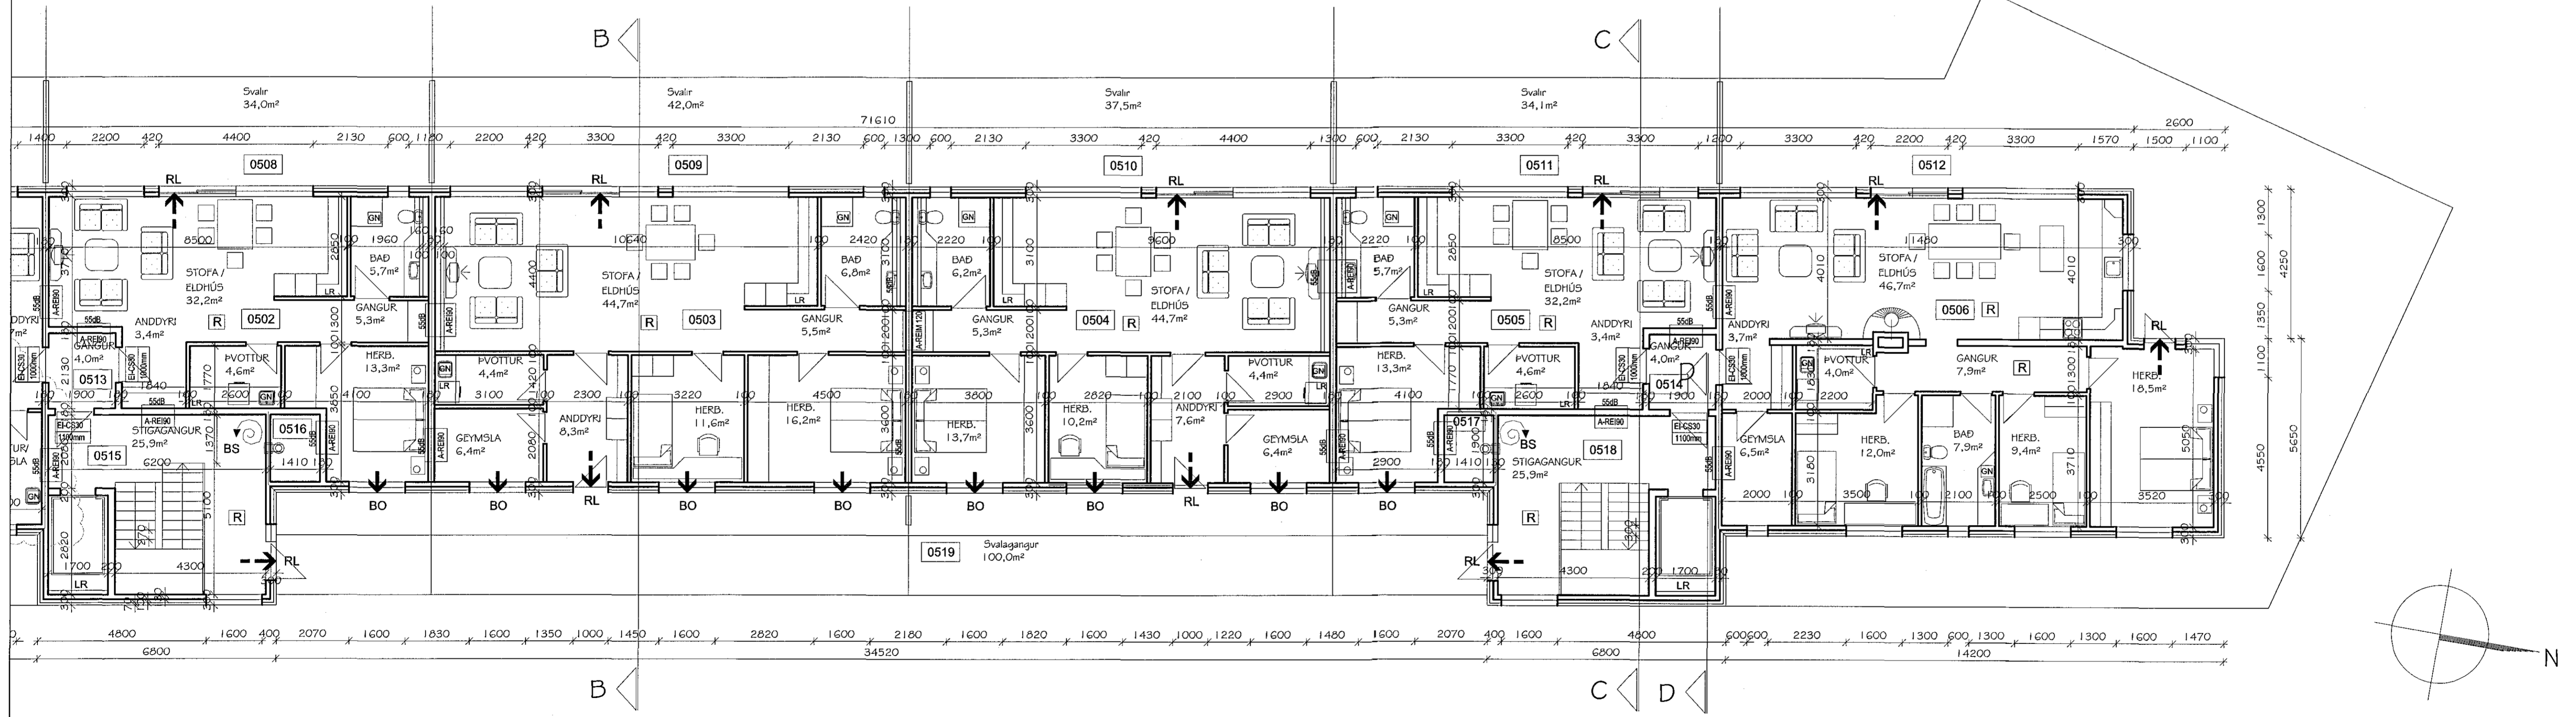

GRUNNMYND 5. HÆÐ NORÐUR

Ský sýna breytingar á teikningu

Breyting 20.06.2013 lúð 0501, holti rýma fyrir geymslu og þvottahúsið breytt
Breyting 20.06.2013 Útveggir 5. hæðar sýndir sem steyptrir veggir

Flatahraun 1, Hafnarfirði
Fjölbýlishús
Grunnmynd 4. og 5. hæð norður

MARKSTOFAN	TEIÐNAND	TEIÐN. NÚM.
MARKSTOFAN	TEIÐNAND	05-4114
SKAÐA	28.01.2005	BREYTT: 20. júní 2013
HEITI & SKRÁ	TEIÐNAND: AutoCAD	BREYTT: BREYTT:

Magnús H. Ólafsson arkitekt FAL kt. 150550-4759 s. 431 4210 / 893 2002 netfang: mark@shofis