


1602083
3/2/16


Samþykkt þann
10. feb. 2016
Byggingafulltrúinn í Hafnarfirði

Upprunalegur höfundur: ARKÞING

Úr Gildi

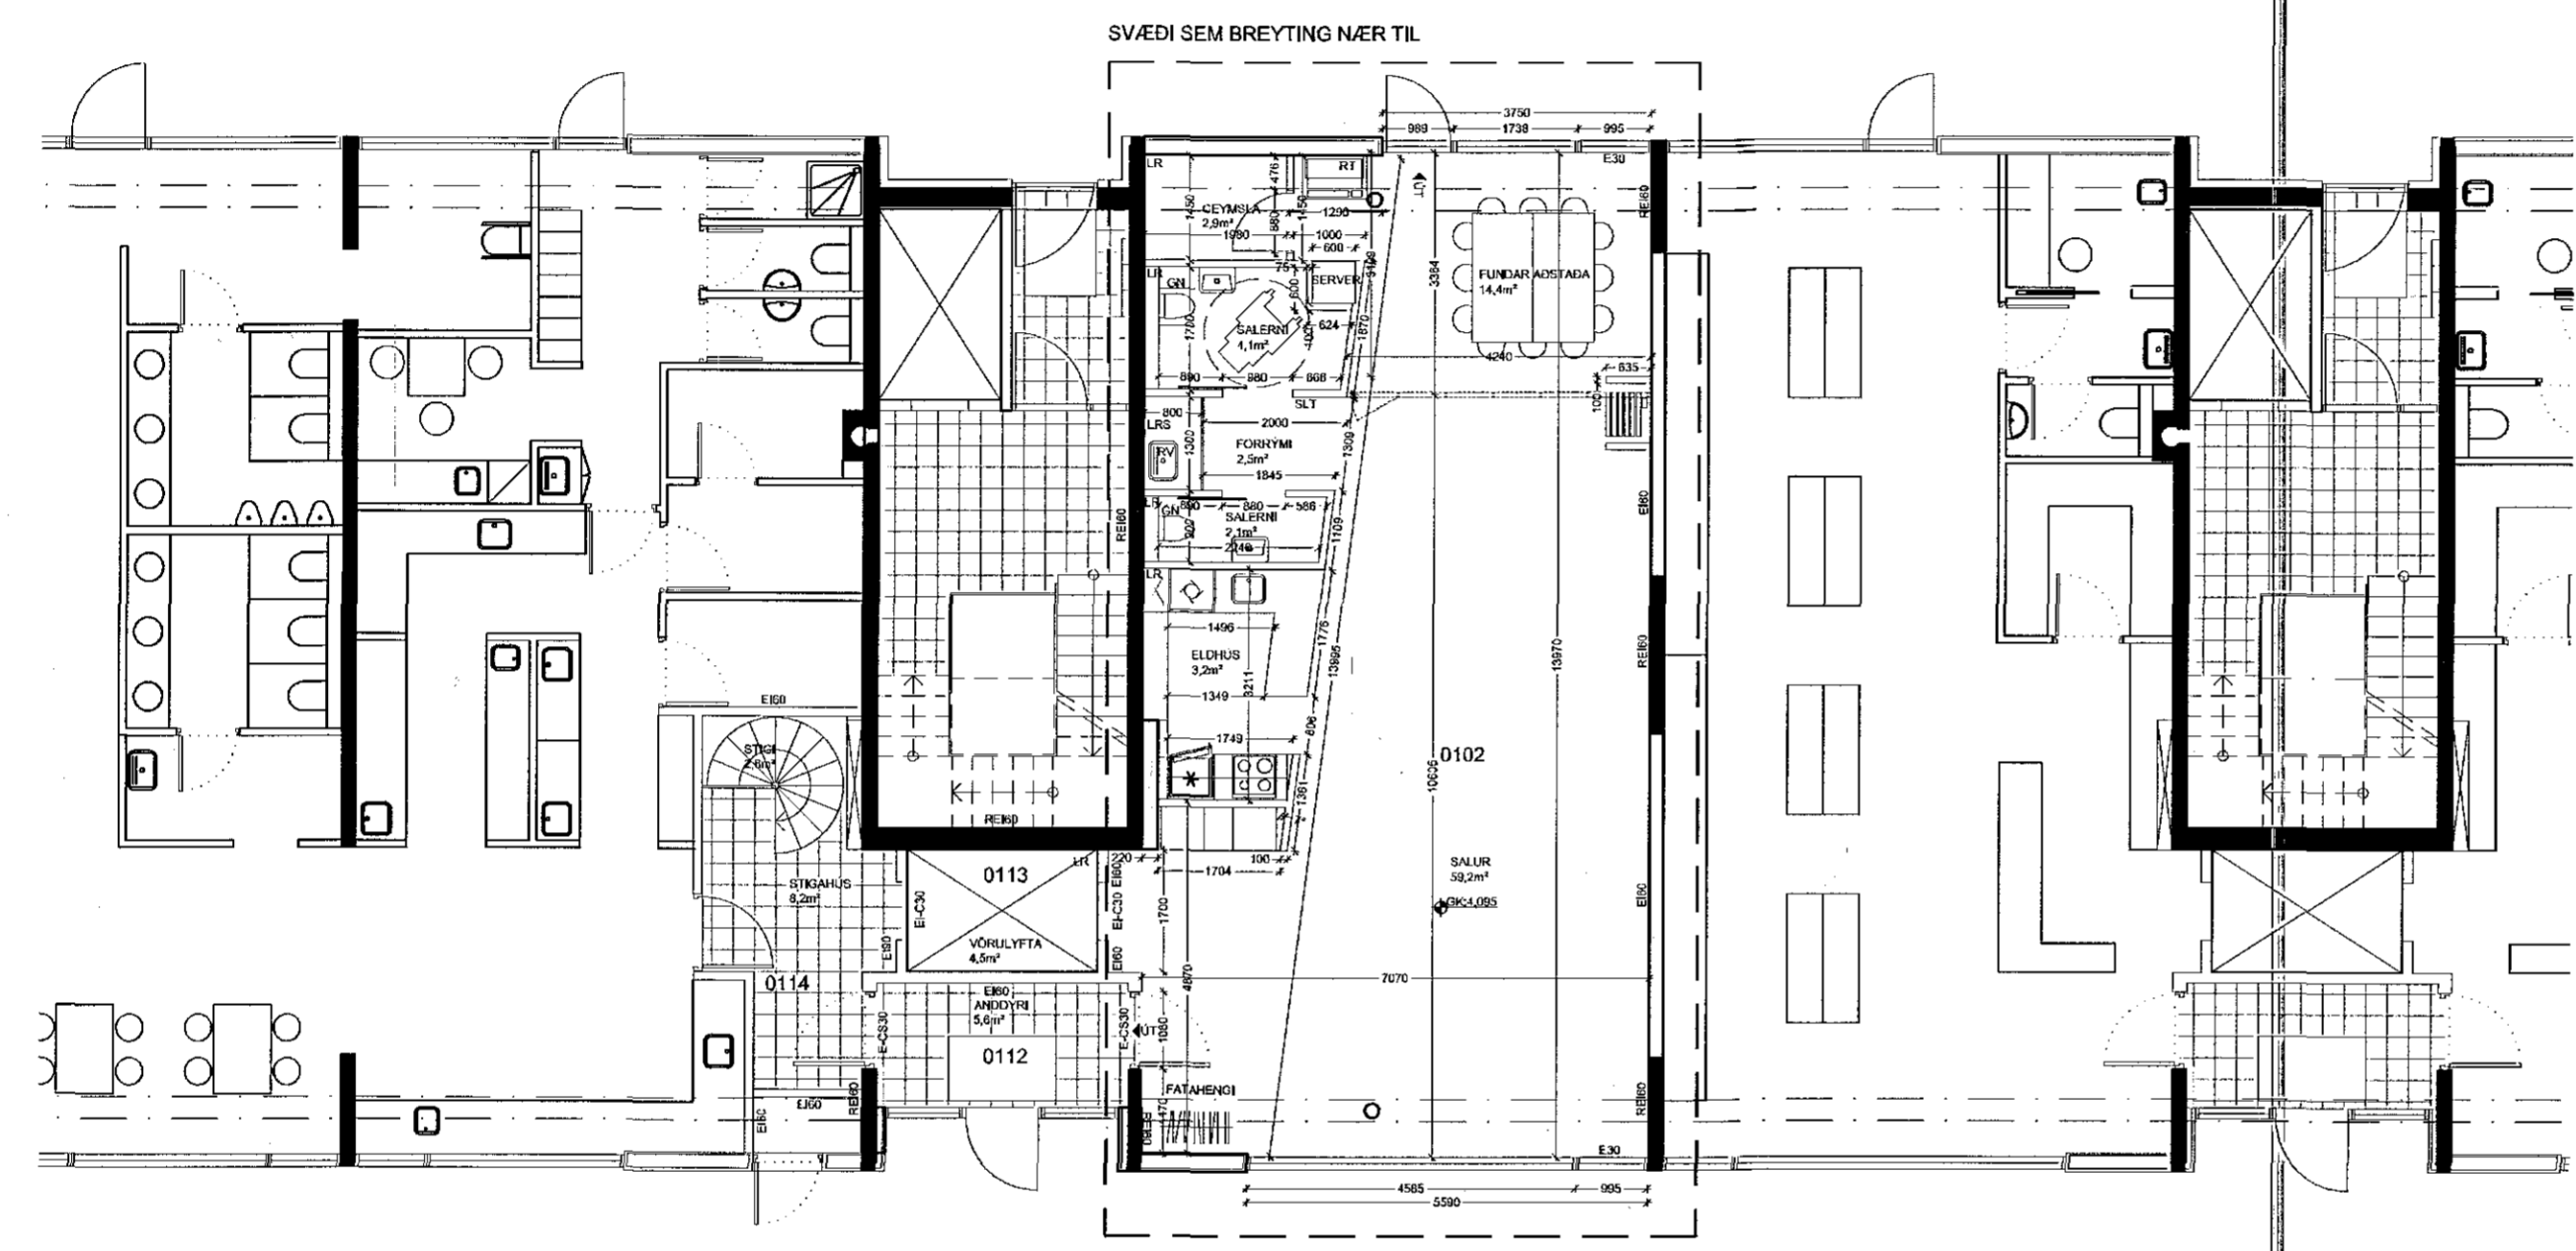

GRUNNMYND 1. HÆÐ
MKV 1:100

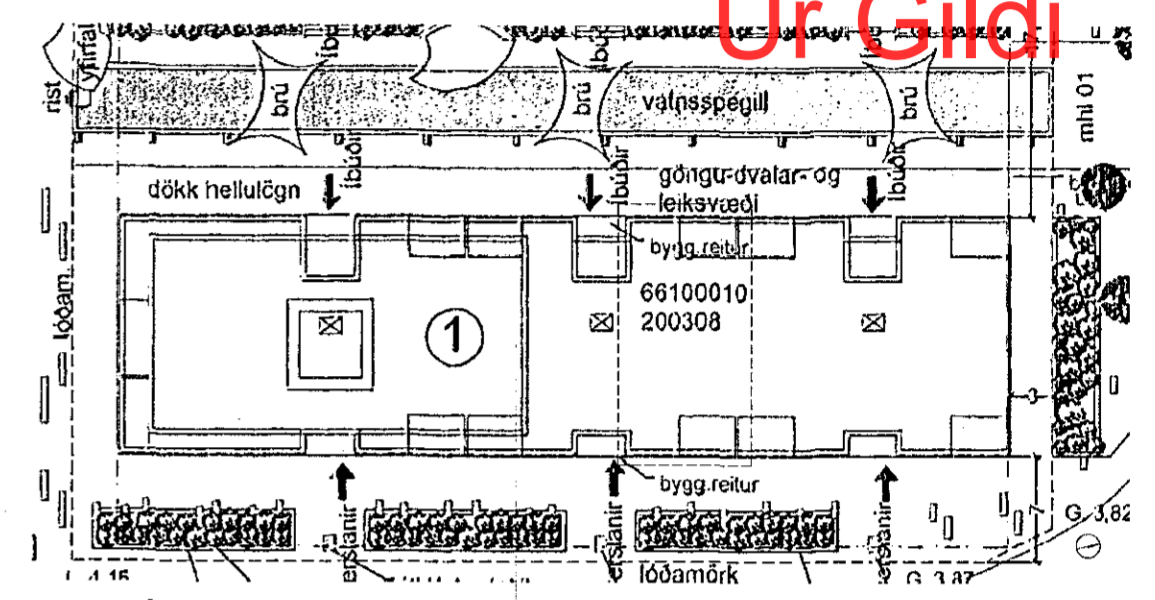

UPPDRATTUR AFMARKAÐUR Á AFSTÖÐUMYND FRÁ ARKÞING
MKV 1:500

SKÝRINGAR

- LR: loftþræsting
- GN: gölfniðurtall
- RSK: reyfskynjari
- RT: rafmagnstafía
- RV: ræstivaskur
- SLT: slökkvitæki
- LRS: loftþræstur ræstiskápur
- * ísskápur
- ◇ uppvottavél

01	Útgáfa Byggingamatnd	11.01.2015	JH	SE
Útg.	Skýring / Breyting	Dags.	Teiknað	Yfirfarð


FULLTRÚARÁÐ SJÁLFSTÆDISF. Í HAFNARFIRÐI

INNRETTING
TEGUND VERKS

NORÐURBAKKI 1, 220 HAFNARFIRÐI
GATASTADSETNING

ADALUPPDRATTUR	LANDNÚMÉR:	200308
REYNDARTEIKNING	STADGR.:	1400-1-66100010
GRUNNMYND 1. HÆÐ	MHL:	01
—	MKV.:	1:100
—	BLAÐSTÆRD:	A2
—	ÚTGÁFA DAGS:	11.01.2015
—	TEIKNAD:	JH
—	YFIRFARID:	SE

0809	301 - 01					
VERNR.	MAPPA	SVÆDI	ÁBYRGD	SFB NR.	RADNR.	ÚTGÁFA

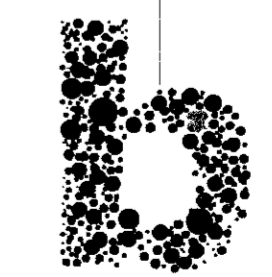

Jón Ólafur Ólafsson FAL
kt: 090658-4099
Sigurður Einarsson FAL
kt: 110457-2789

Sigurður Harðarson FAL
kt: 030446-3999

BATTERÍÐ | ARKITEKTAR
Hvaleyraþraut 32 | 220 Hafnarfirði | S: 54 54 700 | batteri@arkitekt.is | www.arkitekt.is

© BATTERÍÐ | ARKITEKTAR
ÖLL AFNOT OG AFTRITUN TEIKNINGAR AD HLUTA EDA I HEILD ER HÁÐ SKRIFLEGGU LEYFI HÖFUNDA