1602083
3/2/16

Samþykkt þann
10. feb. 2016
Byggingafulltrúinn í Hafnarfirði

Upprunalegur höfundur: ARKÞING

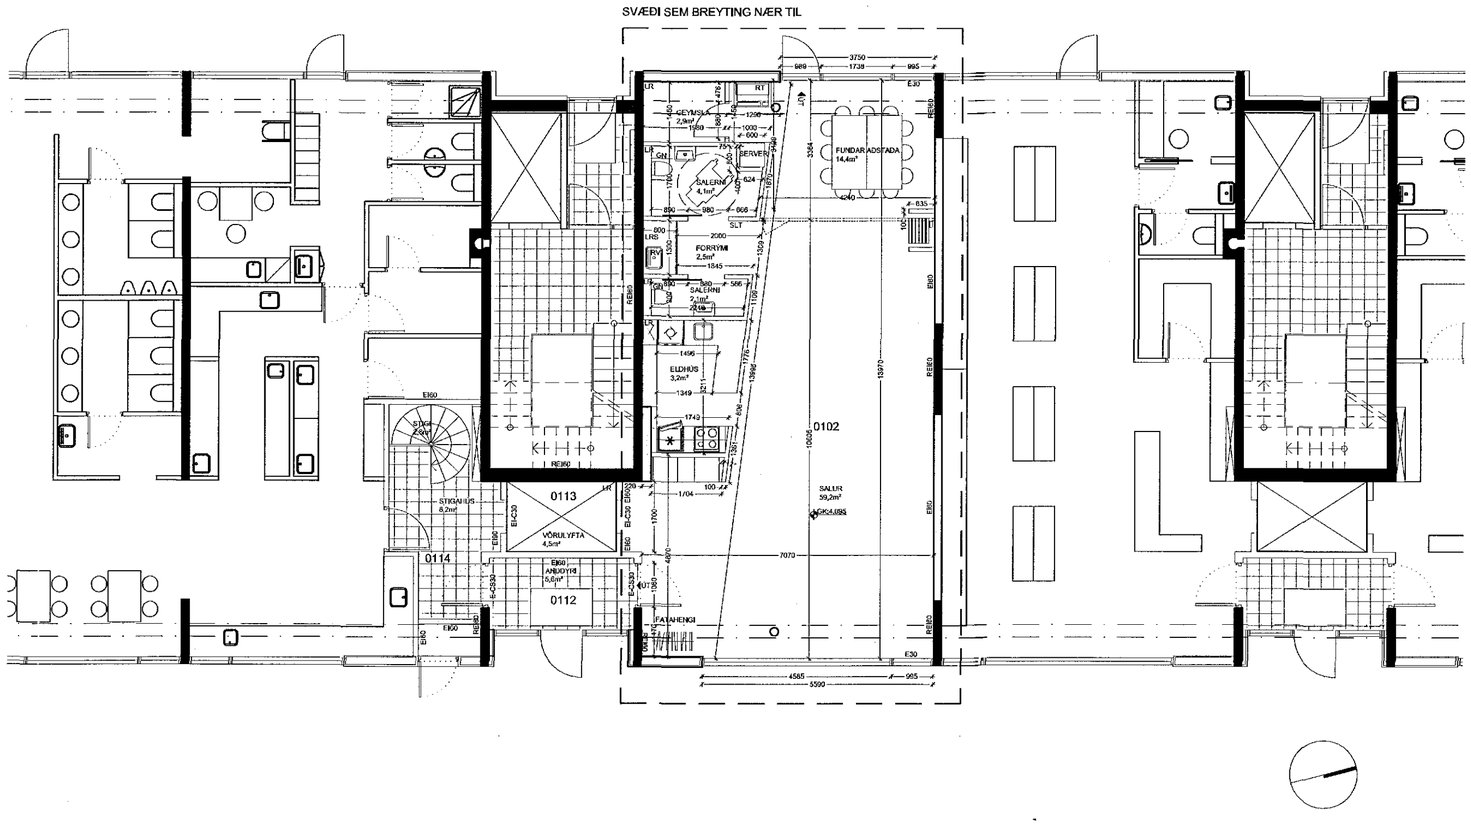

GRUNNMYND 1. HÆÐ
MKV 1:100

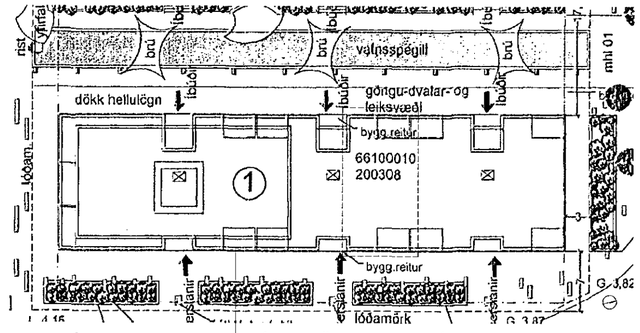

UPPDRÁTTUR AFMARKAÐUR Á AFSTÖÐUMYND FRÁ ARKÞING
MKV 1:500

SKÝRINGAR

LR: loftræsting
GN: gólfniðurfall
RSK: reykskynjari
RT: rafmagnstafla
RV: ræstivaskur
SLT: slökkvitæki
LRS: loftræstur ræstiskápur
⁕ ísskápur
◇ uppþvottavél

Útg.	Skýring / Breyting.	Dags.	Teiknað	Yfirfarið
01	Útgáfa f/byggingarnefnd	11.01.2015	JH	SE

FULLTRÚARÁÐ SJÁLFSTÆÐISF. Í HAFNARFIRÐI
VERKKAUPI / EIGANDI

INNRÉTTING
TEGUND VERKS

NORÐURBAKKI 1, 220 HAFNARFIRÐI
GATA/STAÐSETNING

AÐALUPPDRÁTTUR
REYNDARTEIKNING
GRUNNMYND 1. HÆÐ
—
—

LANDNÚMER:	200308
STAÐGR.:	1400-1-66100010
MHL:	01
MKV.:	1:100
BLAÐSTÆRÐ:	A2
ÚTGÁFA DAGS:	11.01.2015
TEIKNAÐ:	JH
YFIRFARIÐ:	SE

VERKNR.	MAPPA	SVÆÐI	ÁBYRGÐ	SFB NR.	RAÐNR.	ÚTGÁFA
0809					301	01

Jón Ólafur Ólafsson FAÍ
kt: 090658-4099
Sigurður Elnarsson FAÍ
kt: 110457-2789
Sigurður Harðarson FAÍ
kt: 030446-3999
BATTERÍIÐ | ARKITEKTAR
Hvaleyrarbraut 32 | 220 Hafnarfirði | S: 54 54 700 | batteri@arkitekt.is | www.arkitekt.is

© BATTERÍIÐ | ARKITEKTAR
ÖLL AFNOT OG AFRITUN TEIKNINGAR AÐ HLUTA EÐA Í HEILD ER HÁÐ SKRIFLEGU LEYFI HÖFUNDA

Tölvuskrá: V:\Verk\2008\0809, Norðurbakki 1, innrétting\07_TEIK\07-03_ARK\0809-Aðaluppdráttur.dwg