



Samþykkt þann
27. jan. 2016



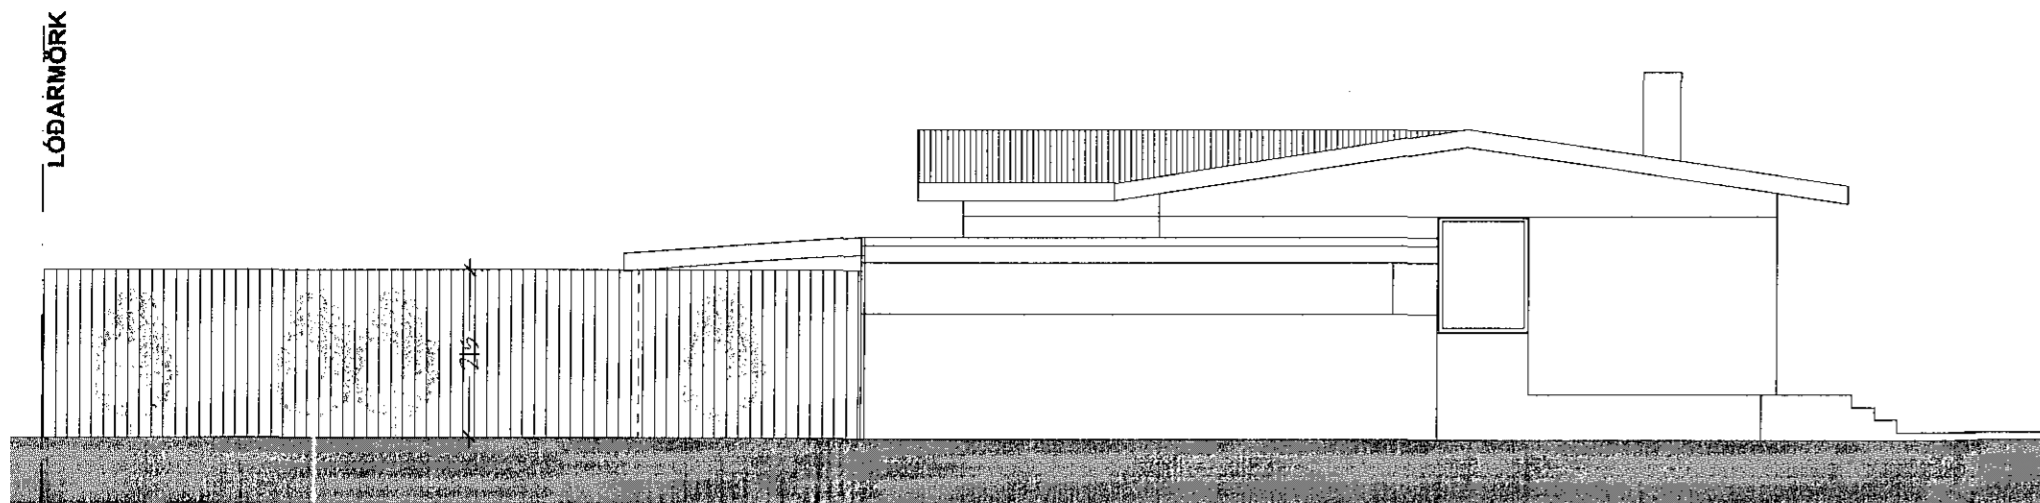


Ásýnd frá bílastæði mkv. 1:100

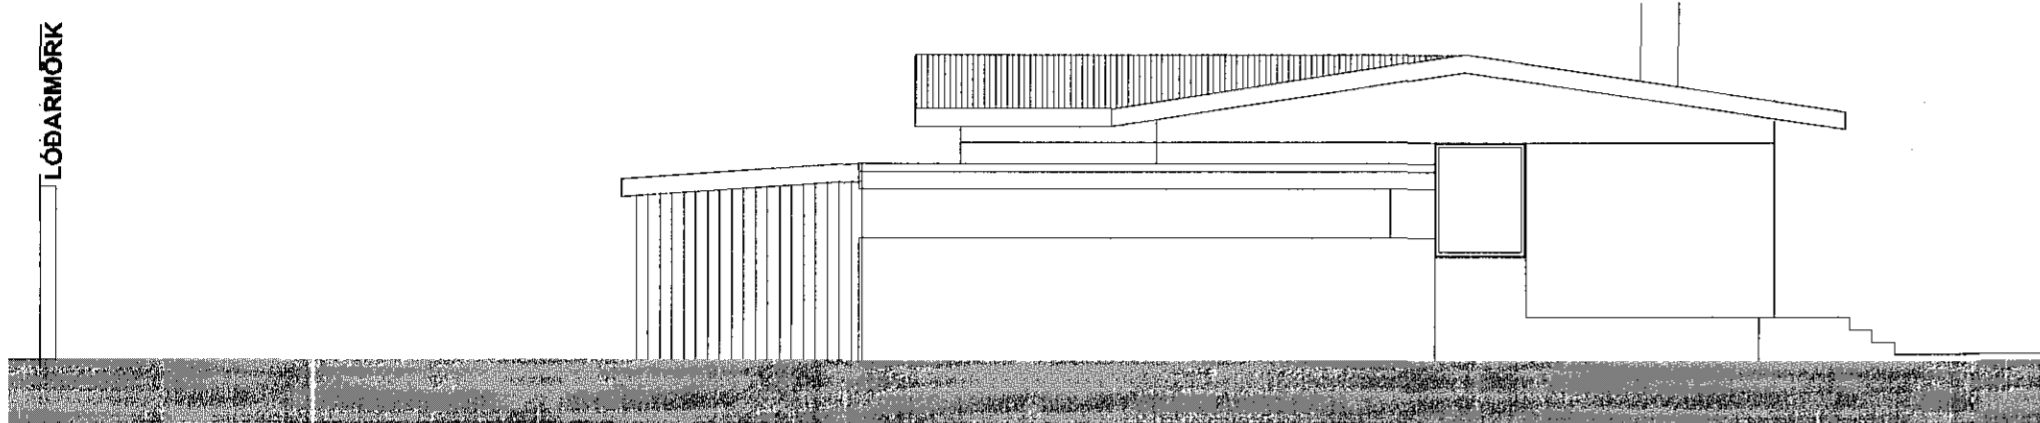

Ásýnd austur, útigeymsla mkv. 1:100

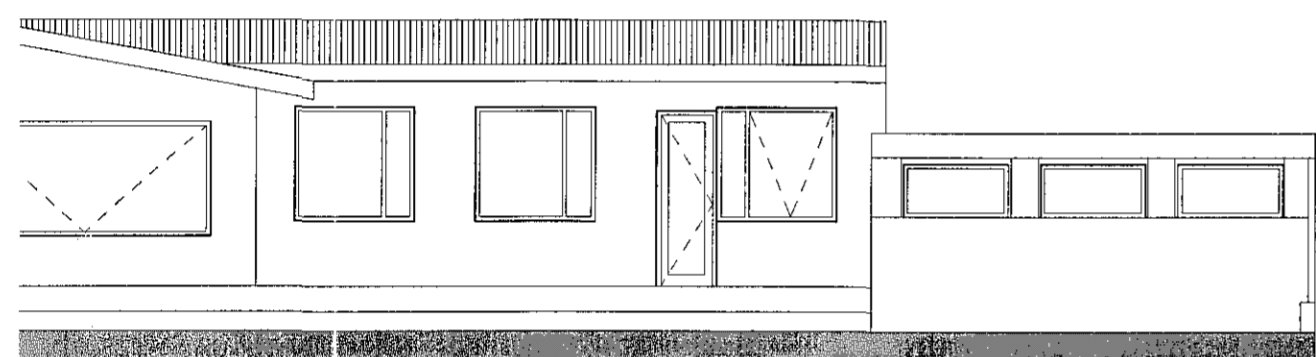


Ásýnd suður séð á bakhlíð bílskúrs fyrir breytingu

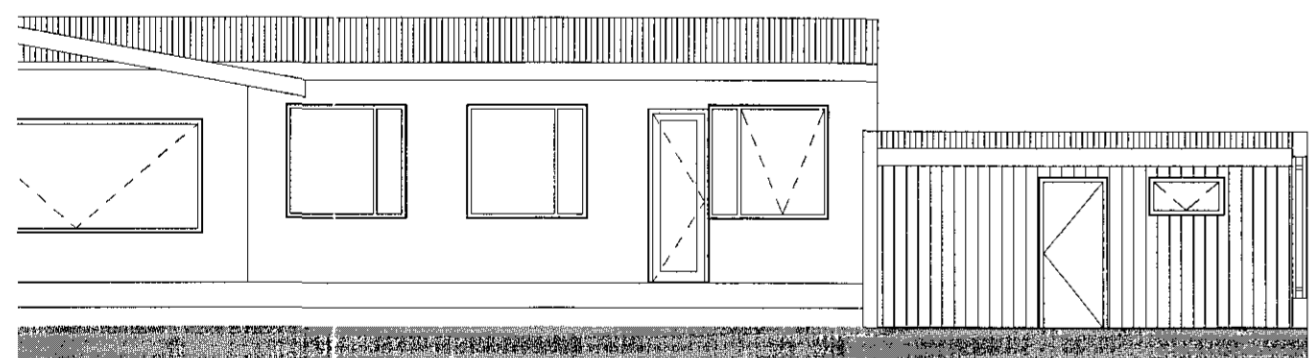


Ásýnd suður séð á framhlíð útigeymslu eftir breytingu


ÞAKHÆÐ
3500 mm
ÞAKHÆÐ SKÚRS
1920mm
1. HÆÐ GK:0,0
golf bílskur
-580 mm

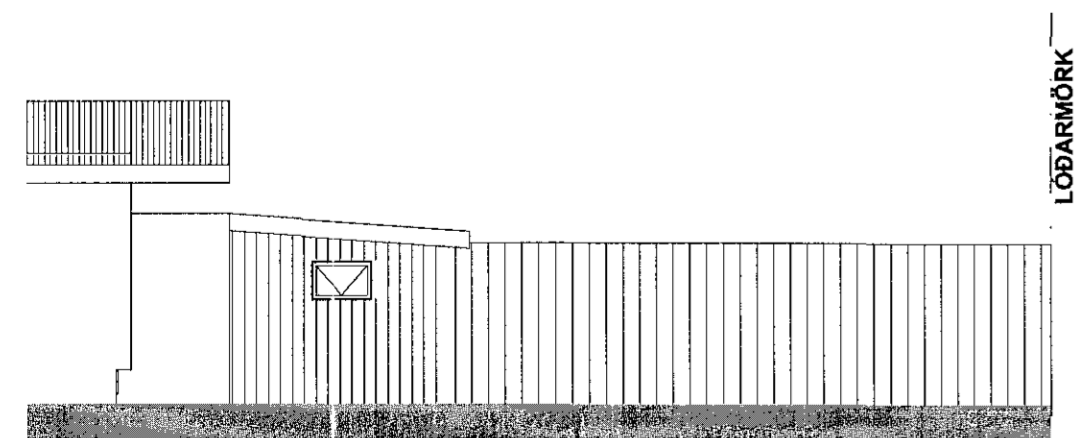


Ásýnd vestur eftir breytingu þar sem að sést í útigeymslu

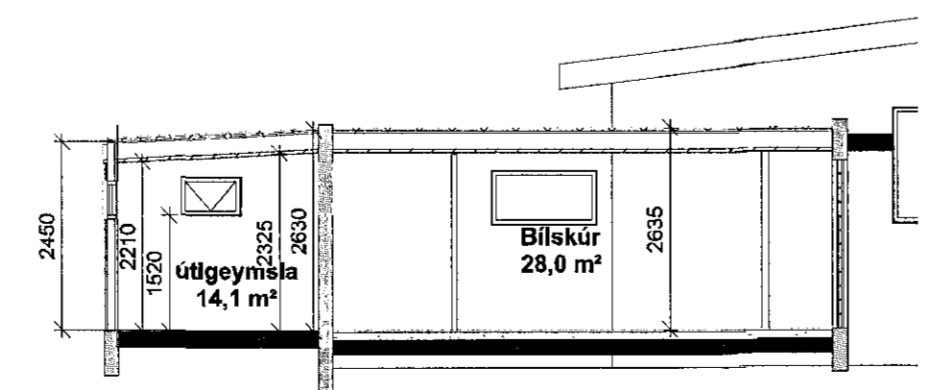

Sneiðing A-A í gegnum bílskúr og útigeymslu

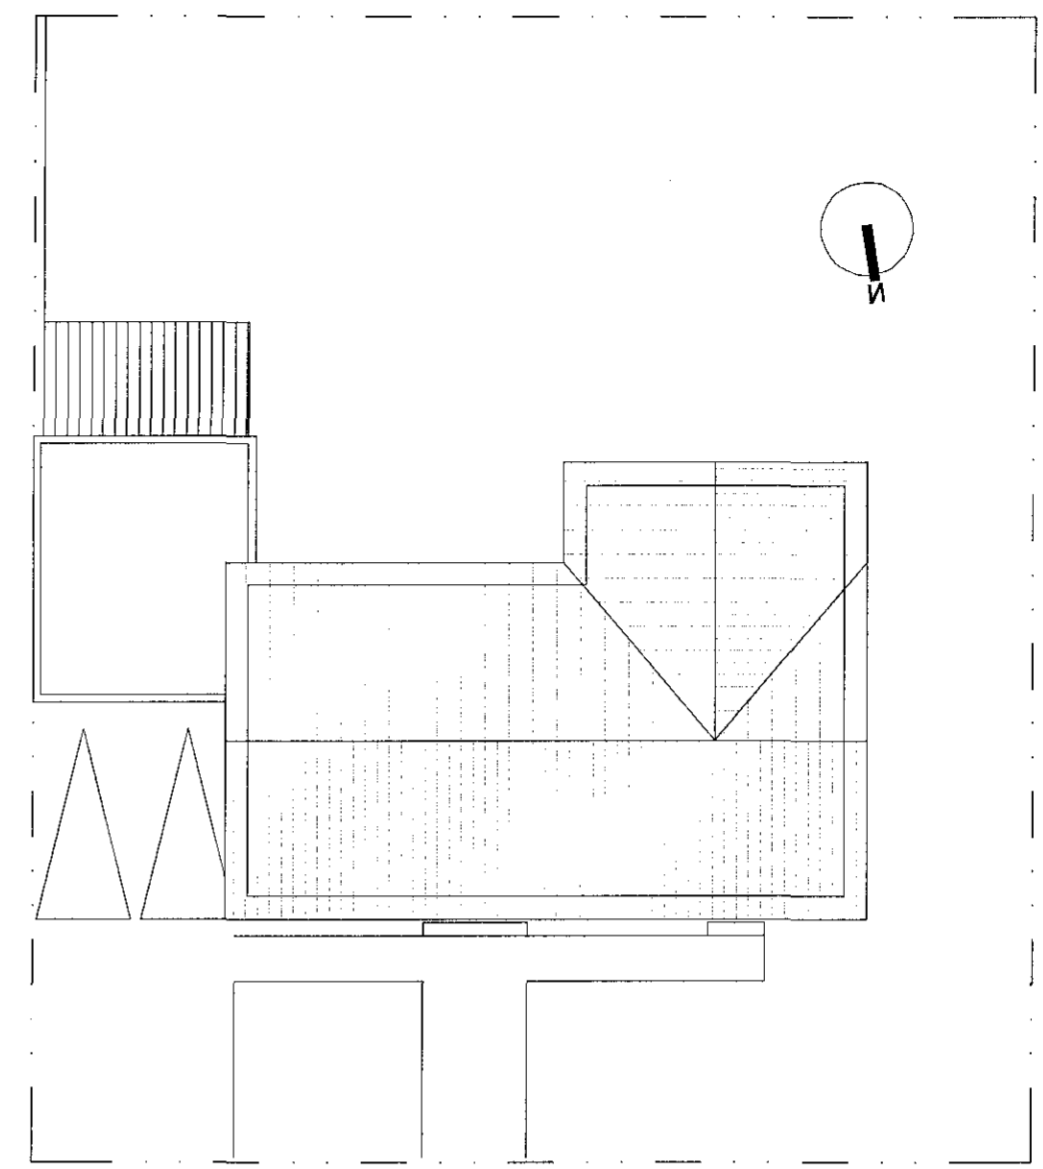

Loðarmynd eftir breytingu mkv.1:200

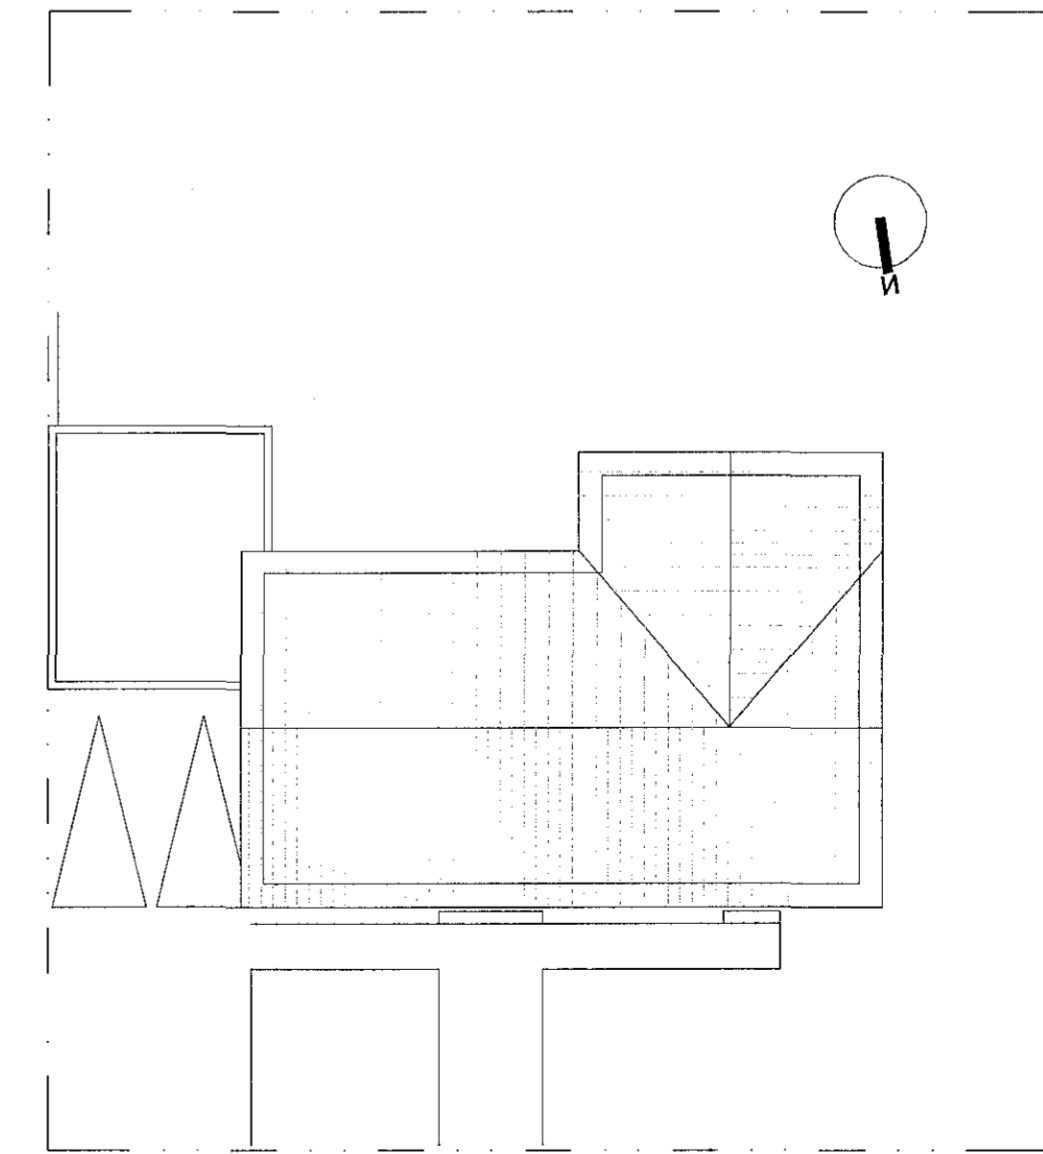

Loðarmynd fyrir breytingu mkv.1:200

Útigeymsla 1510
Norðurvangur 15 301
Hafnarfjörður
LANDNR.: 1122035
MATSHLUT.: 01_0101
STADGREINIR.: 1400-1-66600120
MKV. 1:100
TEKNAÐ AF: SBJ
ÚTGÁFU DAGS.: 18.01.2016
ADALUPPDRÁTTUR
Svava Björk Jónsdóttir
Arkitekt FAÍ
kt.: 281278-2239