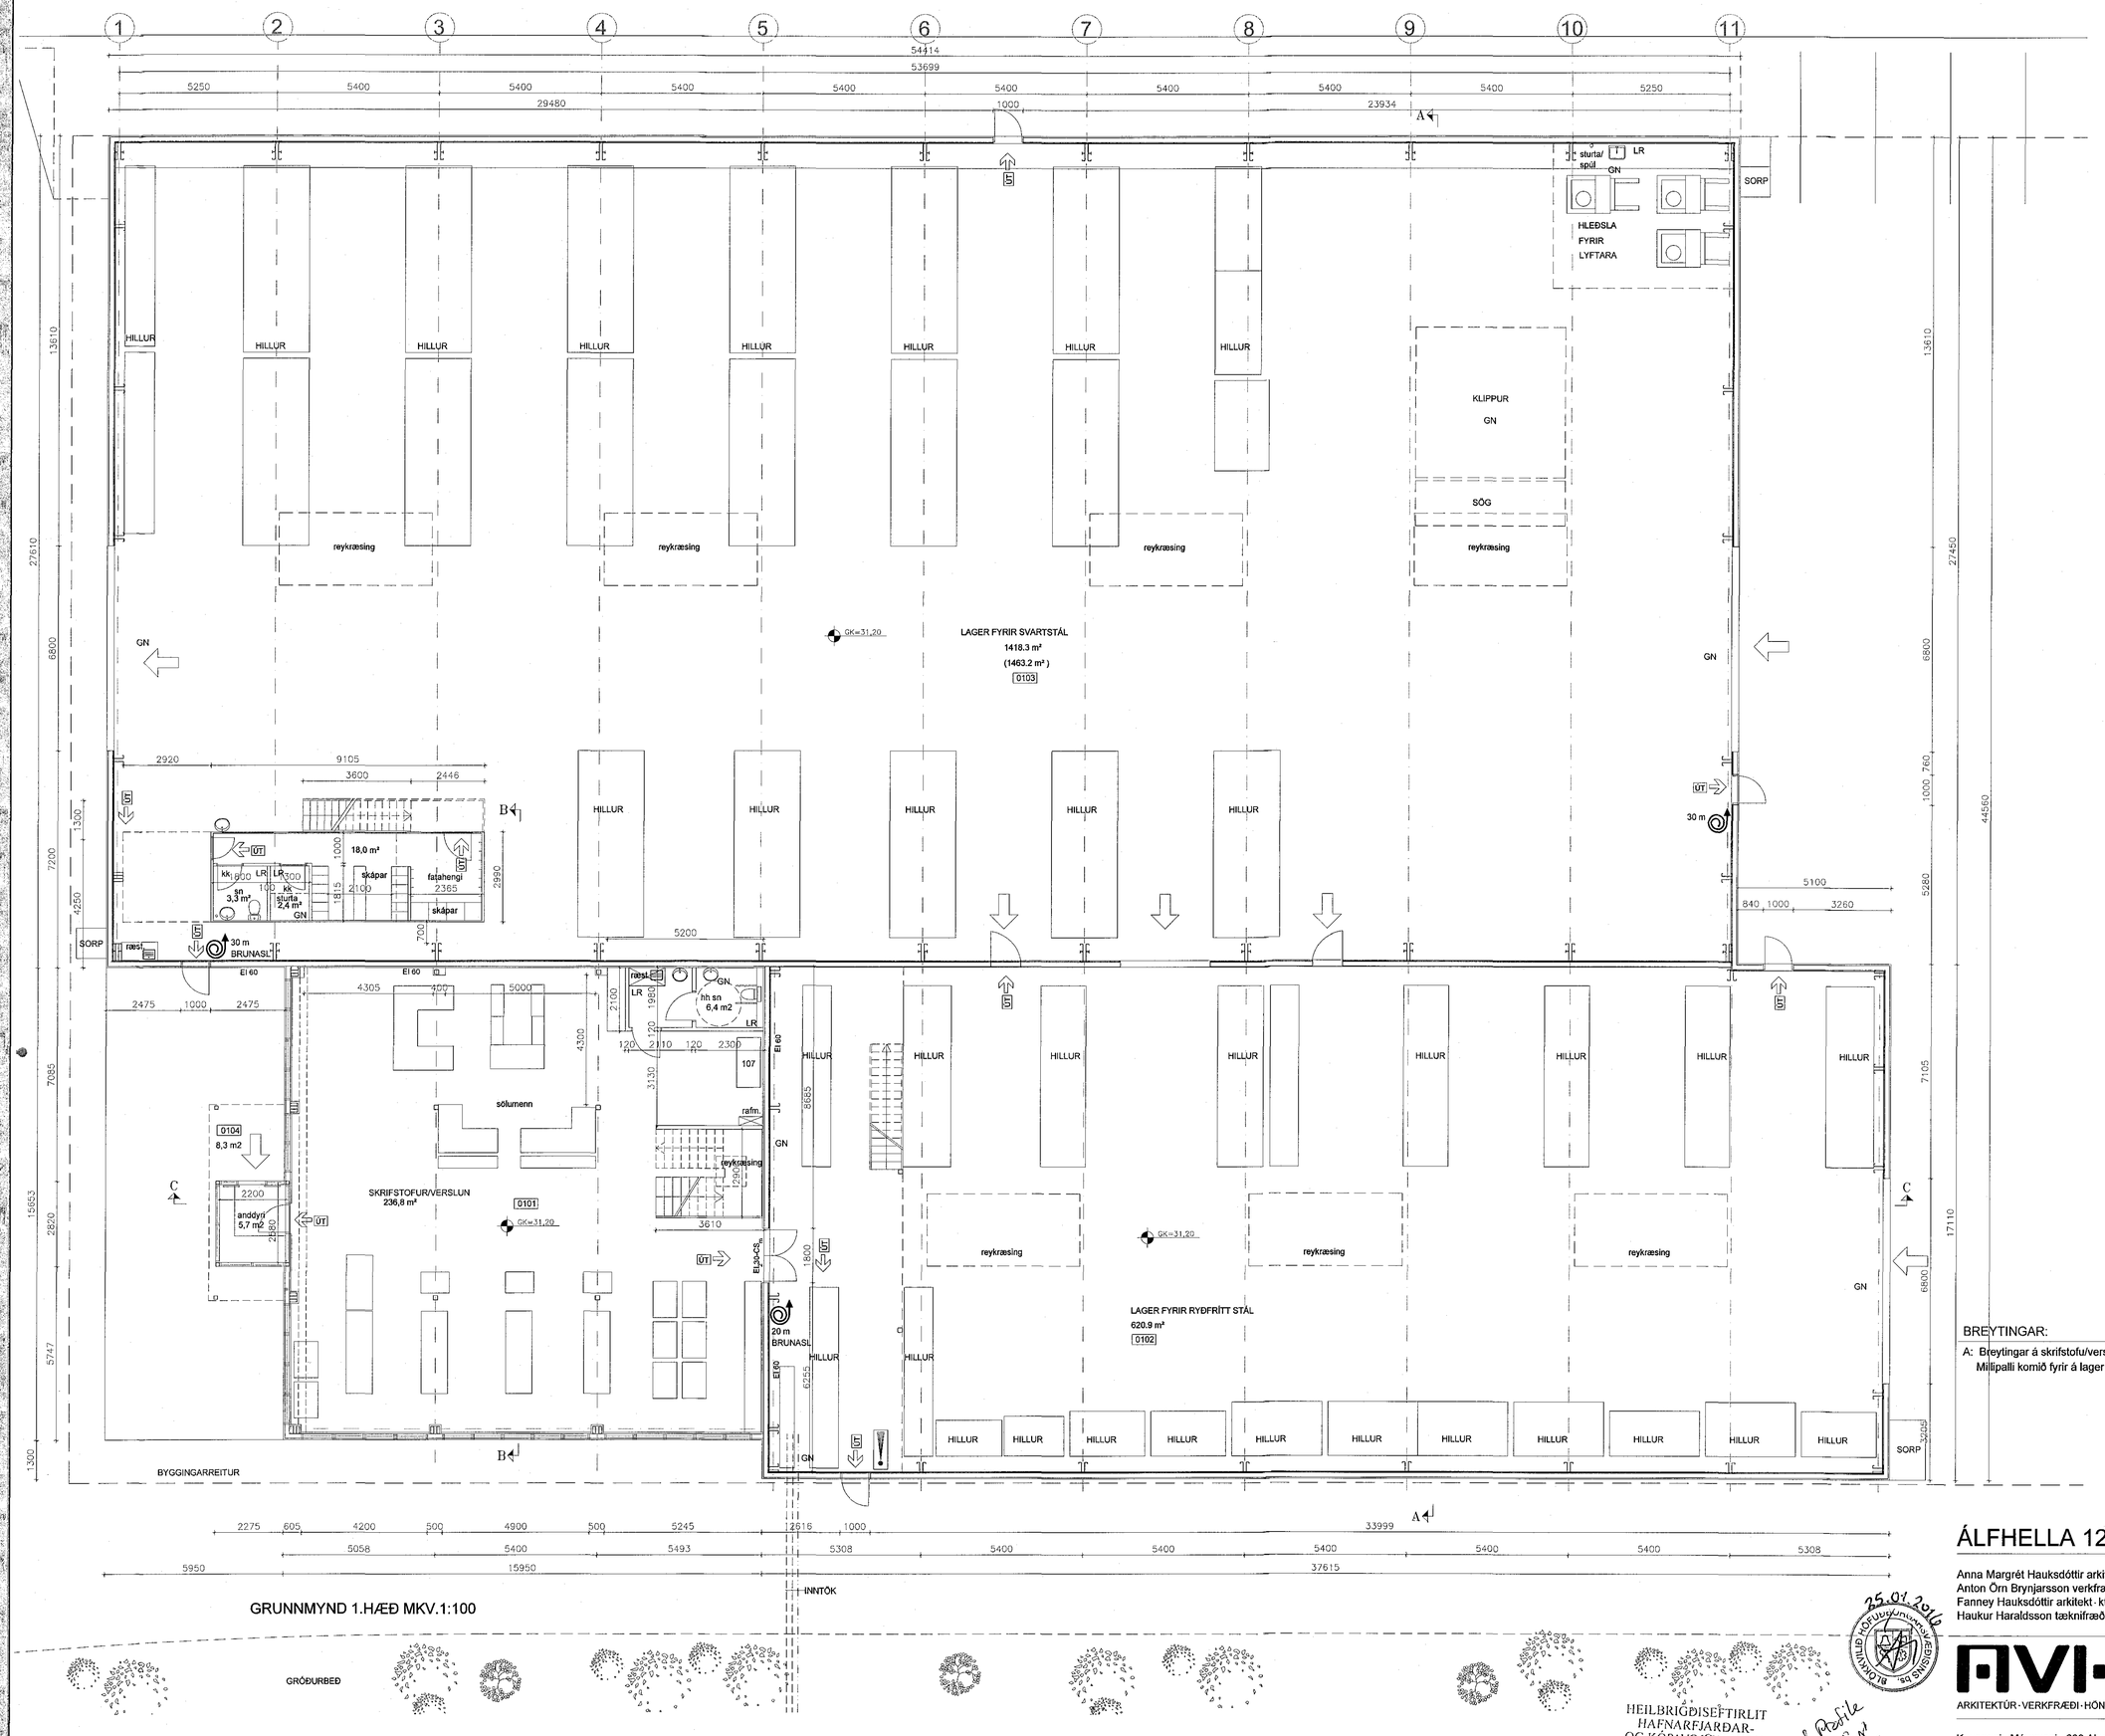

GRUNNMYND 1.HÆÐ MKV.1:100

Samþykkt þann
24. feb. 2016
Byggingafulltrúinn í Hafnarfirði

Úr Gildi

BREYTINGAR:

A: Breytingar á skrifstofu/verslunarrými og á starfsmannaaðstöðu sem færist að hluta inn á lager f. svartstál. Millipalli komið fyrir á lager f. ryðfrítt stál og klefi fyrir lyftara tekinn út á lager f. svartstál. 14.01.2016 AMH

ÁLFHELLA 12-14 HAFNARFIRÐI

Anna Margrét Hauksdóttir arkitekt · kt. 120665 - 3169
Anton Örn Brynjarsson verkfræðingur · kt. 270559 - 7199
Fanney Hauksdóttir arkitekt · kt. 170561 - 7249
Haukur Haraldsson tæknifræðingur · kt. 260938 - 2079

Hönnuður:

Hönnunarstjóri:

AVH
ARKITEKTÚR · VERKFRÆÐI · HÖNNUN

Grunnmynd 1.hæð

Dagsetning: 18.04.2008
Mælikvarði: 1:100
Teiknað: AMH/GMJ
Yfirfarið: AMH
Breyting: A

A-101

Kaupangi · Mýrarvegi · 600 Akureyri · Sími 460 4400 · Fax 460 4401 · avh@avh.is · www.avh.is
Þingholtsstræti 27 · 101 Reykjavík · Sími 561 4400 · Fax 561 4411

25.01.2016
BLÖKKVILÍÐ HÖFUÐBORGARSVÆÐISINS bs.

HEILBRIGÐISEFTIRLIT HAFNARFJARÐAR- OG KÓPAVOGSSVÆÐIS
Garðatorgi 5 - 210 Garðabæ
25/1 2016