


Úr Gildi

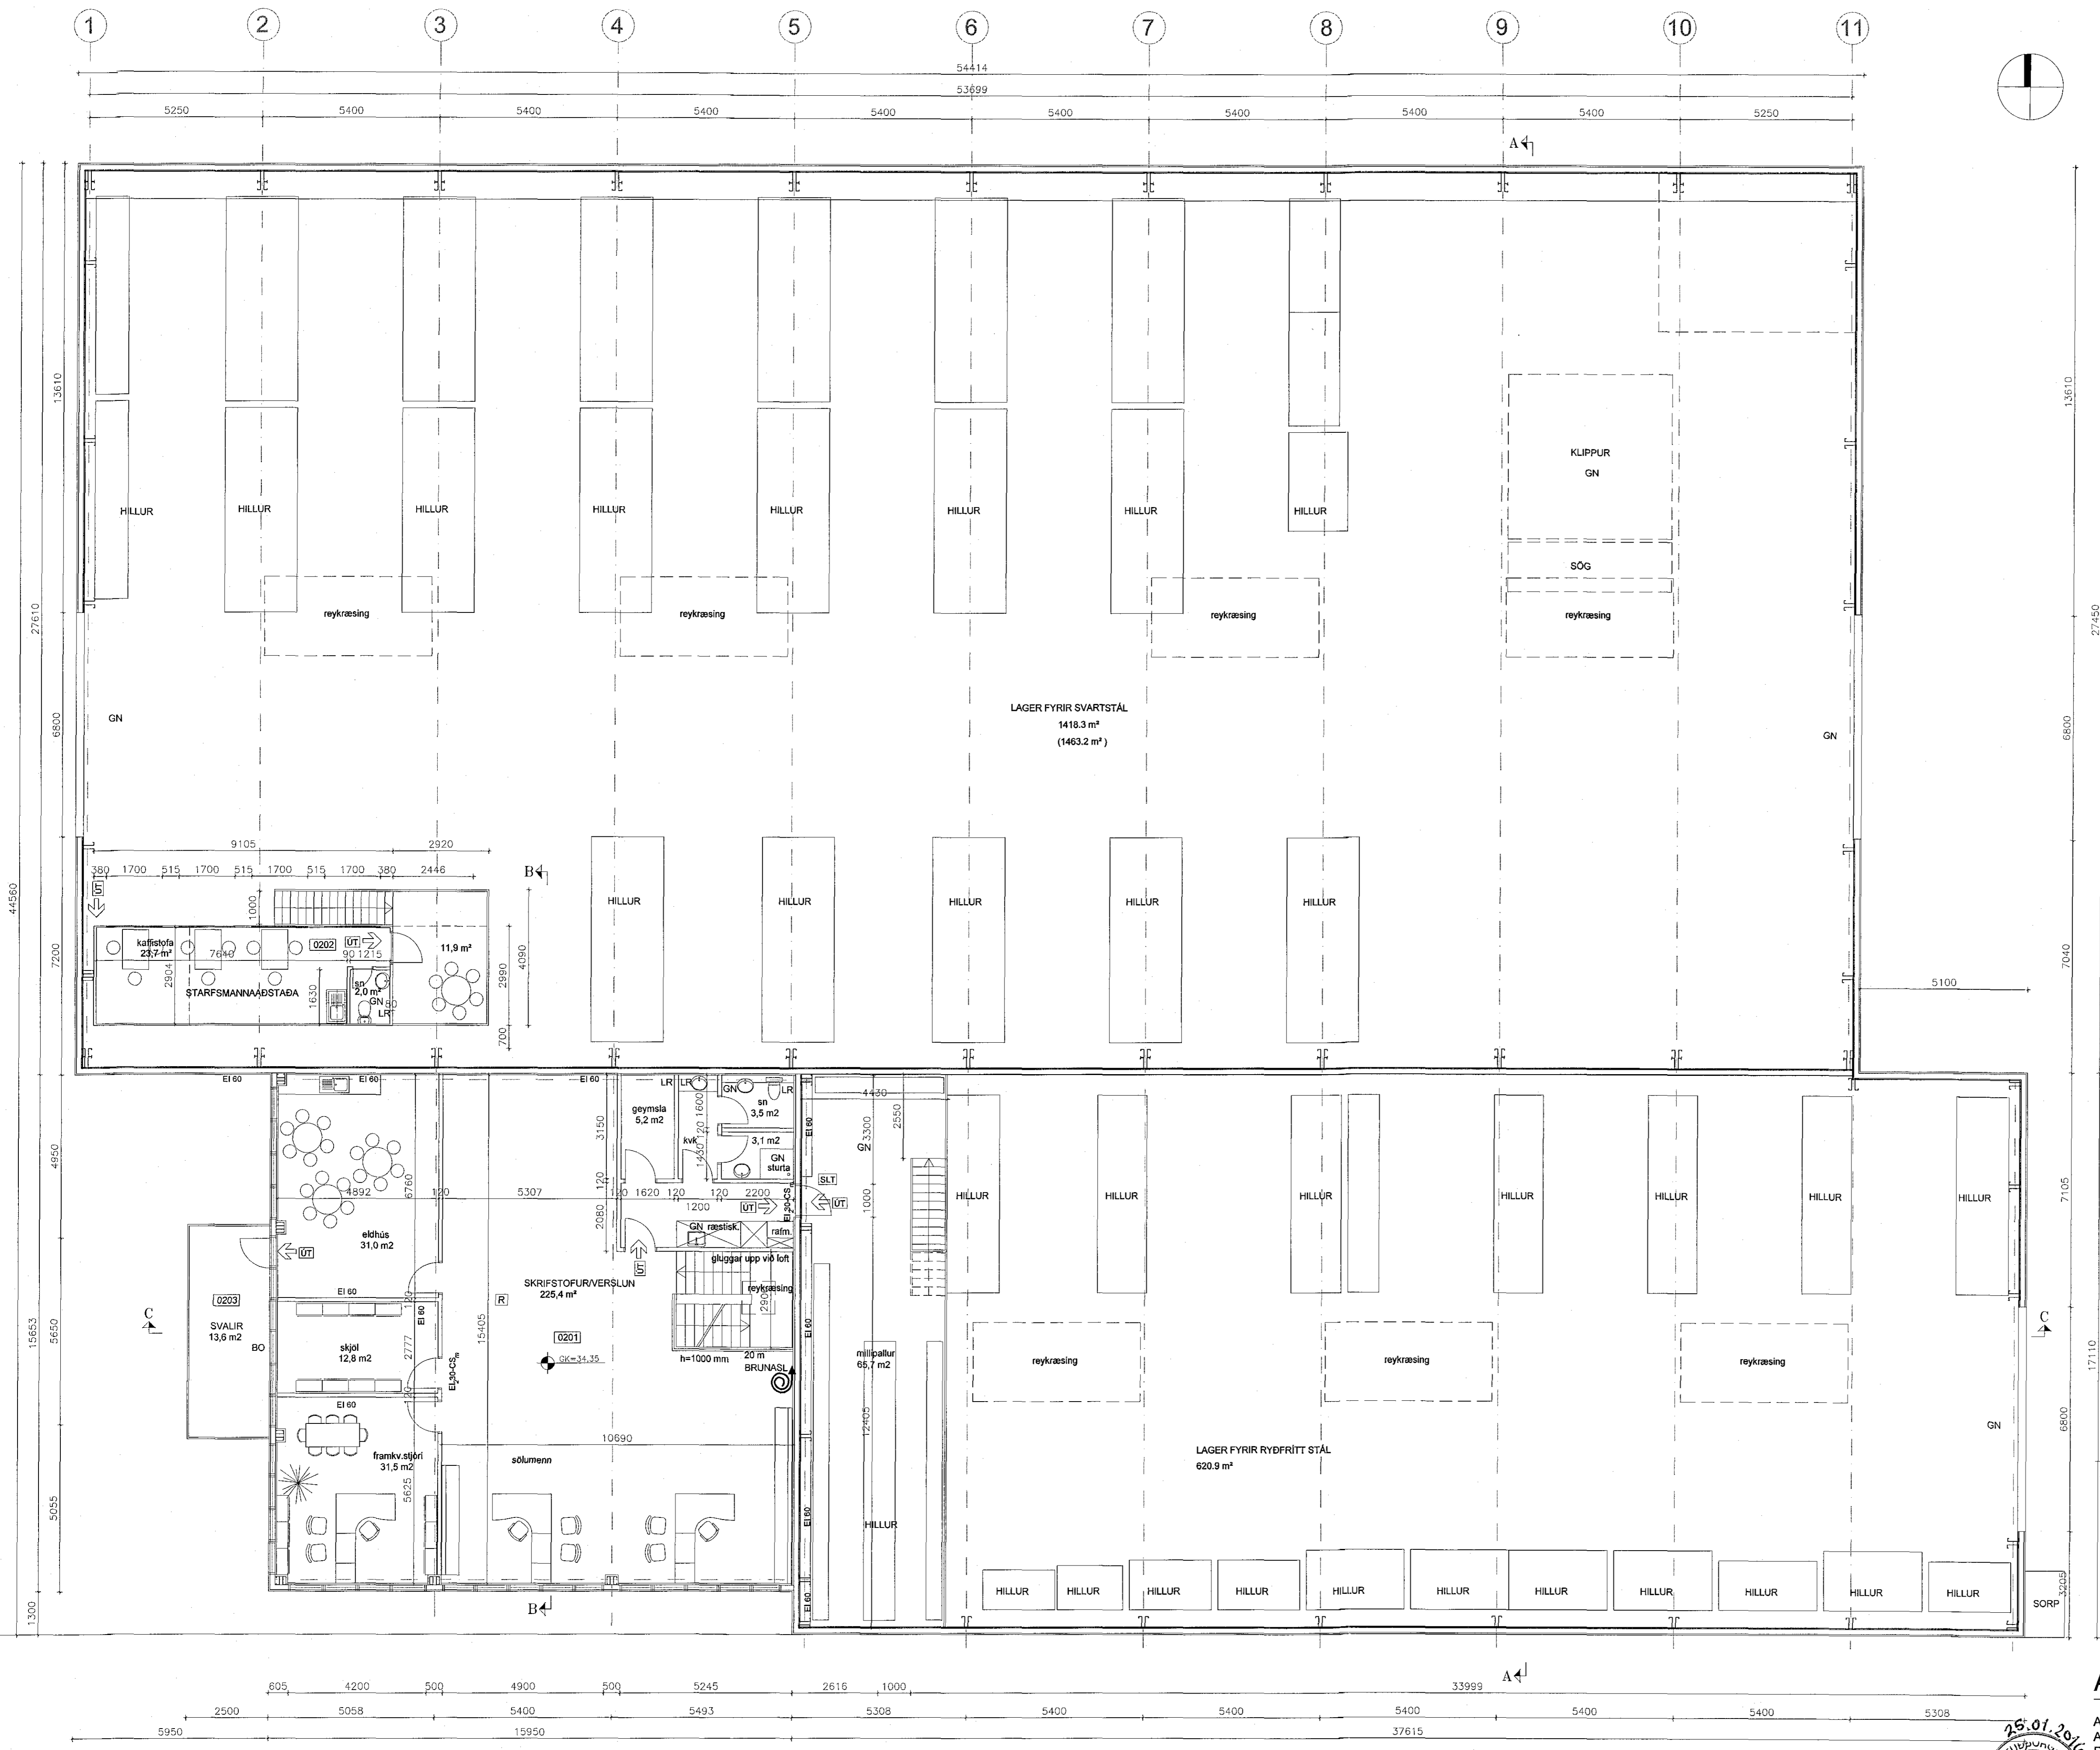


BREYTINGAR:
A: Breytingar á skrifstofu/verslunaryrmi og á starfsmannaaðstöðu sem færast að hluta inn á lager f. svartstál. Millipalli komið fyrir á lager f. ryöfrítt stál og klefi fyrir lyttara tekinn út á lager f. svartstál. 14.01.2016 AMH

ÁLFHELLA 12-14 HAFNARFIRÐI

Anna Margrét Hauksdóttir arkitekt · kt. 120665 - 3169
Anton Örn Brynjarsson verkfræðingur · kt. 270559 - 7199
Fanneý Hauksdóttir arkitekt · kt. 170561 - 7249
Haukur Haraldsson tæknifræðingur · kt. 260938 - 2079

Hönnuður: *Accurata*
Hönnunarstjóri:

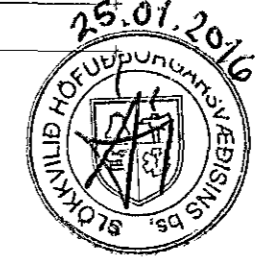

HEILBRIGDISEFTIRLIT
HAFNARFIJARÐAR-
OG KÓPAVOGSSVÆÐIS
Gangvegir 5 - 110 Garðabæ



Grunnmynd 2.hæð
Dagsetning: 18.04.2008
Mælikvarði: 1:100
Telknað: AMH/GMJ
Yfirfarið: AMH
Breyting: A

A-102

Kaupangi · Myrarvegi · 600 Akureyri · Sími 460 4400 · Fax 460 4401 · avh@avh.is · www.avh.is
Þingholtsstræti 27 · 101 Reykjavík · Sími 561 4400 · Fax 561 4411

GRUNNMYND 2.HÆÐ MKV.1:100