



SNID A-A MKV.1:100

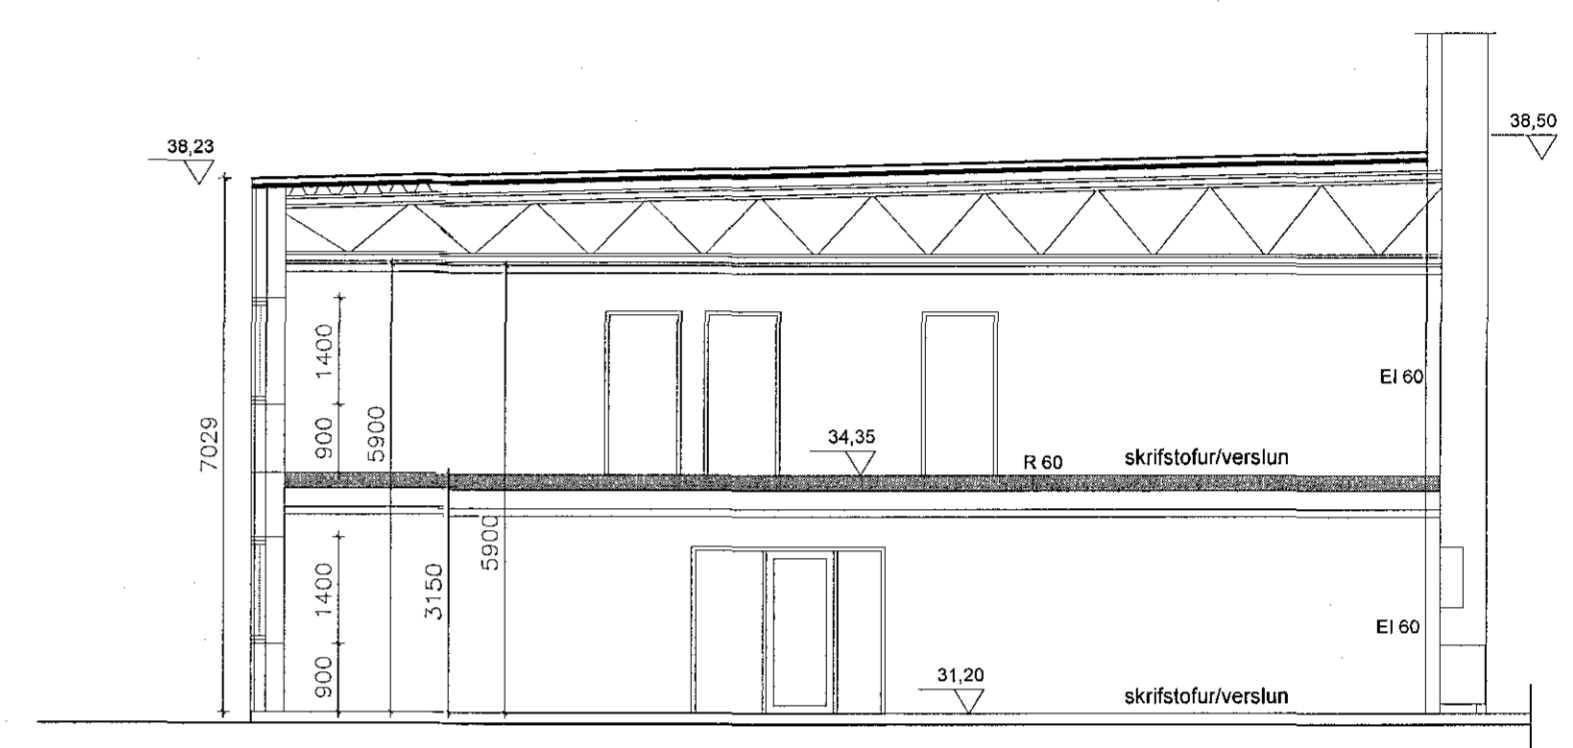

SNID B-B MKV.1:100

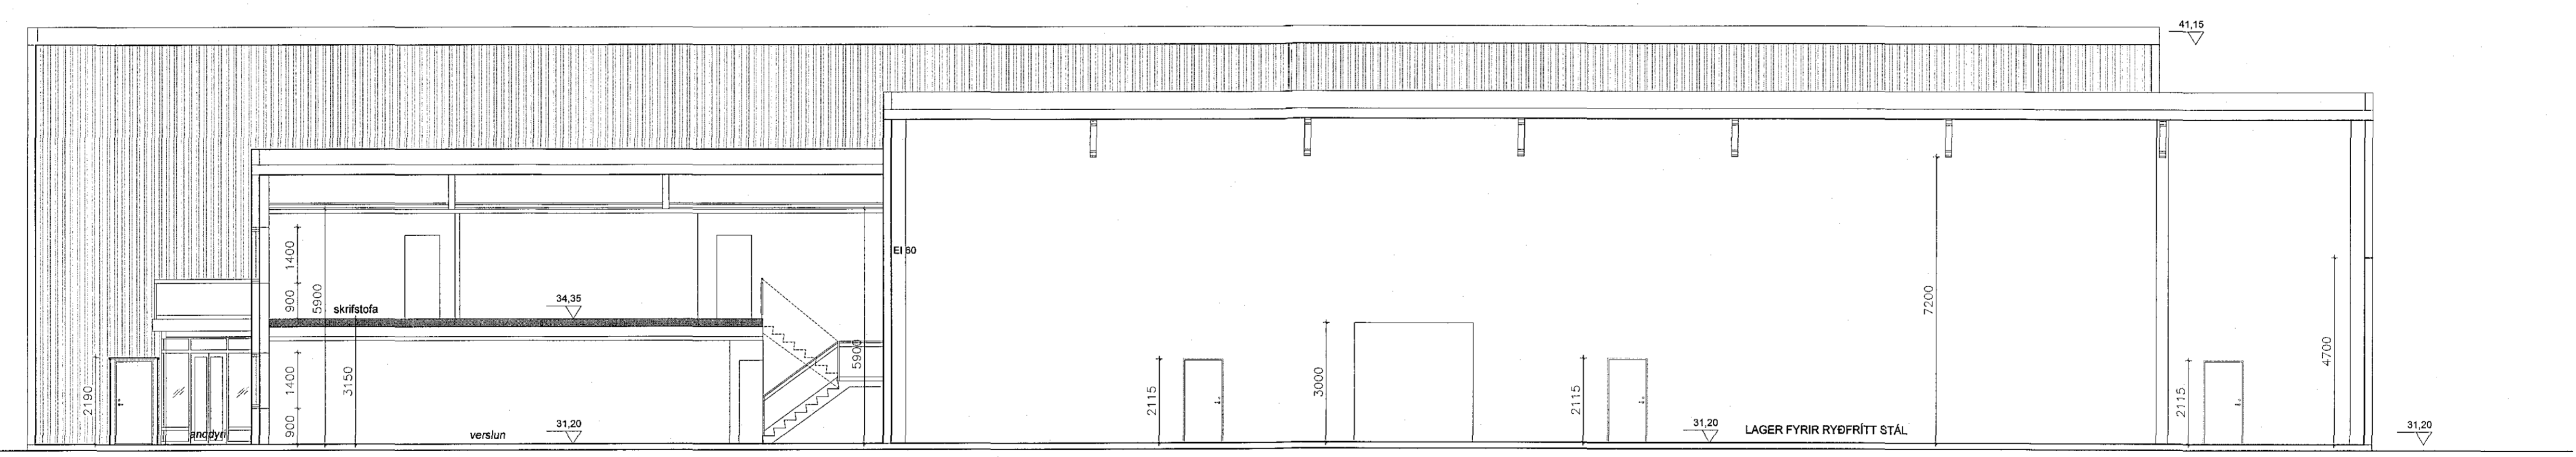

SNID C-C MKV.1:100

BREYTINGAR:
A: Breytingar á skrifstofu/verslunaryrmi og á starfsmannaaðstöðu sem færast að hluta inn á lager f. svartstál.
Millipalli komið fyrir á lager f. ryðfrítt stál og klefi fyrir lyftara tekinn út á lager f. svartstál. 14.01.2016 AMH

16/1/2016
HEILBRIGDISEFTIRLIT
HAFNARFJARÐAR-
OG KÖPAVOGSSVÆDIS
Gönguargísls - 210 Garðabæ
Huldyr



ÁLFHELLA 12-14 HAFNARFIRÐI

Anna Margrét Hauksdóttir arkitekt - kt. 120665 - 3169
Anton Örn Brynjarsson verkfræðingur - kt. 270559 - 7199
Fanney Hauksdóttir arkitekt - kt. 170561 - 7249
Haukur Haraldsson tæknifræðingur - kt. 260938 - 2079

Hönnuður: *Anna Margrét Hauksdóttir*
Hönnunarstjóri:



Snið
Dagsetning: 18.04.2008
Mælikvarði: 1:100
Teiknaði: AMH/GMJ
Yfirfariði: AMH
Breyting: A

A-104