


16018/60
 18/2. 2016
 24. feb. 2016
 Byggingafræðingur í Haukadal

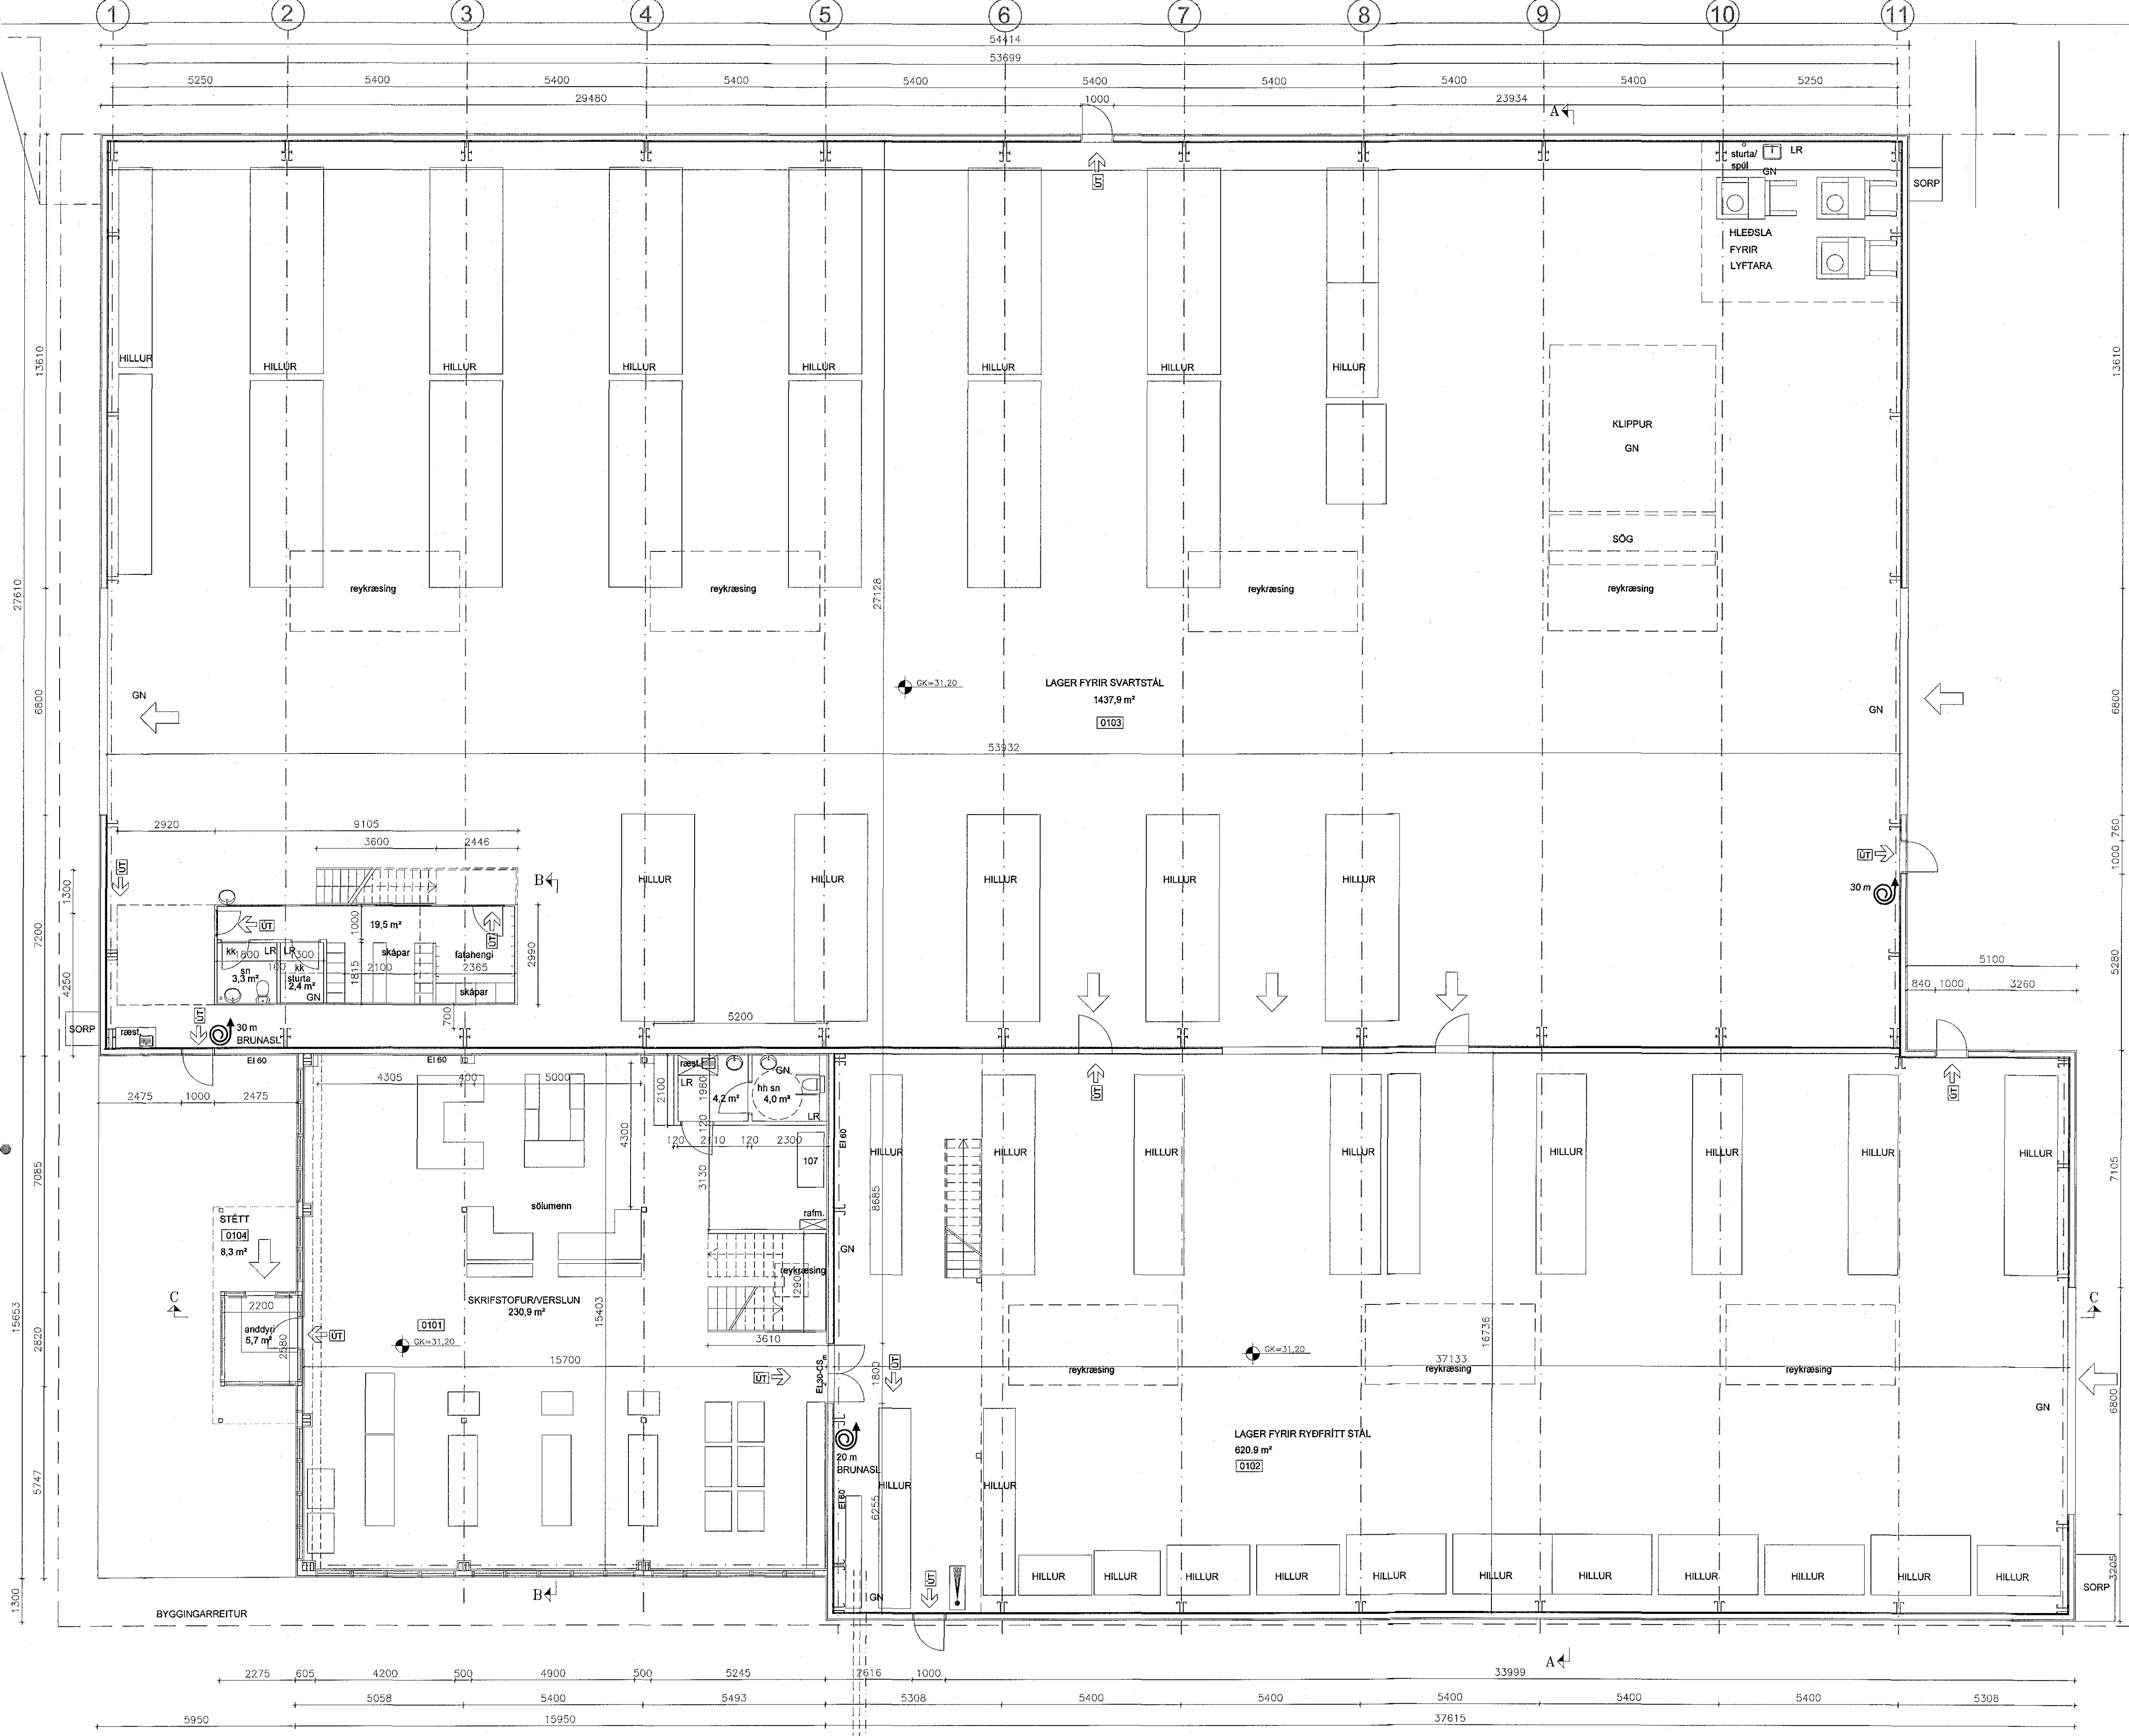

BREYTINGAR:
 A: Breytingar á skrifstofu/verslunarrými og á starfsmannaöstoðu sem færirst að hluta inn á lager f. svartstál. Millipalli komið fyrir á lager f. ryðfritt stál og klefi fyrir lyftara tekinn út á lager f. svartstál. 14.01.2016 AMH

HEILBRIGDISEFTIRLIT
 HAFNARFJÁRDAR-
 OG KÖPAVOGSSVÆÐIS
 Gæðatorgi 5 110 Garðabær
 18/2 2016 *[Signature]*

*Áhersla á þannig
 Bætur þings
 Eftir þessu
 11.2.2016*

ÁLFHELLA 12-14 HAFNARFIRÐI


Anna Margrét Hauksdóttir arkitekt - kt. 120665 - 3169
 Anton Örn Brynjarsson verkfræðingur - kt. 270559 - 7199
 Fanney Hauksdóttir arkitekt - kt. 170561 - 7249
 Haukur Haraldsson tæknifræðingur - kt. 260938 - 2079

Hönnuður: *[Signature]*
 Hönnunarstjóri:



ARKITEKTUR - VERKFRÆÐI - HÖNNUN
 Grunnmynd 1.hæð
 Dagsetning: 18.04.2008
 Mælikvarði: 1:100
 Teiknað: AMH/GMJ
 Yfirfarið: AMH
 Breyting: A
A-101

Kaupangi · Mýrarvegi · 600 Akureyri · Sími 460 4400 · Fax 460 4401 · avh@avh.is · www.avh.is
 Þinghólsstræti 27 · 101 Reykjavík · Sími 561 4400 · Fax 561 4411

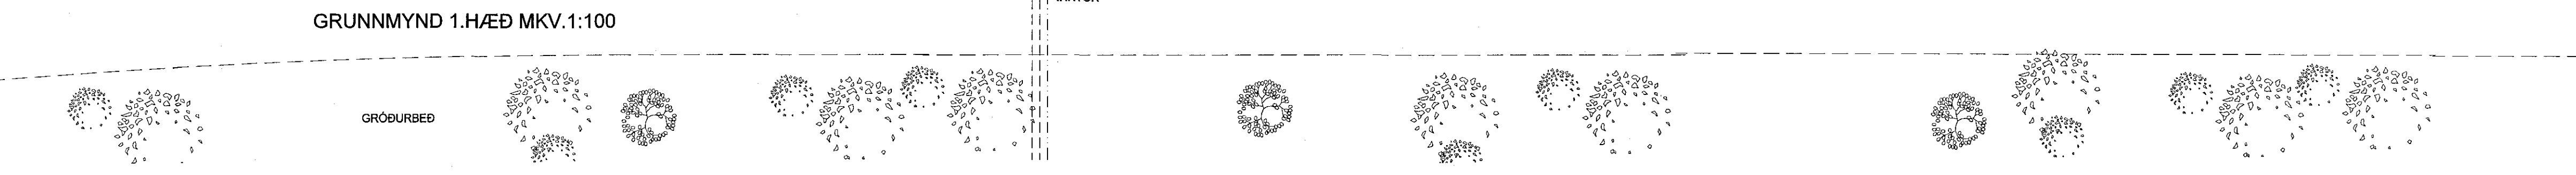

GRUNNMYND 1.HÆÐ MKV.1:100