Samþykkt þann
24. feb. 2016
Byggingafulltrúinn í Hafnarfirði.

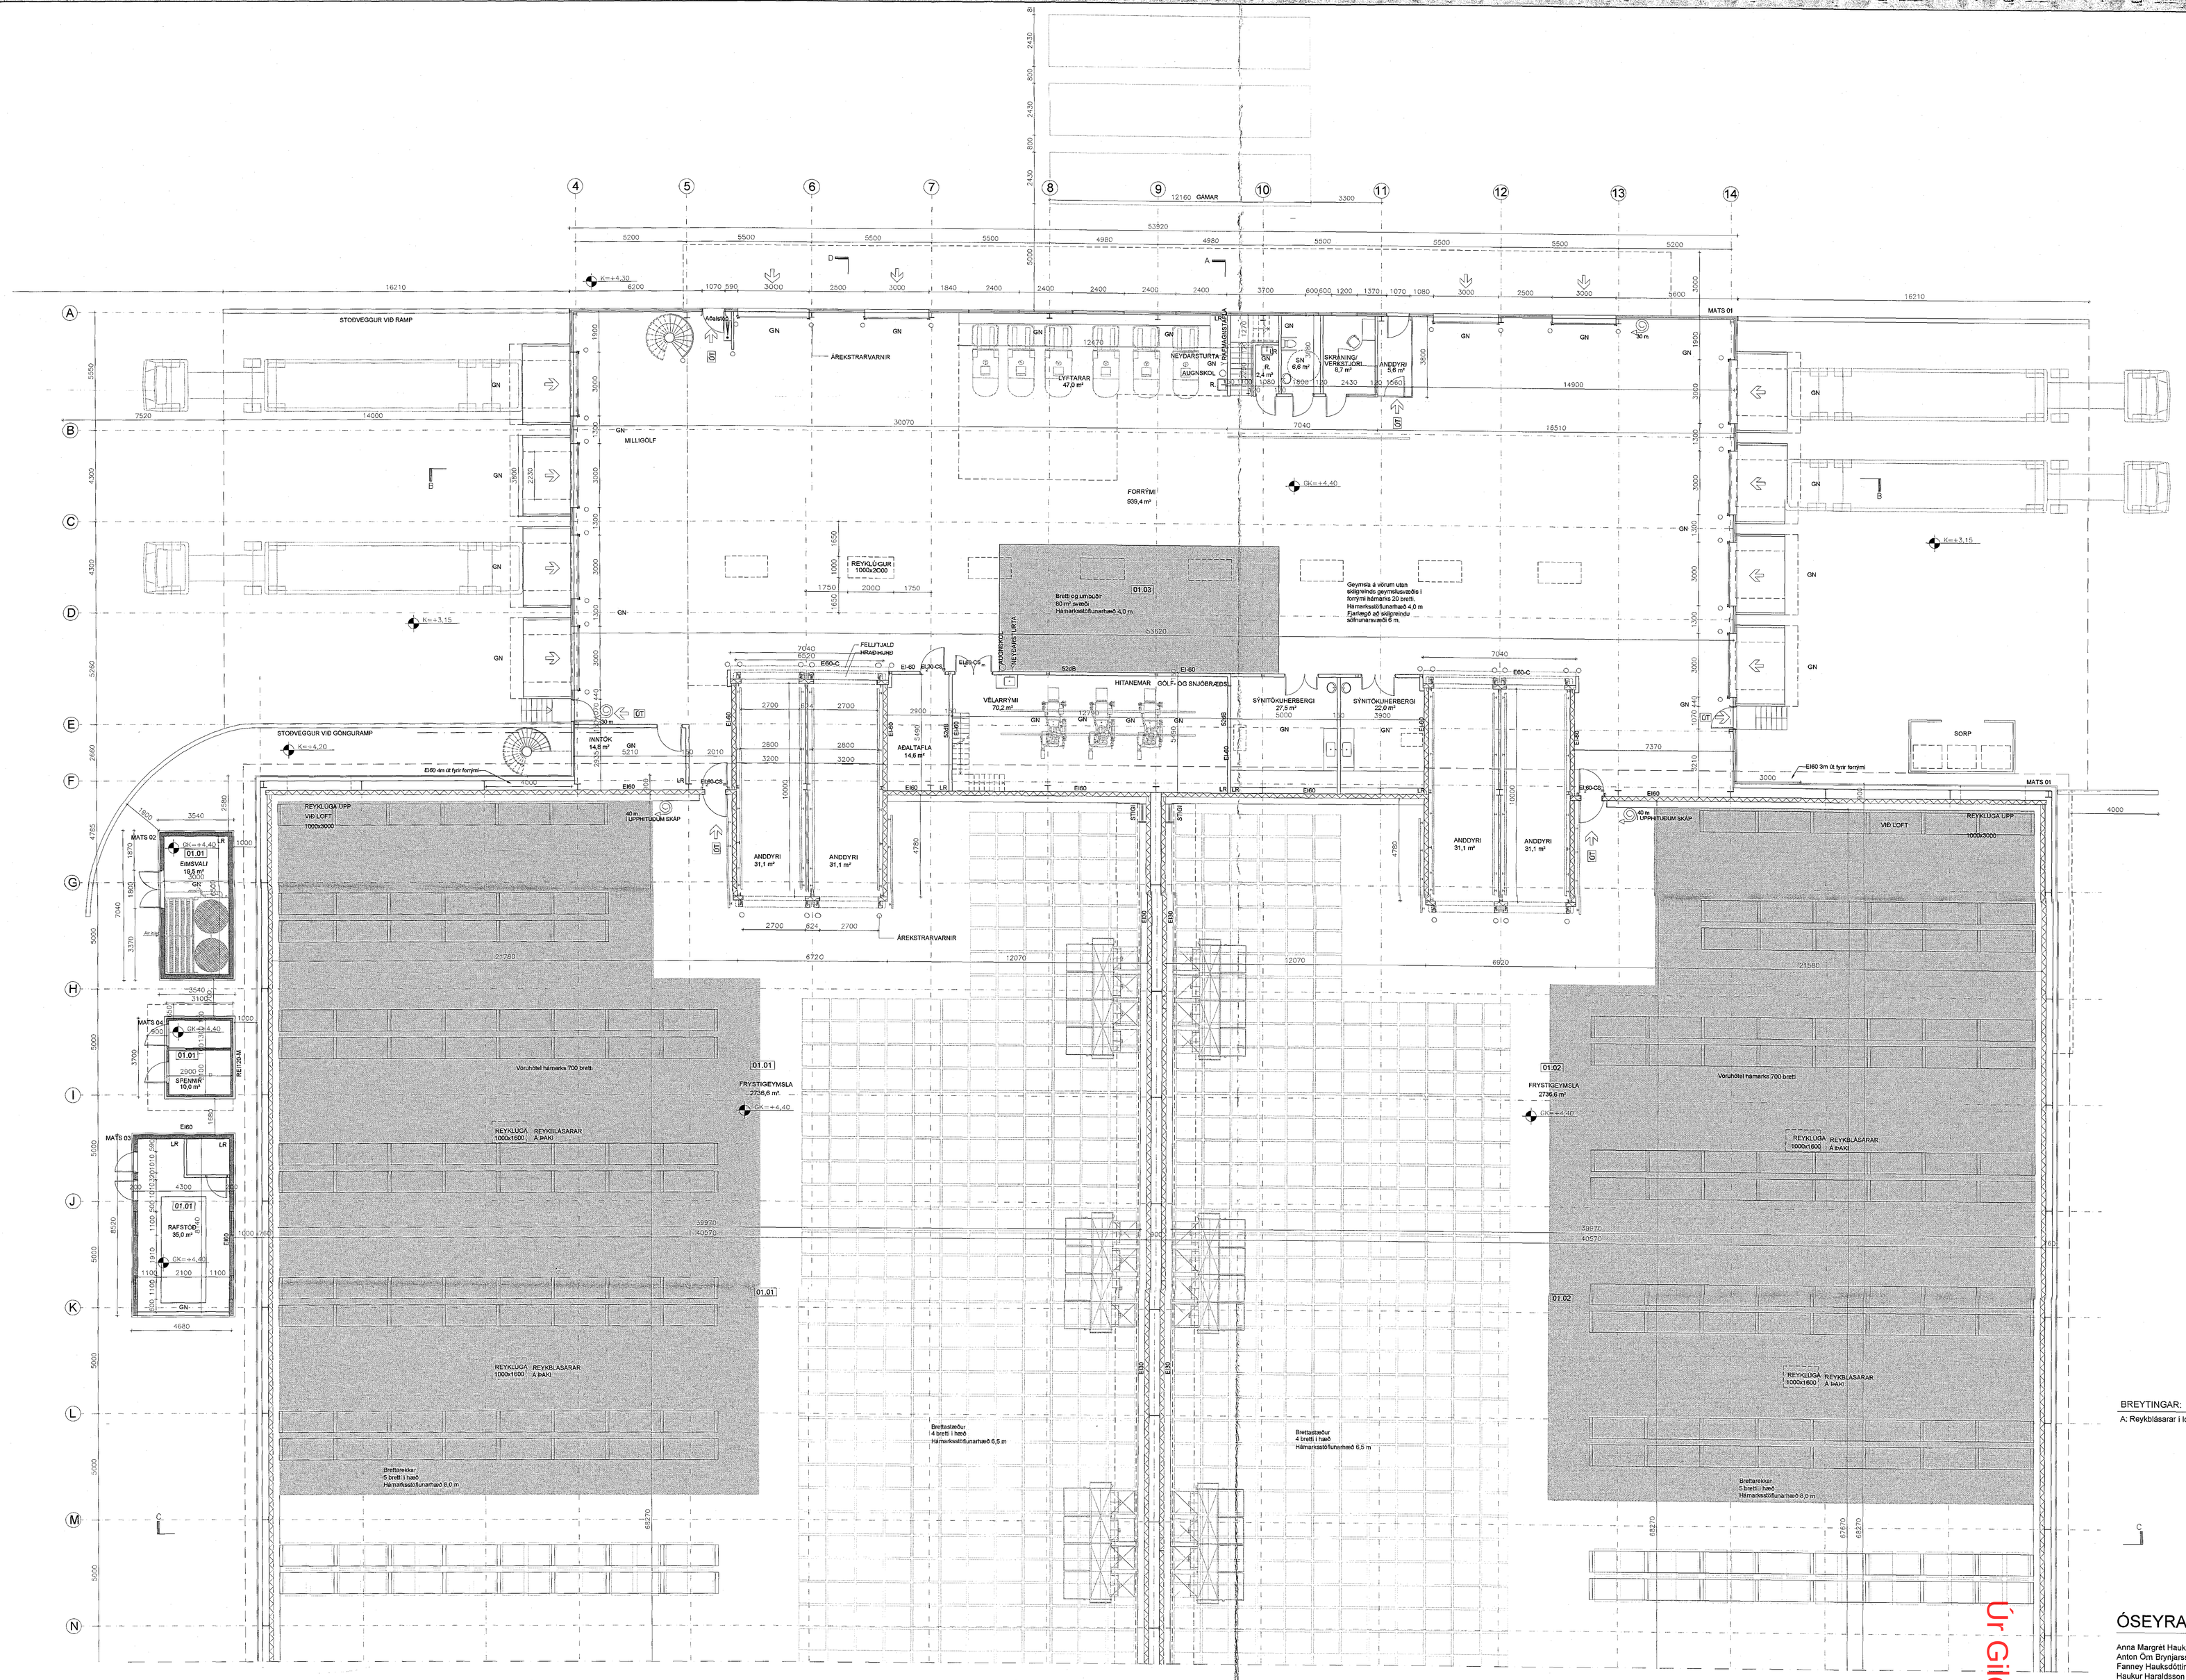

GRUNNMYND 1.HÆÐ MKV.1:100

Úr Gildi

HEILBRIGÐISEFTIRLIT HAFNARFJARÐAR- OG KÓPAVOGSSVÆÐIS
Garðatorgi 5 - 270 Garðabæ
16/2 2016

15.02.2016
SLÖKKVILIÐ HÖFUÐBORGARSVÆÐISINS

BREYTINGAR:

A: Reykblásarar í lofti frystiklefa og starfsmannaaðstöðuhús norðan við frystigeymslu. 25.01.2016 AMH

Yfirfarið af brunahönnuði
VERKFRÆÐISTOFA

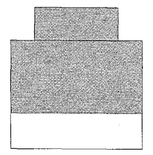

LYKILMYND

ÓSEYRARBRAUT 22 - FRYSTIGEYMSLA EIMSKIPS

Anna Margrét Hauksdóttir arkitekt - kt. 120665 - 3169
Anton Örn Brynjarsson verkfræðingur - kt. 270559 - 7199
Fanney Hauksdóttir arkitekt - kt. 170561 - 7249
Haukur Haraldsson tæknifræðingur - kt. 260938 - 2079

Hönnuður:
Hönnunarstjóri:

AVH
ARKITEKTÚR · VERKFRÆÐI · HÖNNUN

Grunnmynd 1. hæð hluti

Dagsetning: 29.05.2015
Mælikvarði: 1:100@A0
Teiknað: AMH/GMJ
Yfirfarið: AMH
Breyting: A

A-105

Kaupangi - Mýrarvegi - 600 Akureyri - Sími 460 4400 - Fax 460 4401 - avh@avh.is - www.avh.is
Þingholtsstræti 27 - 101 Reykjavík - Sími 561 4400 - Fax 561 4411