
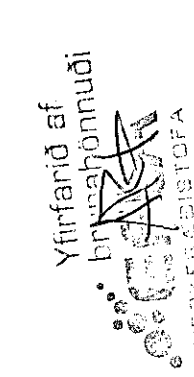


Úr Gildi

BREYTINGAR:
28.10.2015 - AMH
29.10.2015 - AMH
25.01.2018 - AMH

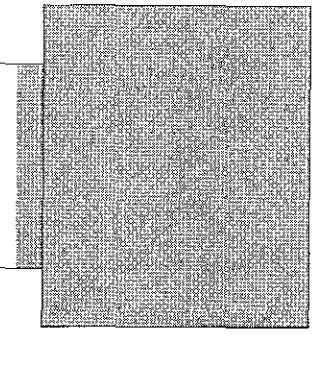

HEILBRUNDETTI
HAFNAFARÐAL
OG KOPAVOGSSVÆÐIS
16.11.2018

ÓSEYRARBRAUT 22 - FRYSTIGEYMSLA EIMSKIPS

Anna Margrét Háskólastræti skóla k.t. 10966 - 3166
Anna Óm Brynjarsón verkfræðingur k.t. 270569 - 7199
Frimmyr Háskólastræti skóla k.t. 170861 - 7269
Húsnæðingartel: 595365 - 2079

Stofunir: 28.05.2015
Heildarv: 1.1100000
Yfirsk: AMH
Yfirsk: AMH
Breyting: C
Grunnmynd 1: hæð
Stofunir: 28.05.2015
Heildarv: 1.1100000
Yfirsk: AMH
Yfirsk: AMH
Breyting: C

