


HEILBRIGÐISFRILT
OG KÖNNUNARFRILT
Grunnmynd
16/2. Síða 1/2

ÓSEYRARBRAUT 22 - FRYSTIGEYMSLA EIMSKIPS


A-109

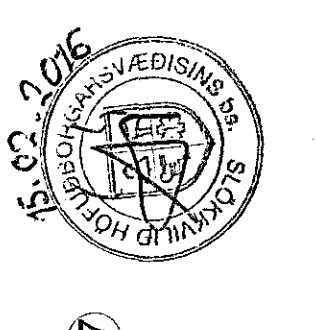

GRUNNMYND DAKKVEÐ MKV.1:100
1 2 3 4 5 6 7 8 9 10 11 12 13 14 15 16 17

