Samþykkt þann
24 feb. 2016
Byggingafulltrúinn í Hafnarfirði

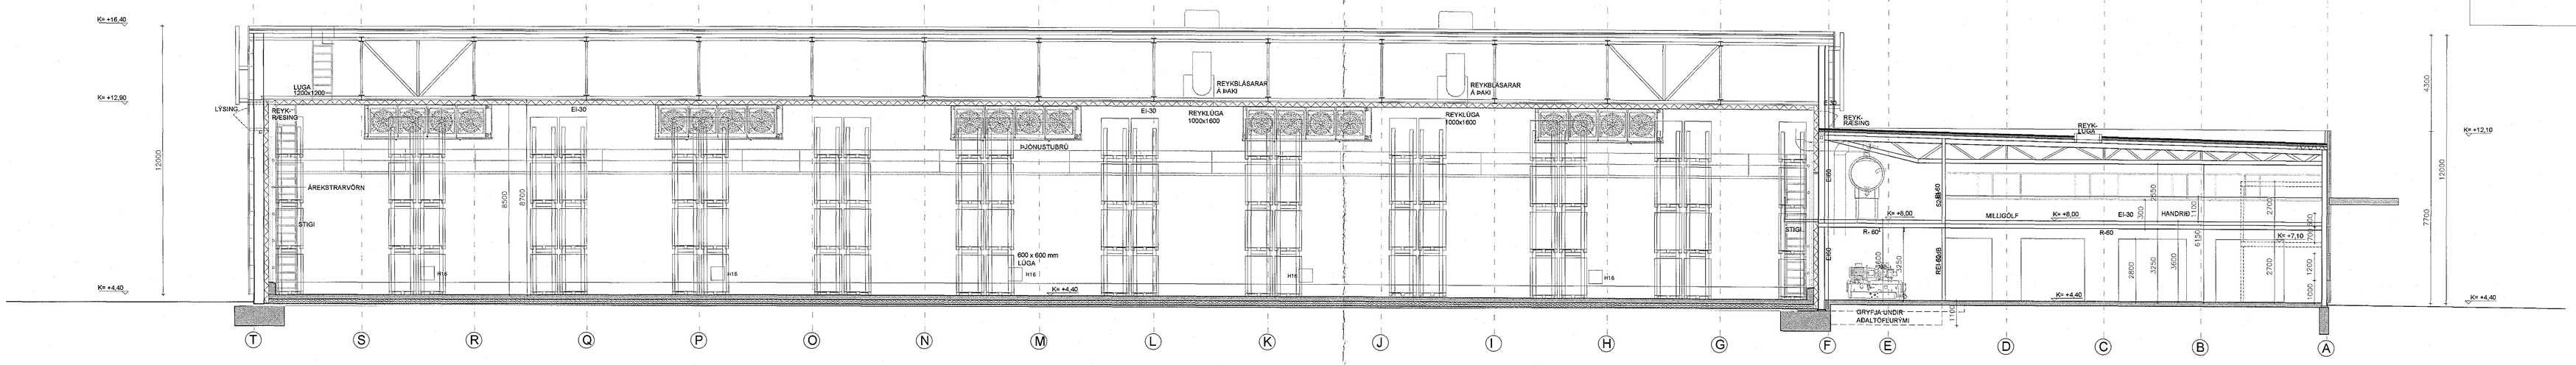

SNIÐ A-A MKV.1:100

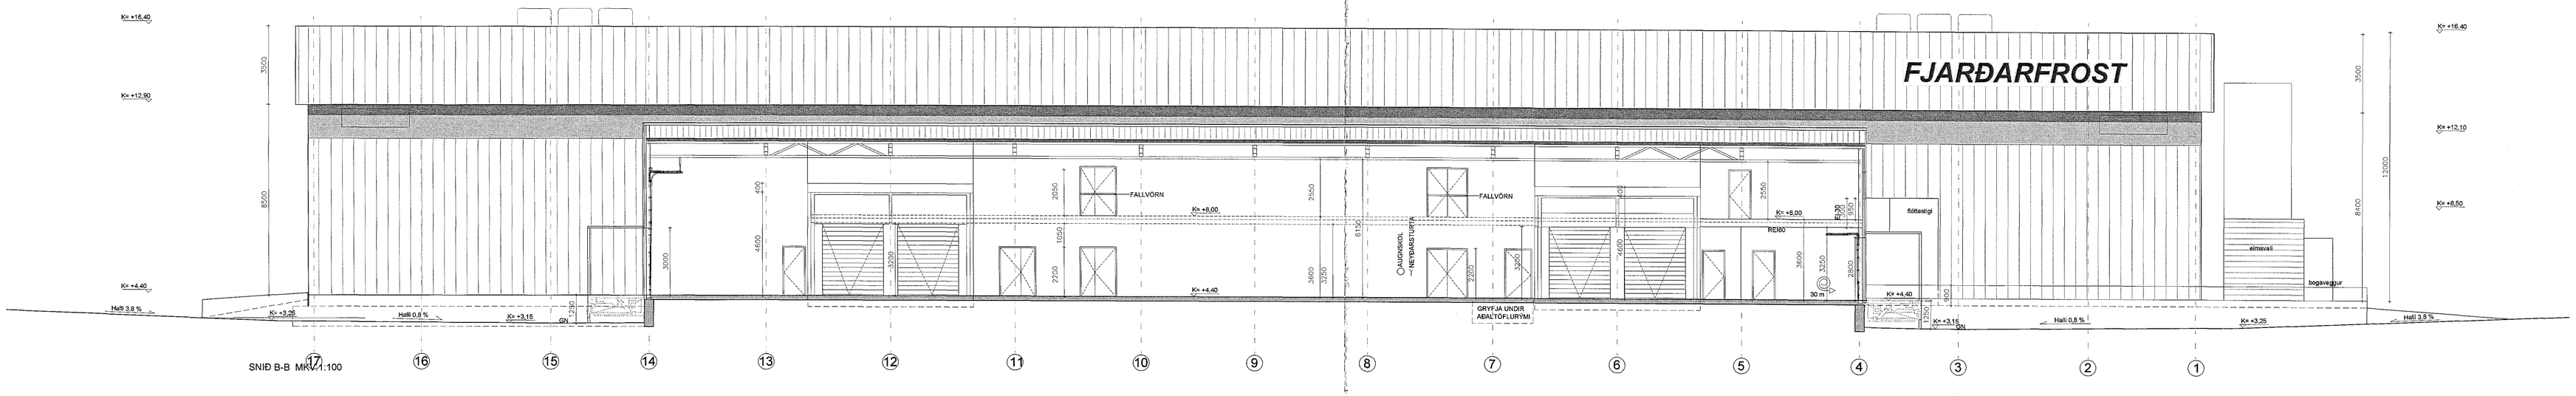

SNIÐ B-B MKV.1:100

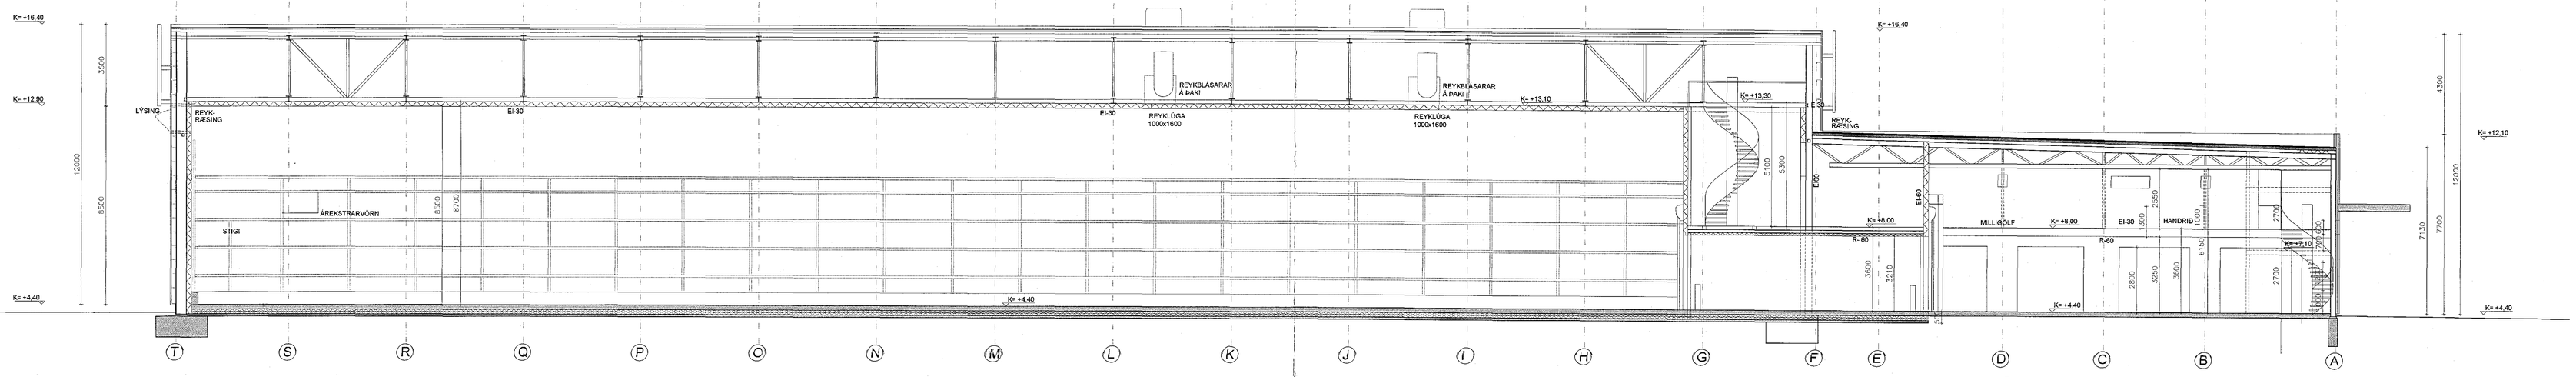

SNIÐ D-D MKV.1:100

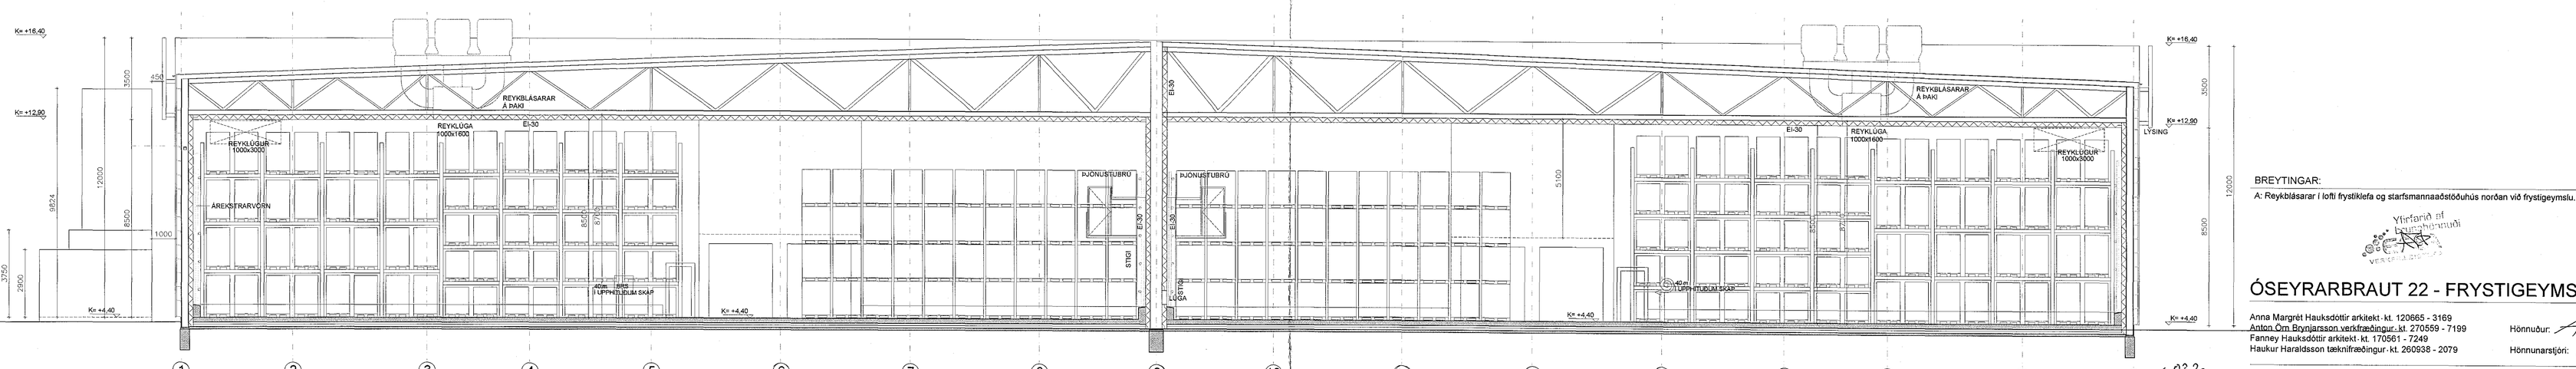

SNIÐ C-C MKV.1:100

BREYTINGAR:
A: Reykblásarar í lofti frystiklefa og starfsmannaaðstöðuhús norðan við frystigeymslu. 25.01.2016 AMH

Yfirfarið af byggingarfulltrúa
VERÐUR EKKI GEFIÐ ÚT

ÓSEYRARBRAUT 22 - FRYSTIGEYMSLA EIMSKIPS

Anna Margrét Hauksdóttir arkitekt - kt. 120665 - 3169
Anton Örn Brynjarsson verkfræðingur - kt. 270559 - 7199
Fanney Hauksdóttir arkitekt - kt. 170561 - 7249
Haukur Haraldsson tæknifræðingur - kt. 260938 - 2079

Hönnuður:
Hönnunarstjóri:

AVH ARKITEKTUR · VERKFRÆÐI · HÖNNUN

Snið A-A, B-B, C-C

Dagsetning: 29.05.2015
Mælikvarði: 1:100@A0
Teiknað: AMH/GMJ
Yfirfarið: AMH
Breyting: A

A-112

Kaupangi · Mýrarvegi · 600 Akureyri · Sími 460 4400 · Fax 460 4401 · avh@avh.is · www.avh.is
Þingholtsstræti 27 · 101 Reykjavík · Sími 561 4400 · Fax 561 4411

Samþykkt af byggingarfulltrúa
15.02.2016