



Samþykkt þann
20. Jan. 2016
Byggingaáttuáinn í Reykjavík


Úr Gildi

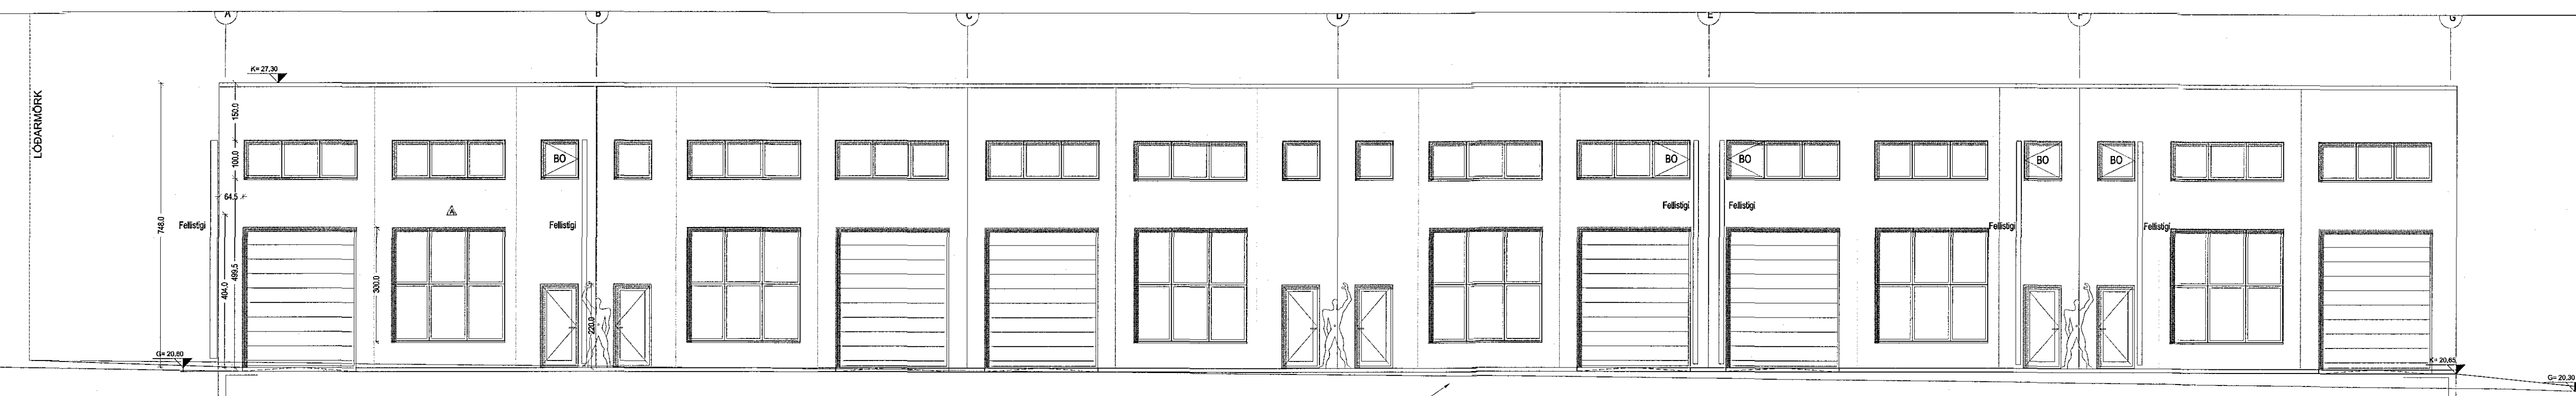


AUSTURHLIÐ

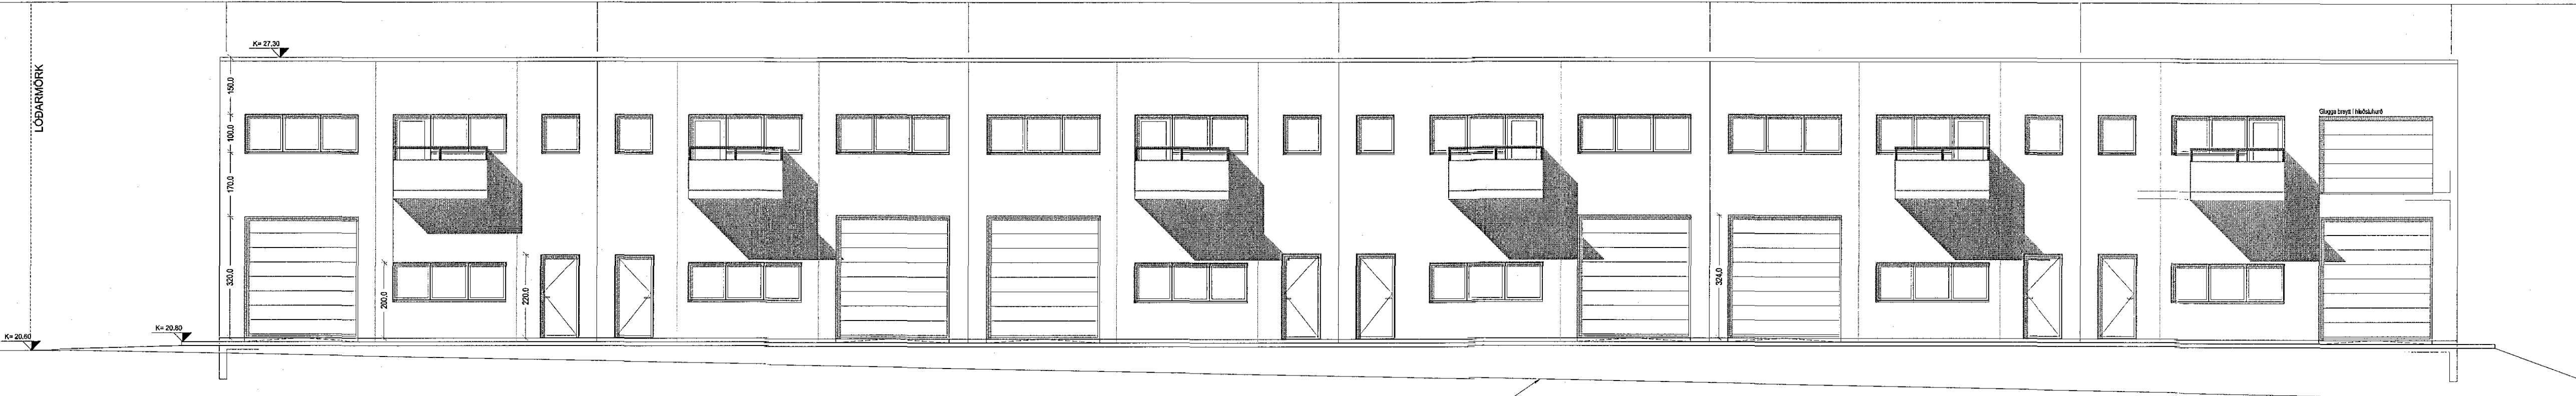

VESTURHLIÐ

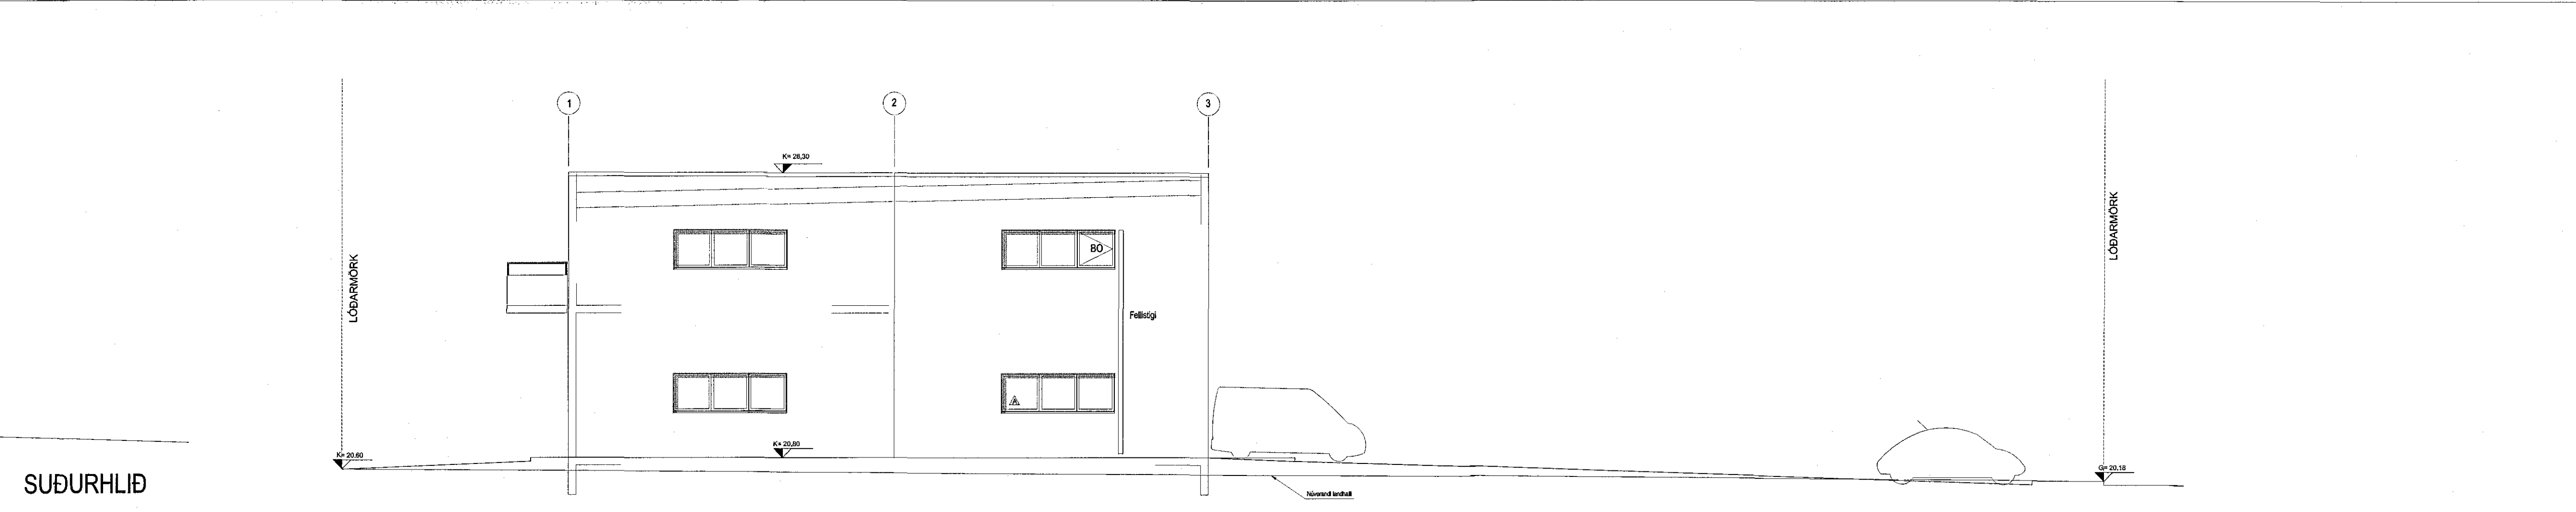

SUÐURHLIÐ

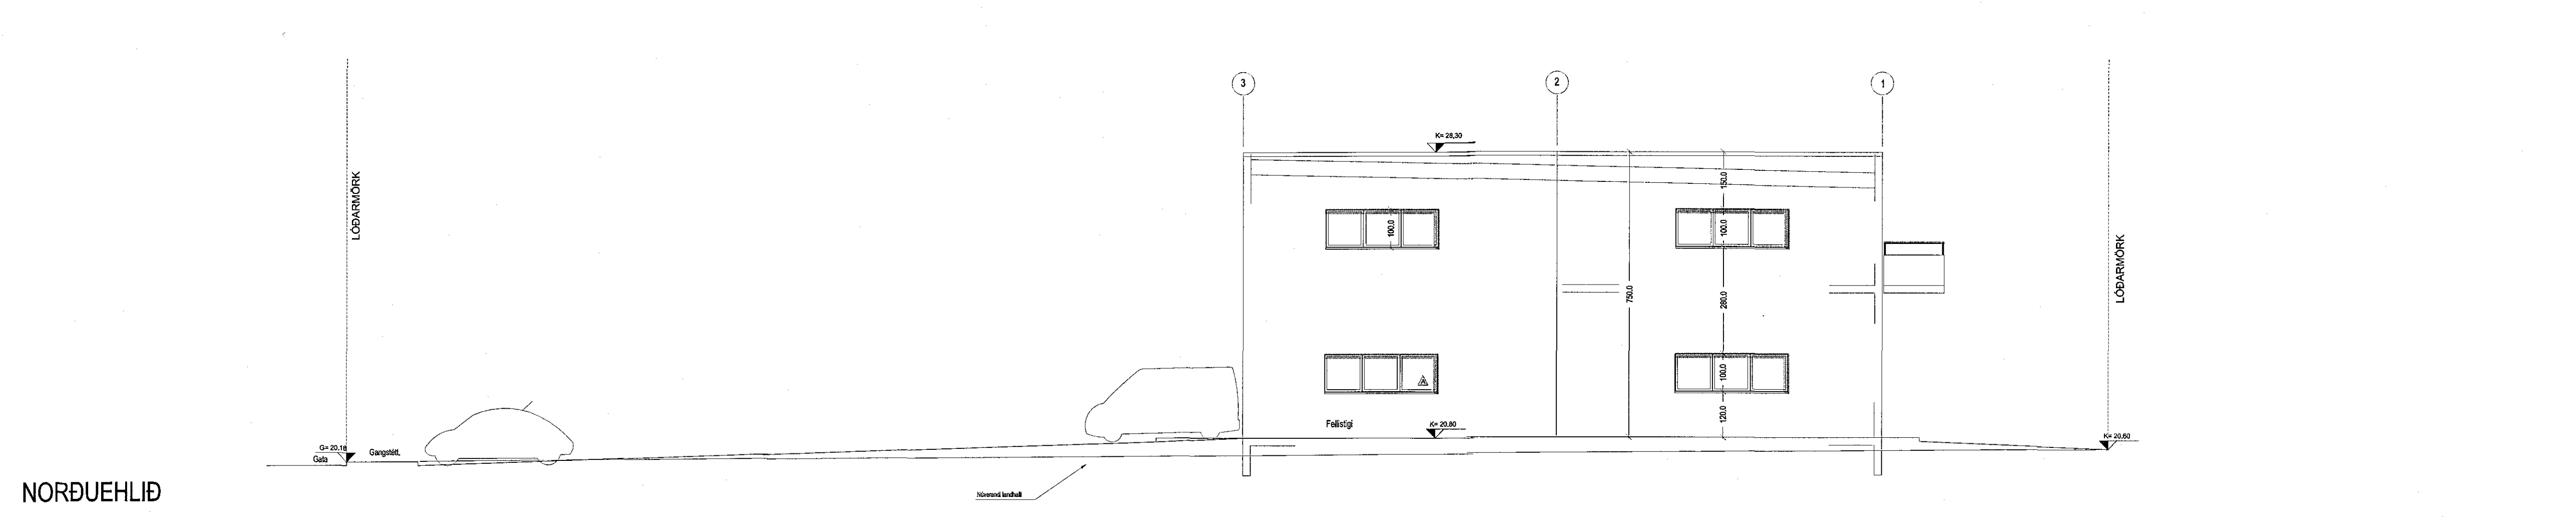

NORÐUEHLIÐ

C:	Bætt við glugga á gólfum, skýggi, skúfa í þf	23.11.2015
B:	Bætt við glugga á gólfum, skýggi og skúfa í þf	23.09.2010
A:	Rými 0201 og 0206 stækkuð, bætt við glugg	18.06.07
BREYTINGAR:		DAGS:

LYKILMYND:

VERKKAUPI:

BYGGINGARHLUTI: NORÐURHELLA 8, HAFNARFRÍÐI
 AÐALUPPDRÁTTUR
 SNÍÐ OG ÚTLIT
 VERK: 1102 Norð
 KVARNÍ: 1:100 TEIKNAR: JPB
 DAGS: 22.03.2011 SKRÁ: 1102-norð-rtekn.dwg

ÚTI INNI
ARKITEKTAR
 HINGHOLTSSTRUETI 27 101 REYKJAVÍK
 Símar 5627660 & 5627660 FAX 5627661
 NETFANG: u@u.is
 VEFFANG: <http://www.u.is>
 BALDUR Ó. SVAVARSSON ARKITEKTAR FAI
 120357-5149
 JÓN ÞÓR ÞORVALDSSON ARKITEKTAR FAI
 021256-7579
 TEIKNINGANR: **A-103** BREYTING: **C**